

MÍÐVINGUR 19. APRÍL

Samþykkt á fundi bygginga-
nefndar p. 28. 7. 1971


BYGGINGAVALTRÚINN
I HAFNARFIRÐI

[Signature]


*Gengi skal þó opnu
eldstíu í samráði við
Stofnunsherra*




AUSTURHLÍÐ

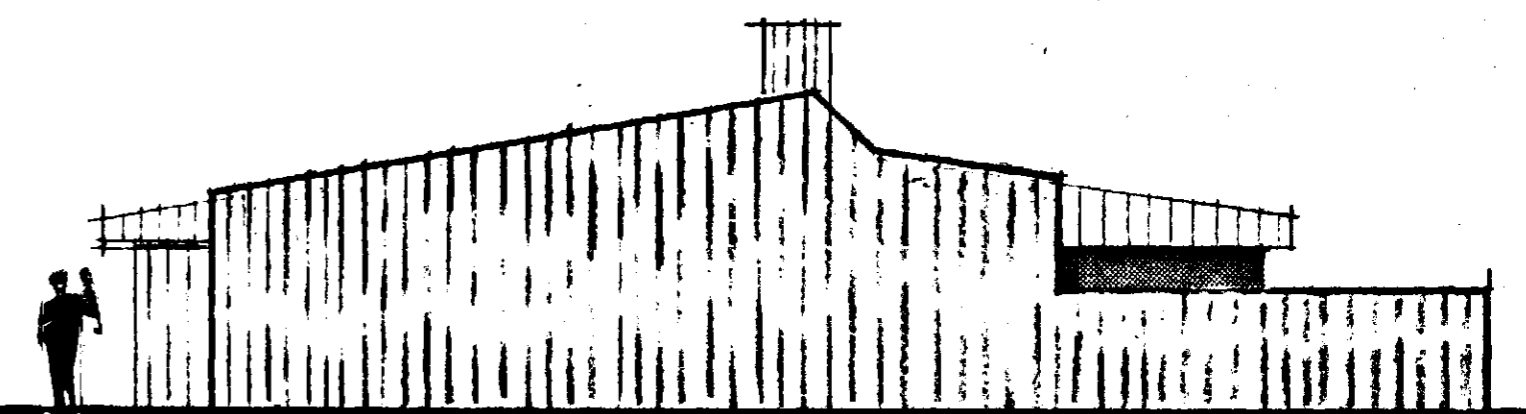

VESTURHLÍÐ

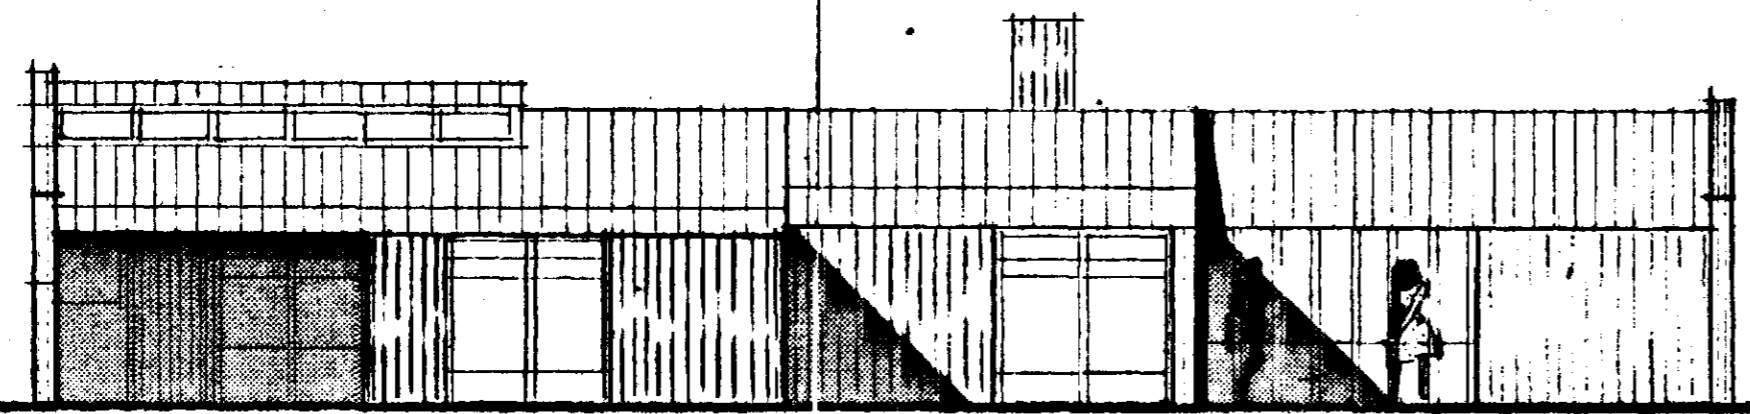

SÚÐURHLÍÐ

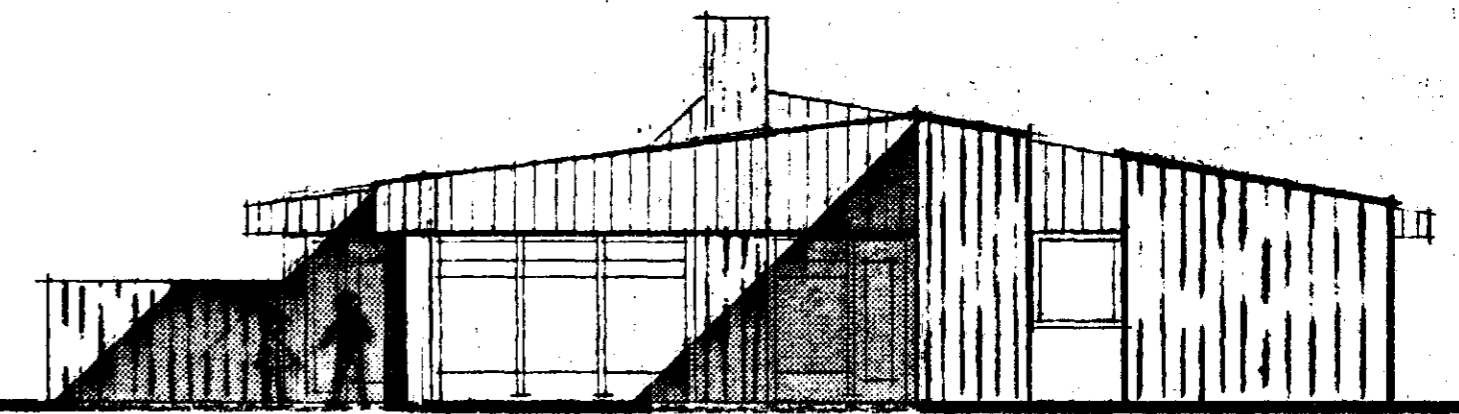

AUSTURHLÍÐ

ÚTLIT

ARKITEKT FAI - REYKJAVÍK
HILMAR ÓLAFSSON

[Signature]

MKV. 1:100

TEIKN. NR.

SÍMI 1 85 67

DAGS. 26. 6. 1971