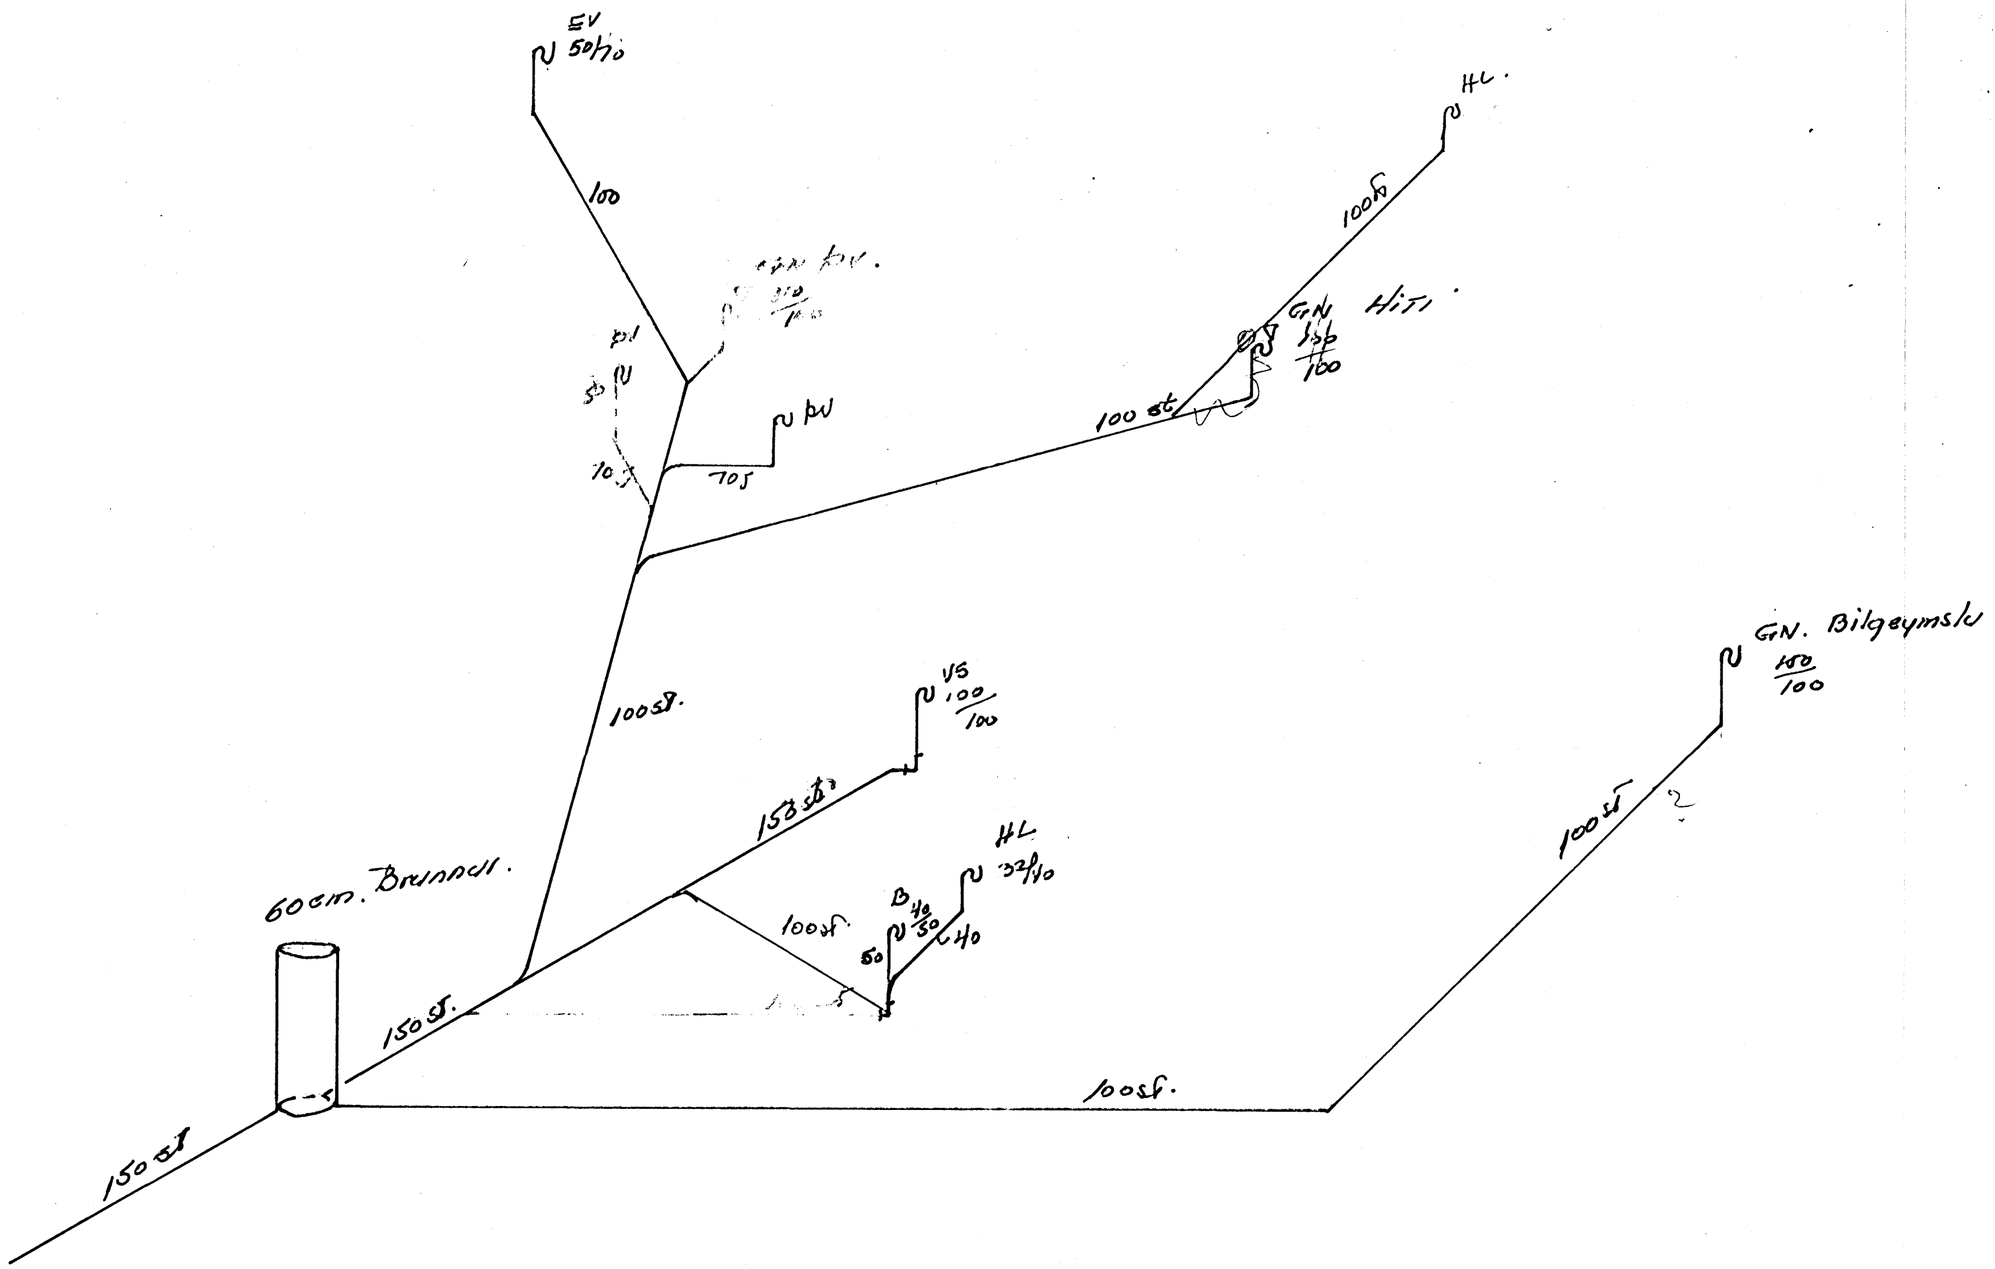

BREVTT 24.4.72
Kalb

HIBVANGEN 21. SKOLPSEVATN.		TEGN.	Kalb.
		DAGL.	7.11.71
Kolbein & G. Jónsson Teknisk. Hitt.		TEIKN. 7129 Bl. 3	