




Samþykkt á fundi bygginga-
nefndar þ. 14 / 7 / 1971
A. BYGGINGAFLTRÚINN
I HAFNARFIRÐI
Ásm. Sigvaldason

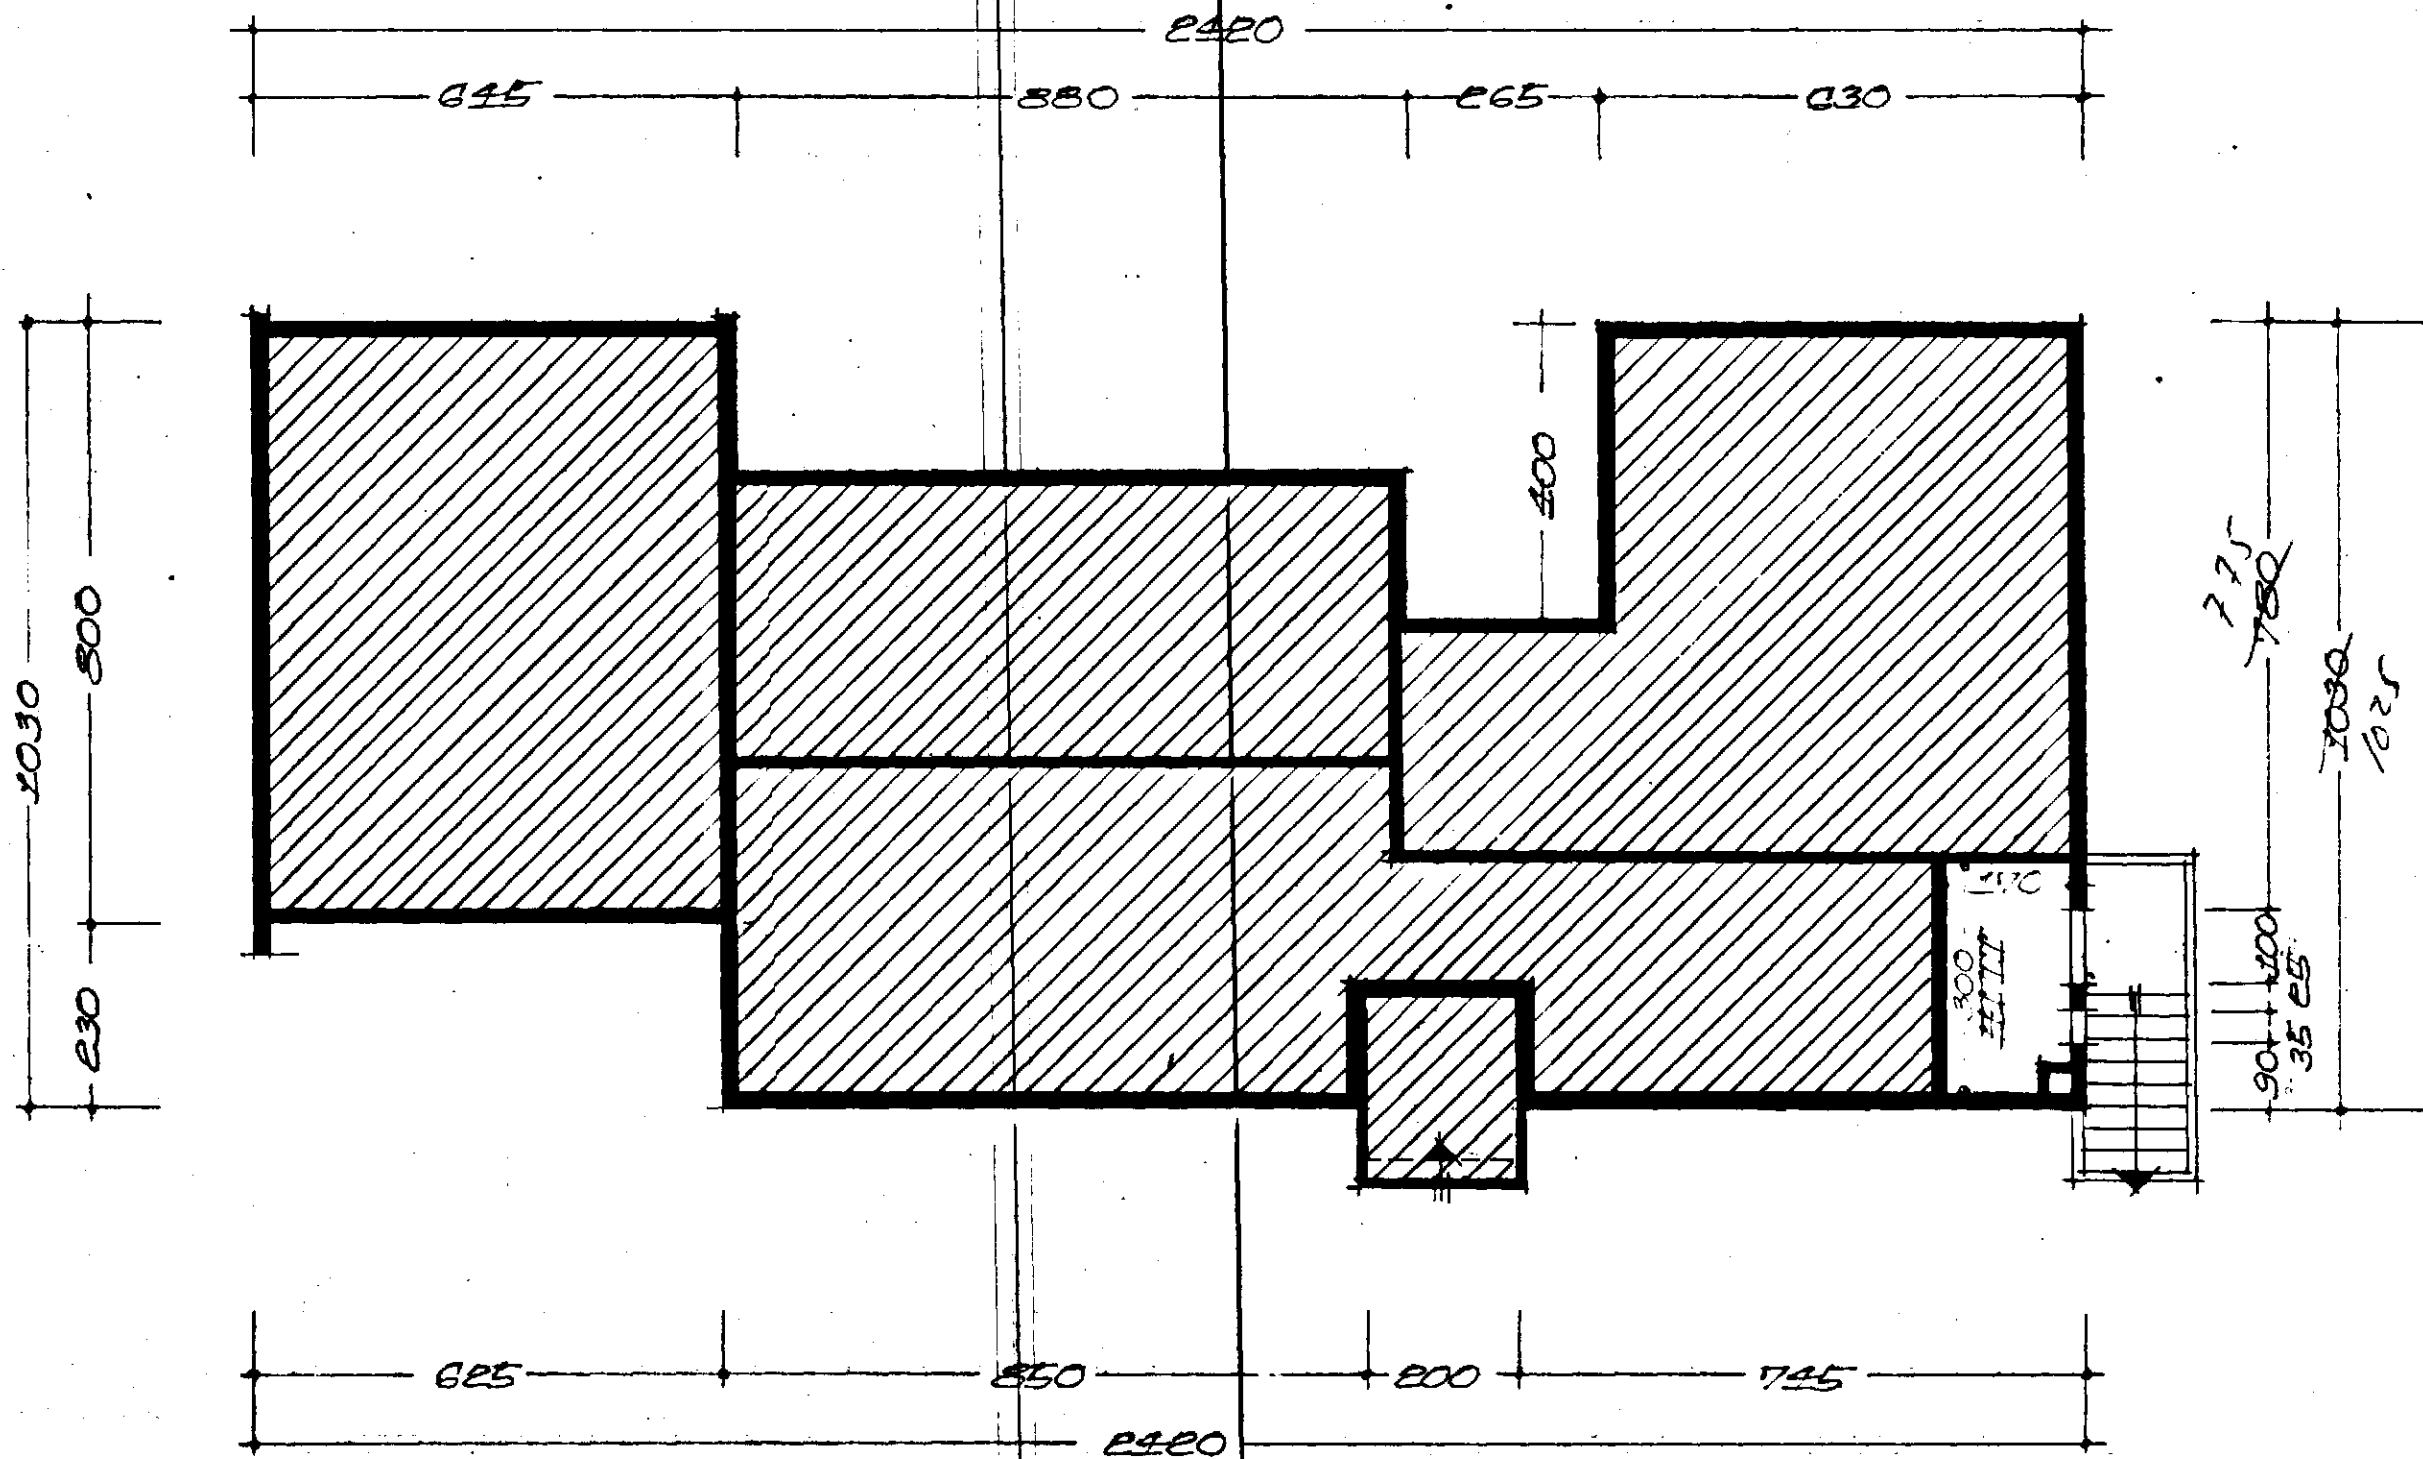

GRUNNMYND KLJALLARA

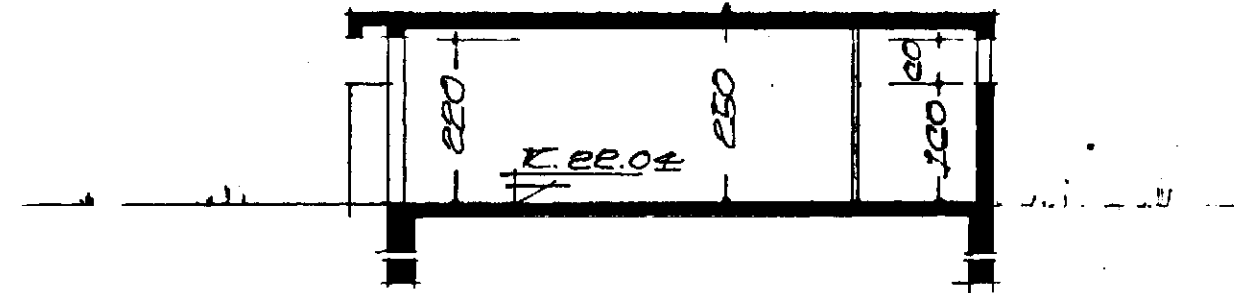

SKURÐUR A-A

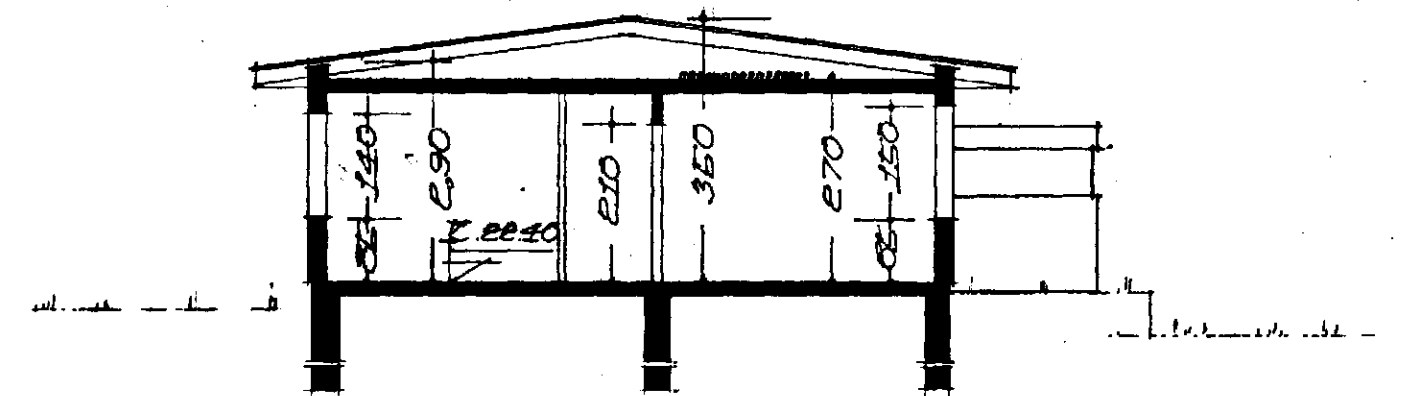

SKURÐUR B-B

REKJAVÍK Í JÚLÍ 1971

Þjartan Þveinsson