

MÍÐYANGUR NR. 23 M. 1:100




Samþykkt þann


03 APR. 2002

Byggingafulltrúinn í Hafnarfirði  
F.h. Kristján Þórarinnsson


*K.P.*

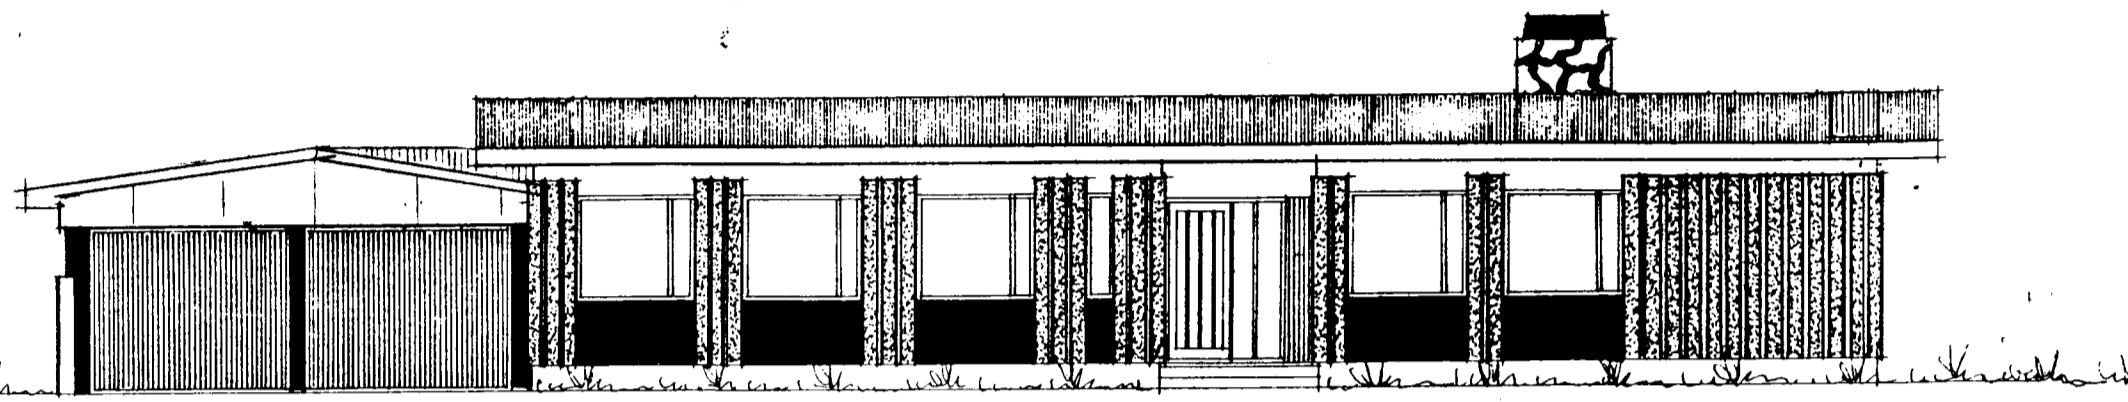


NORÐUR

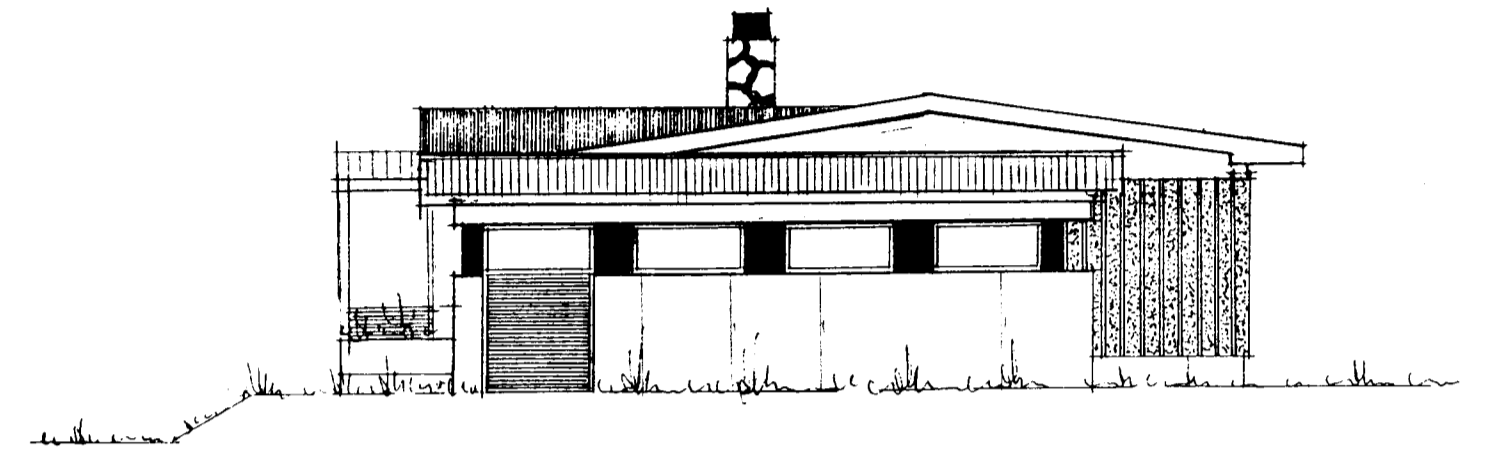

AUSTUR

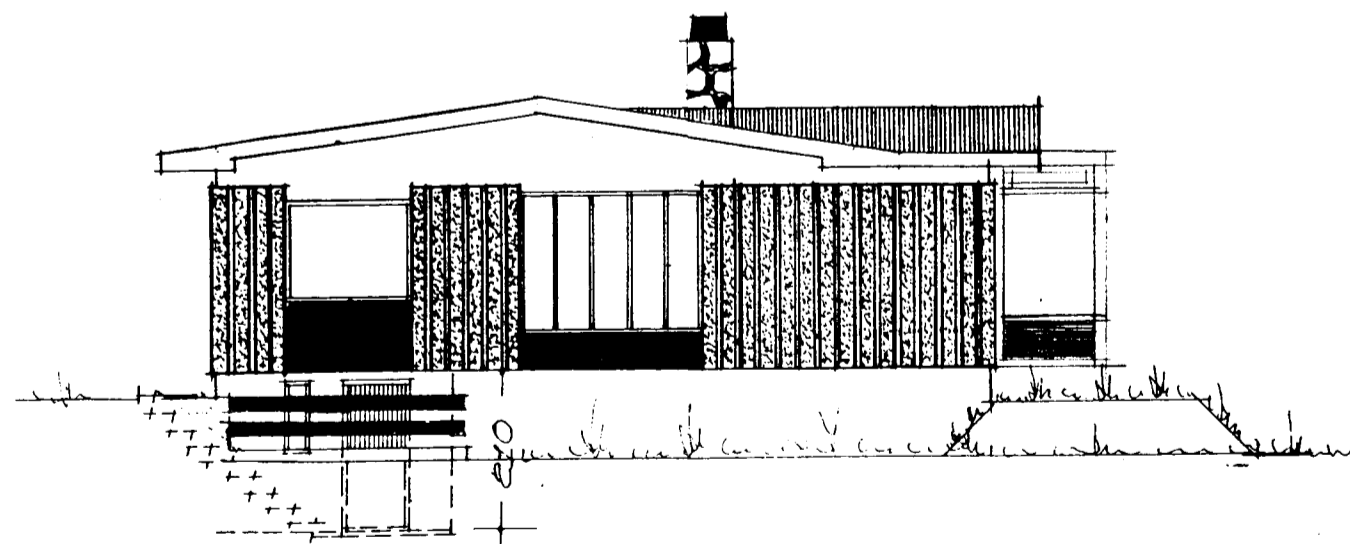

VESTUR

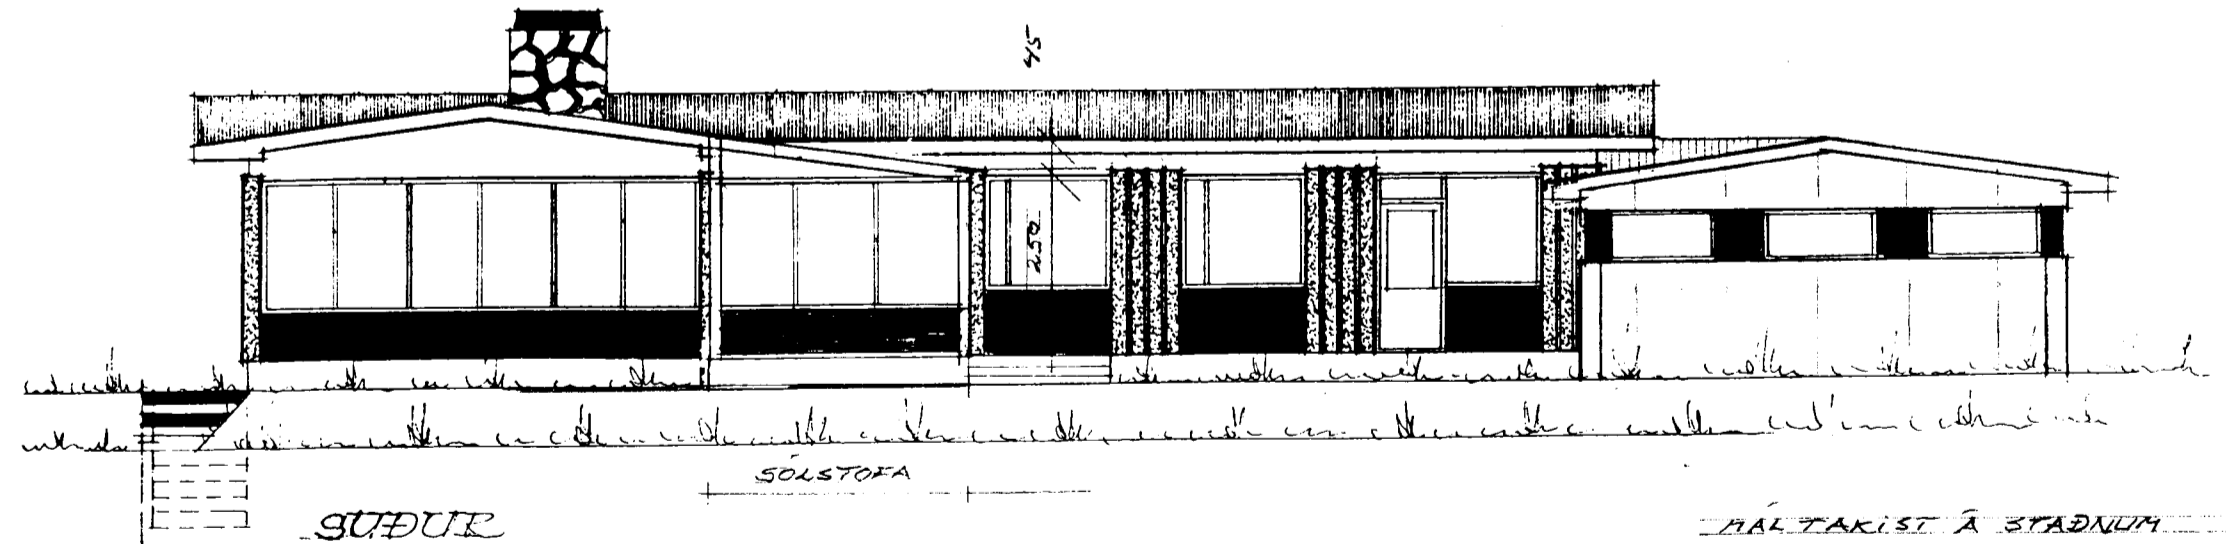

SÚÐUR

BR. 2002 KLÆÐNING OG PAK BÍG / SÓLSTOFA  
GLUGGAR Í STOFU, ÞEYKHAUFUR ETLA

MÍÐYANGUR 23 HAF 103

LITLIT EFTIR BREYTINGU  
DAGS 18.02.02

ERLENDUR ÁRNI HJÁKMARSSON KLÆBERGI 6 5553860

K.T. 100335-5239

*Jóhanna Klum*  
*K.P.*