
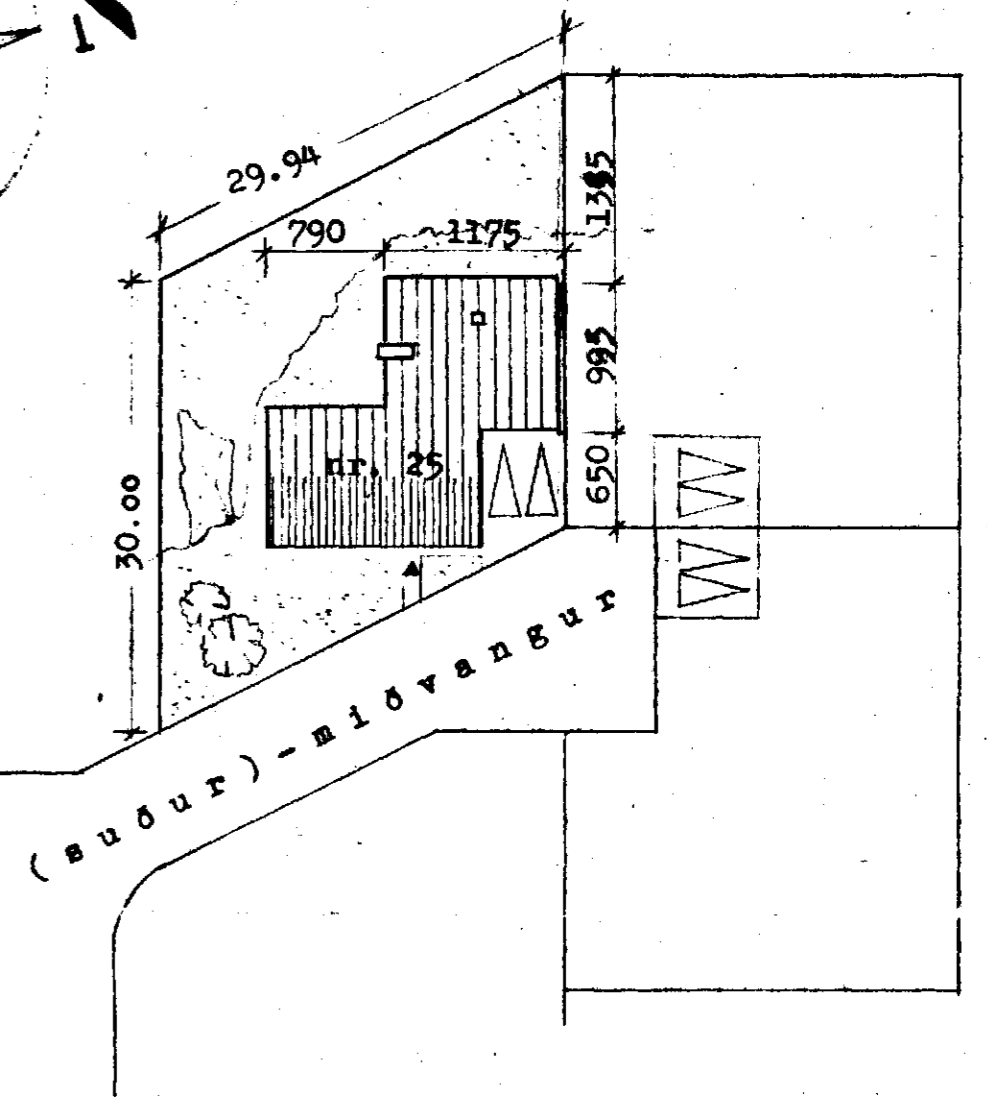


Samþykkt á fundi bygginga-
nefndar þ. 30/6 1971


J. H. BYGGINGAFULLTRÚINN
I HAFNARFIRÐI

Ásm. Sigvaldason

Áskilið er að sjálflokandi
eldvarnarskipti verði á keyndiklof.

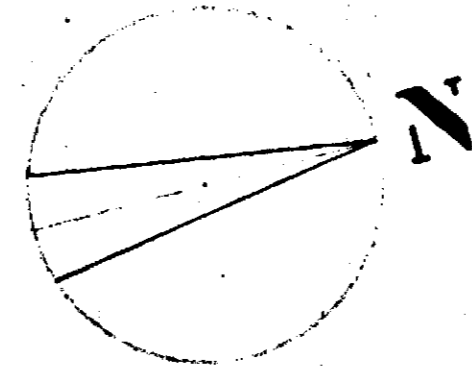

afstöðumynd, 1:500

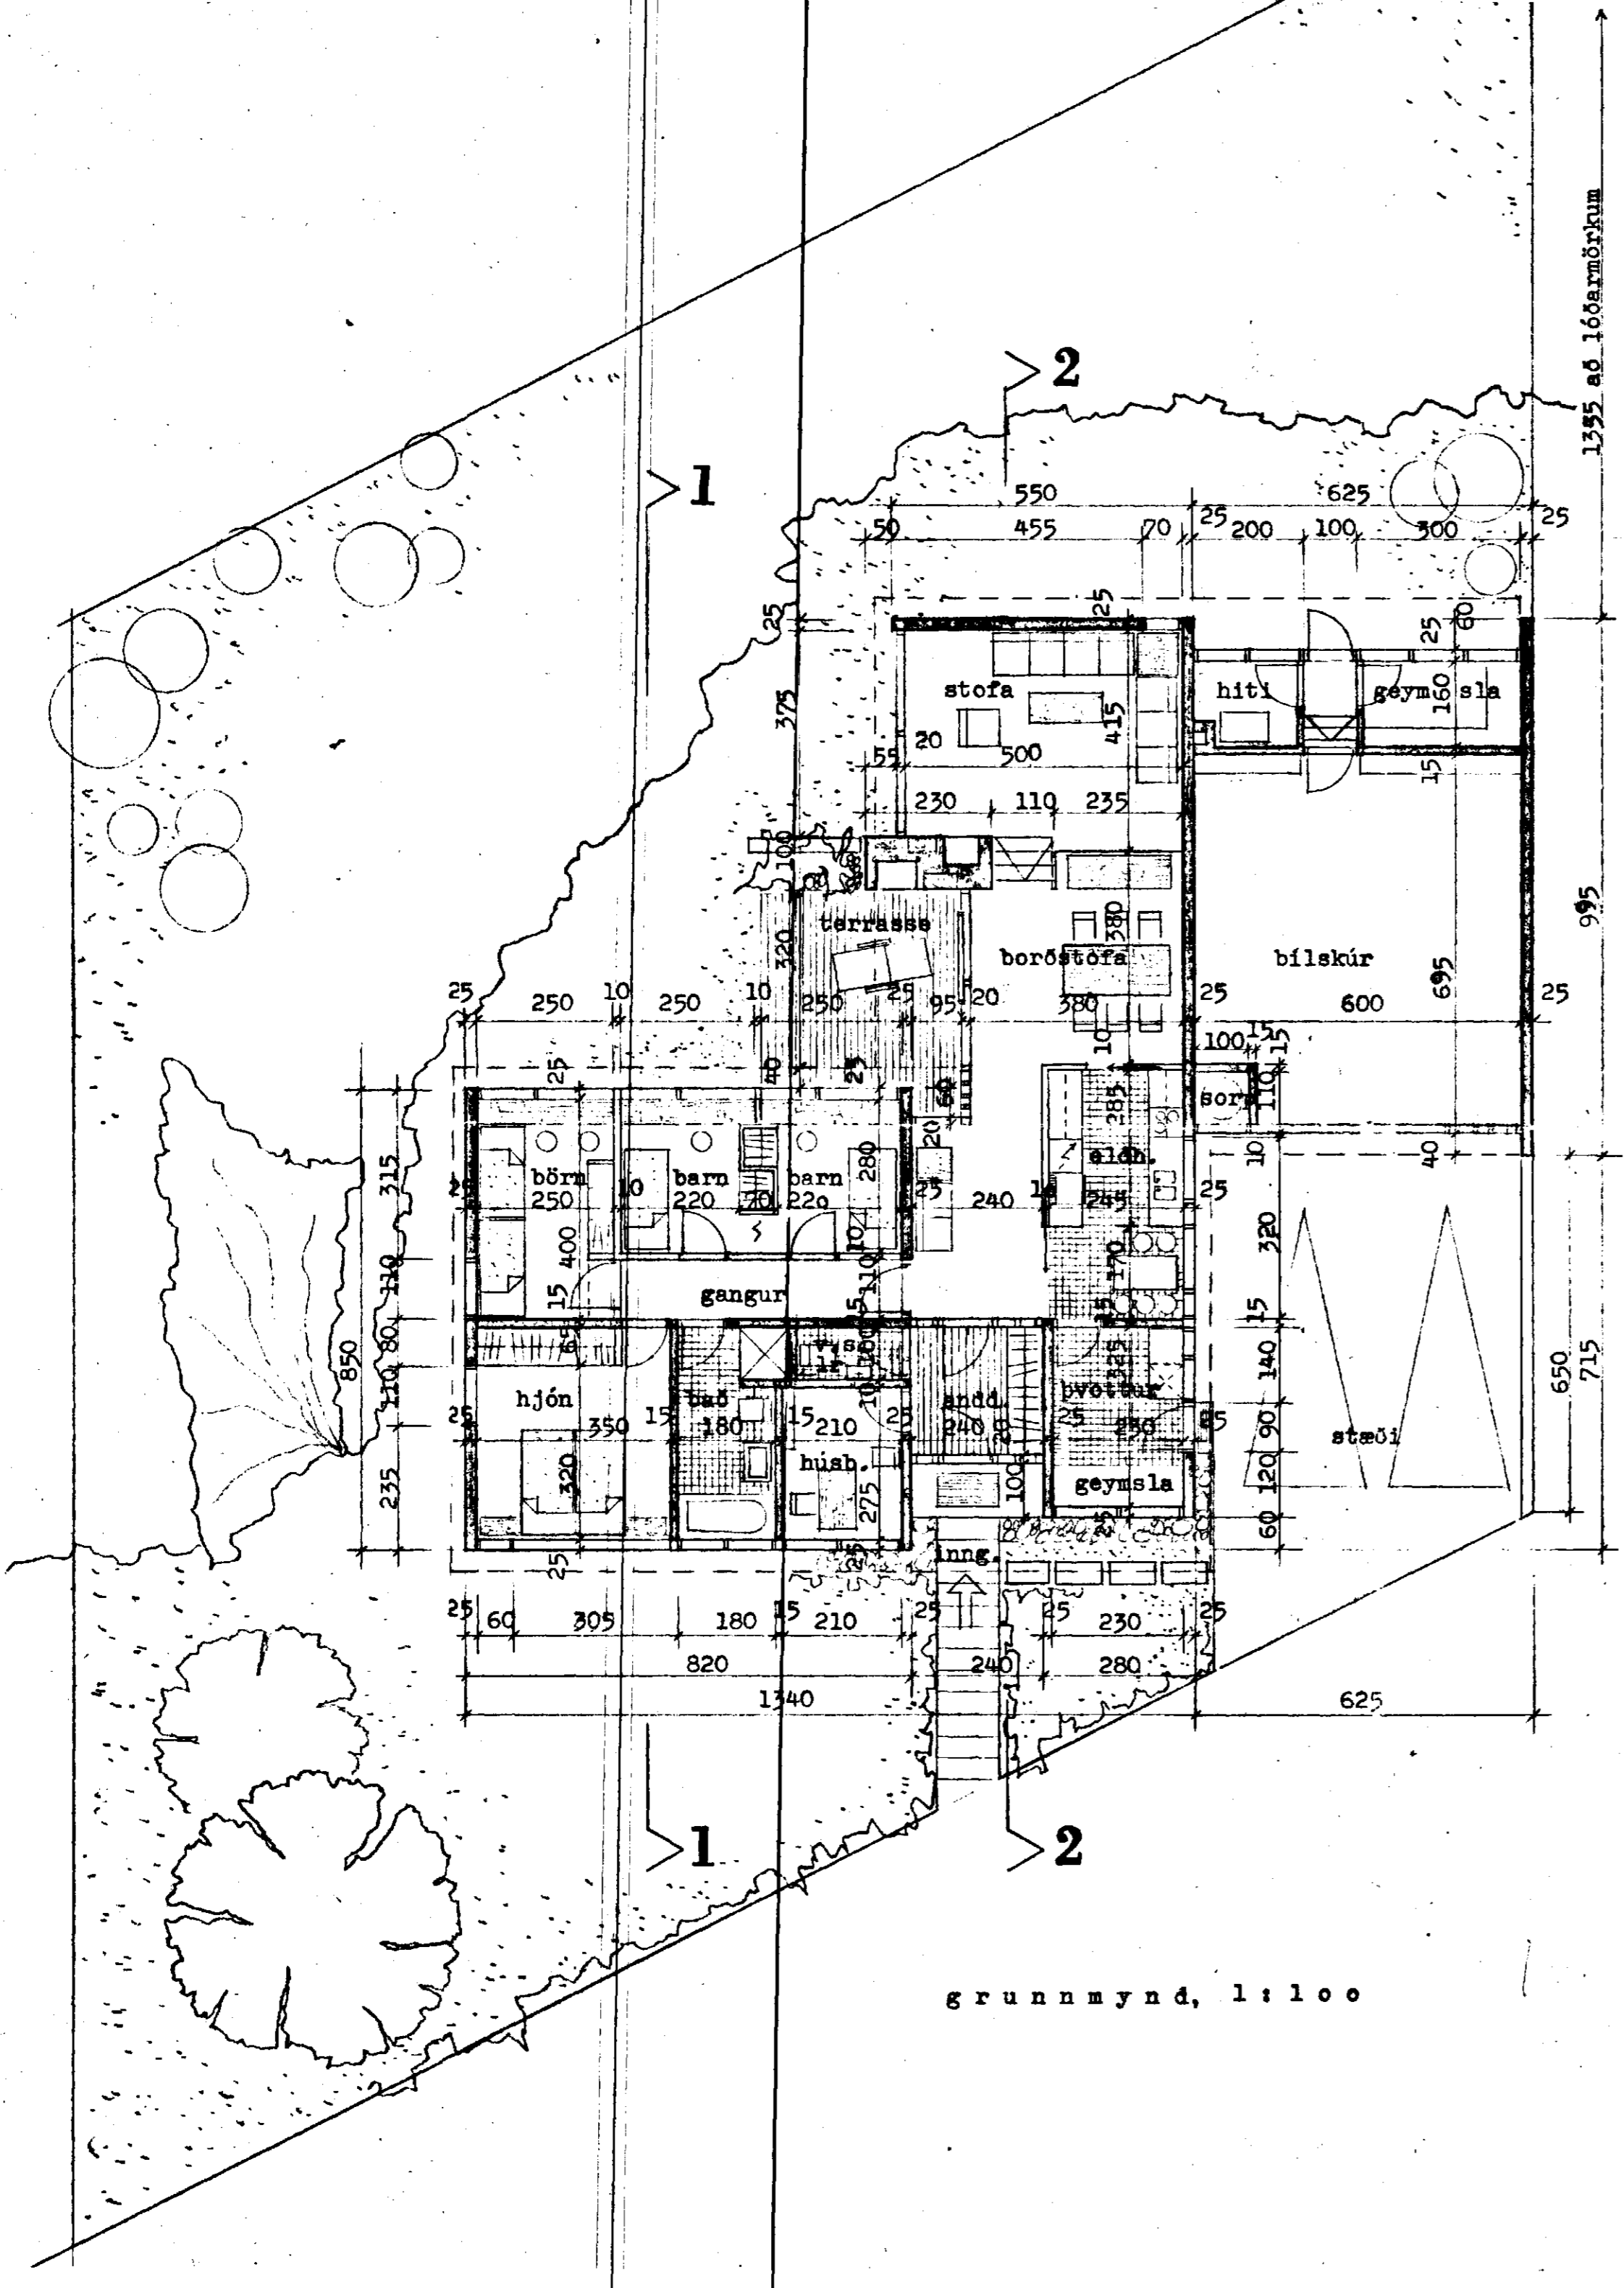

grunnmynd, 1:100

Einbýlishús Guðbjörn Ólafsson
(Suður)-Miðvangur 25, Hafnarfirði

Grunnmynd - afstöðumynd málkvarði 1:100, 1:500 Reykjavík 28.6.71

Teiknistofan ÖRKIN, Bergstaðastræti 52, Reykjavík. Sími 10960
Ulrik Stahr, Haukur Viktorsson, arkitektar AÍ.