
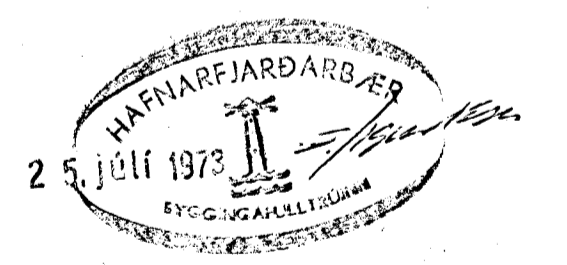
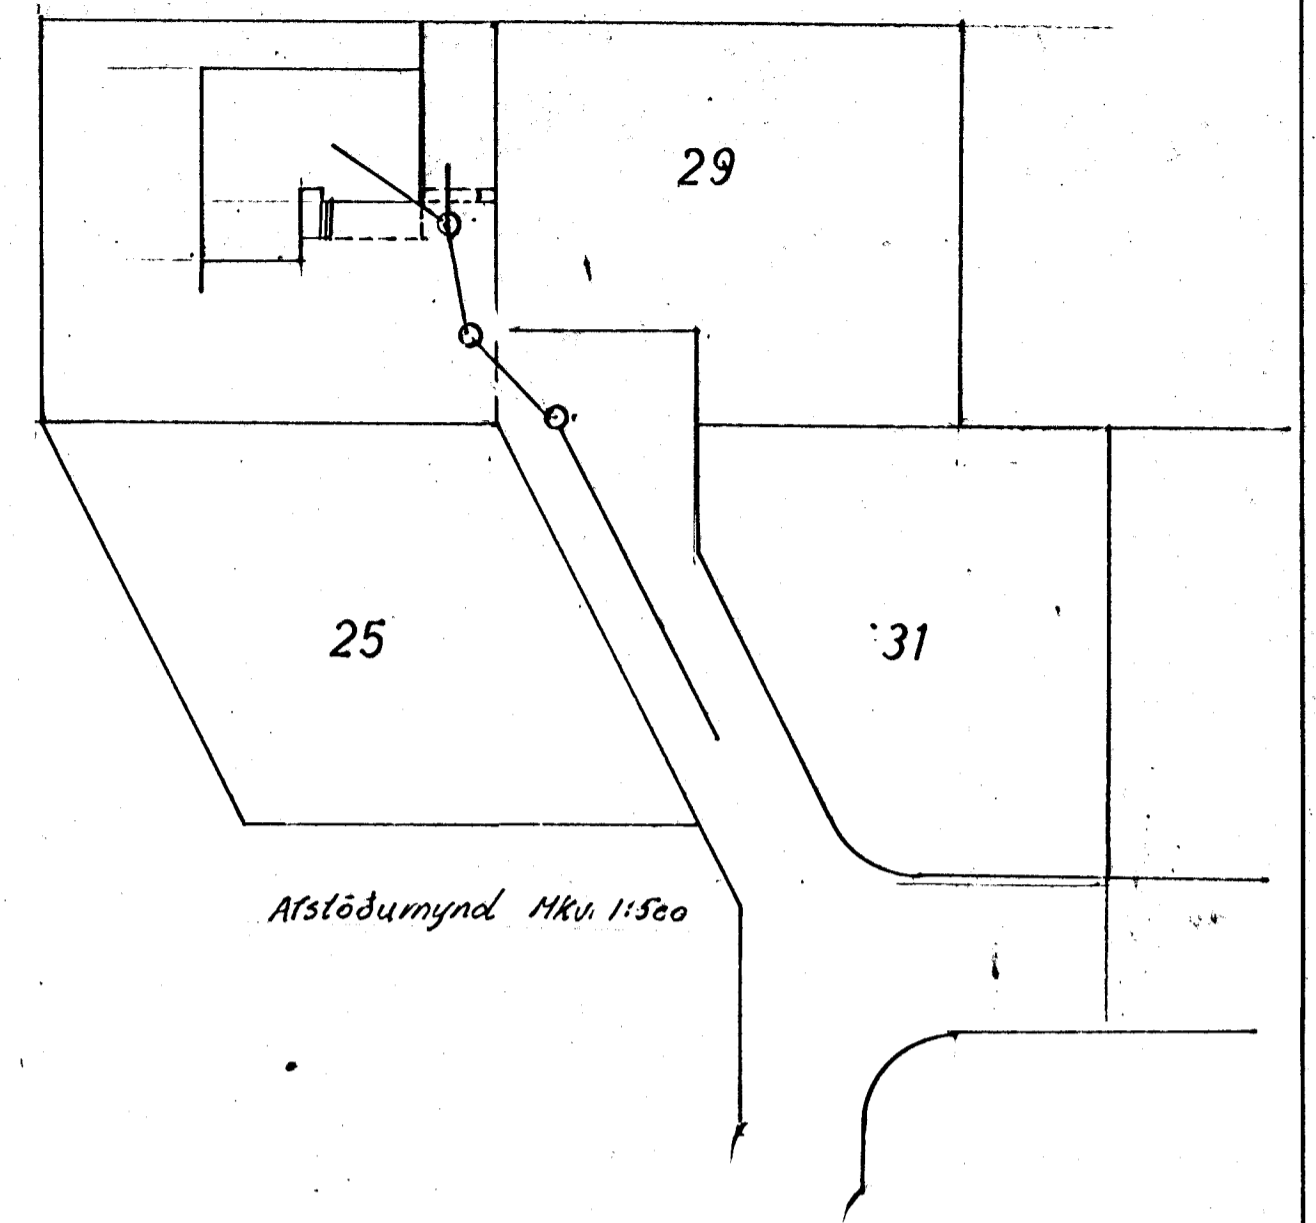


MÍÐVANGUR 27

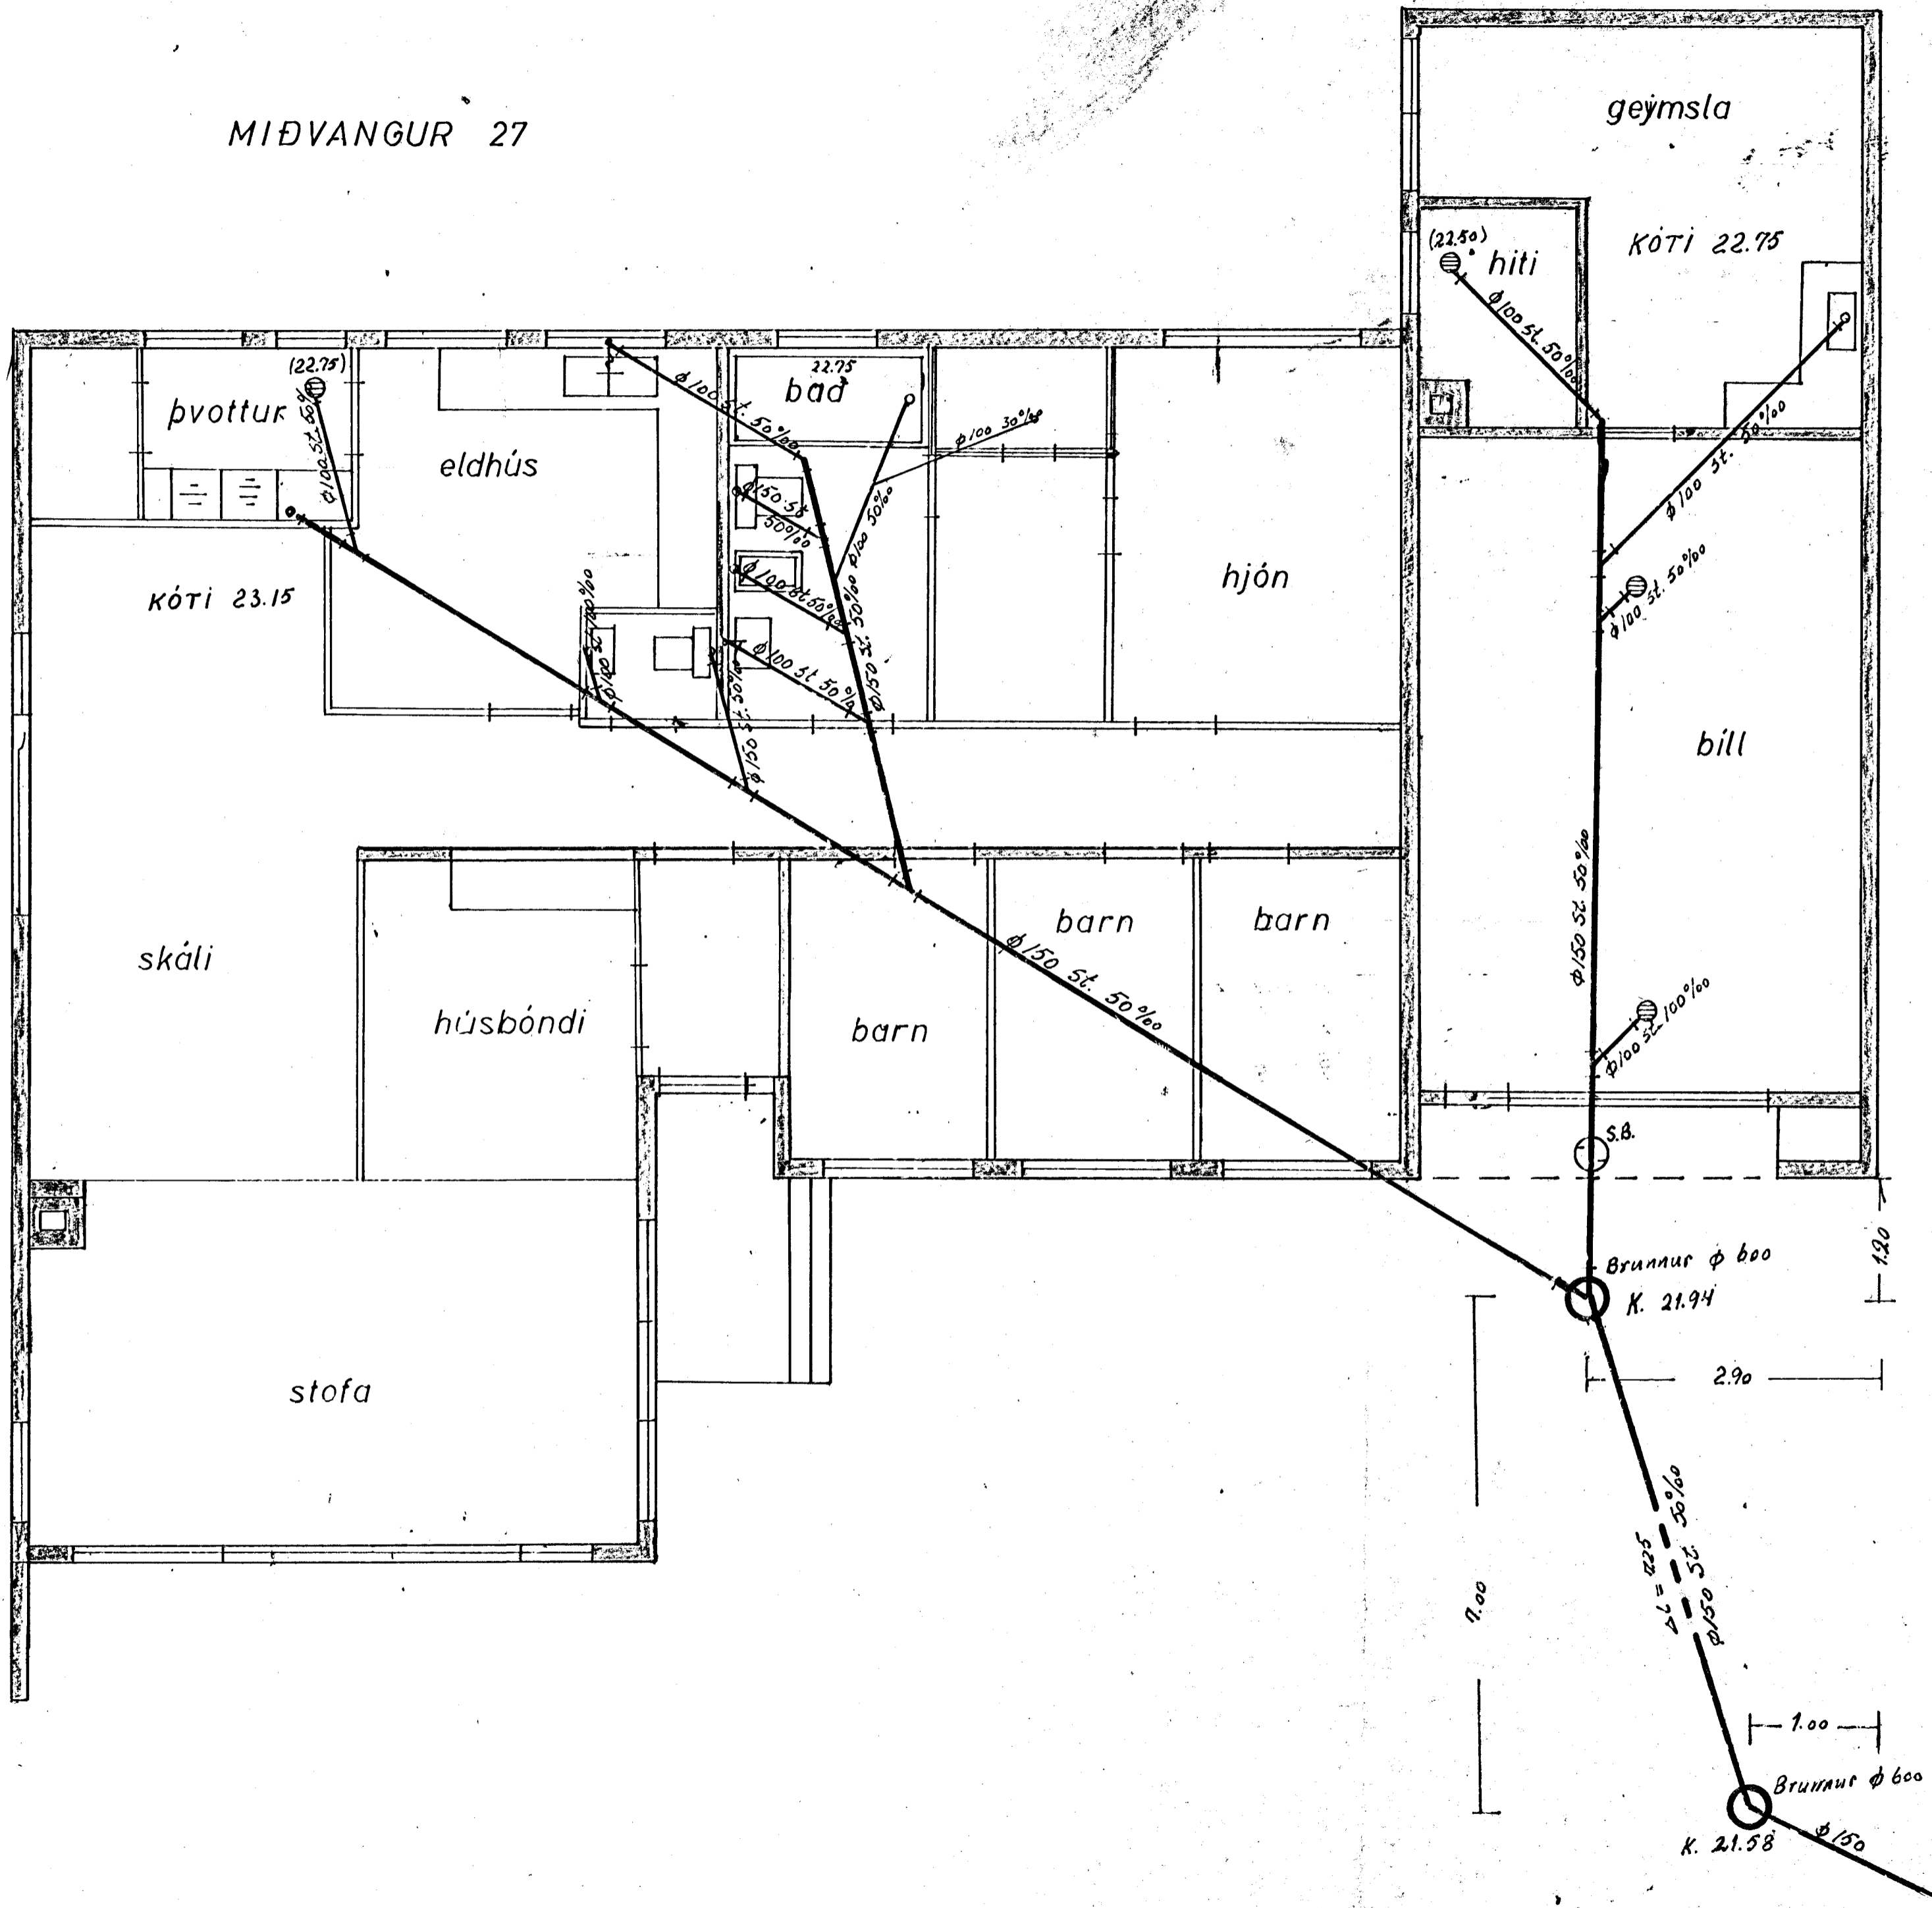

Breytt í júní 1973

GUNNAR M. STEINSEN verkfræðingur		
MÍÐVANGUR 27		
Mkv.	1:50	FrænnslisLagnir
Dags.	okt.'71	Grunnmynd
Nr.	1	Teikn. Björt B. Karlsson