



MÍÐVANGUR 27

Samþykkt 6 fundi bygginga-
ráðs nr. 19 1971
BYGGINGAÁRÐAN
I HAFNARFIRDI
S. Jónsson



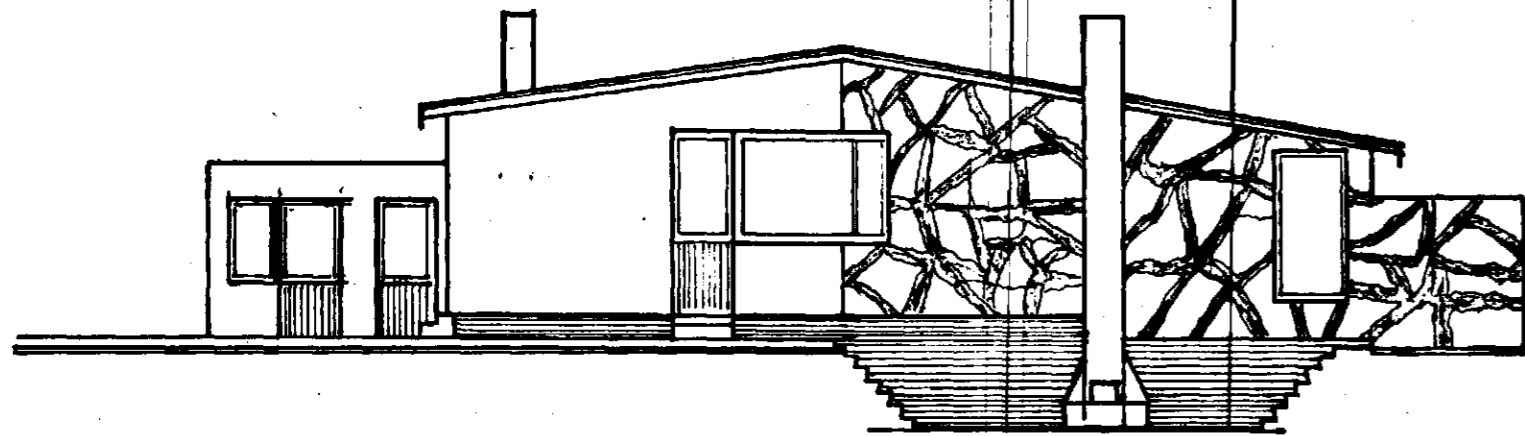


VESTUR

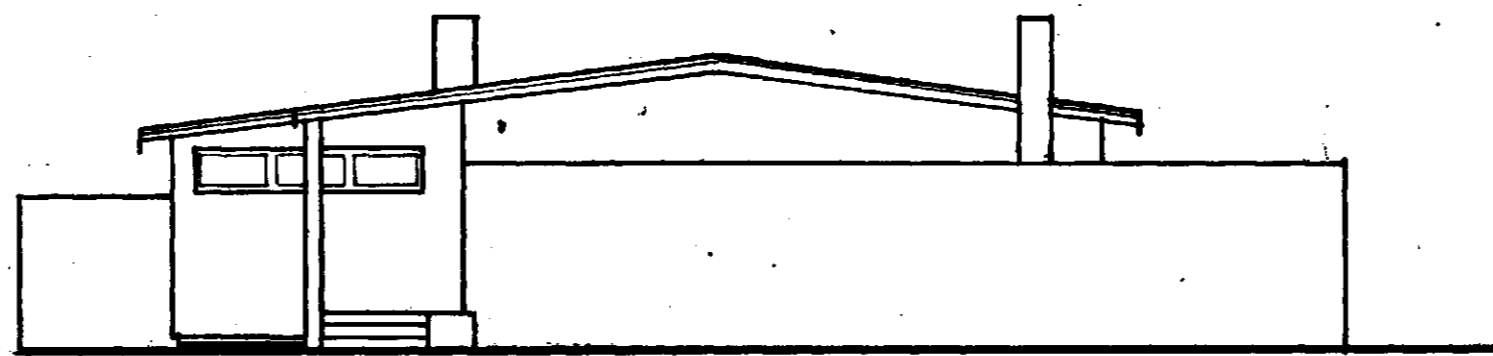


AUSTUR

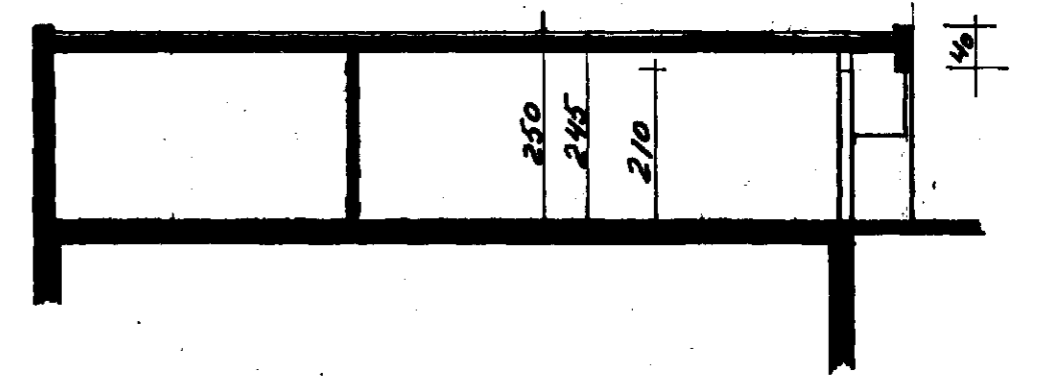

SNEIDING C-C

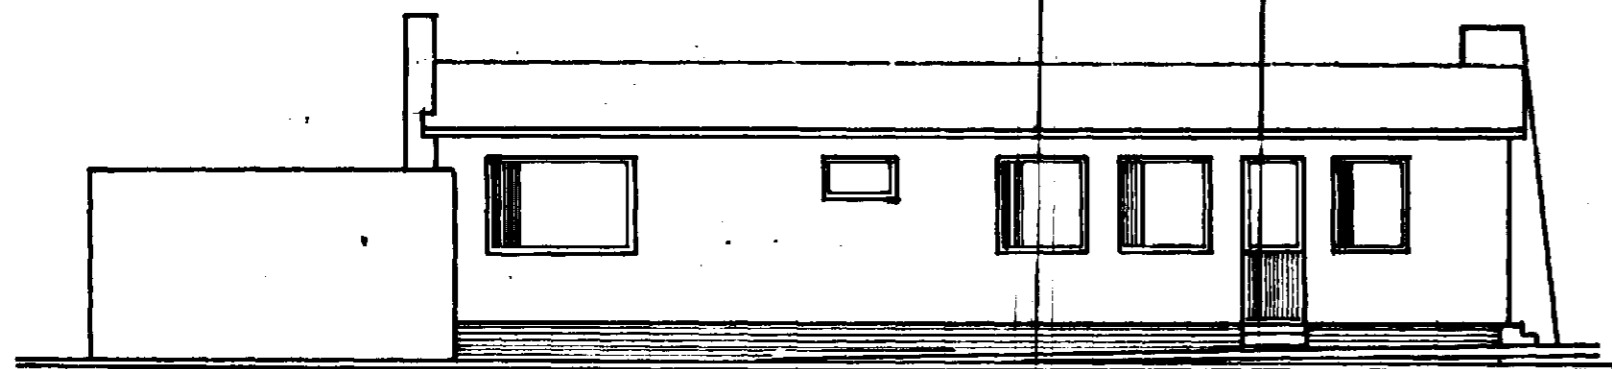


NORDUR

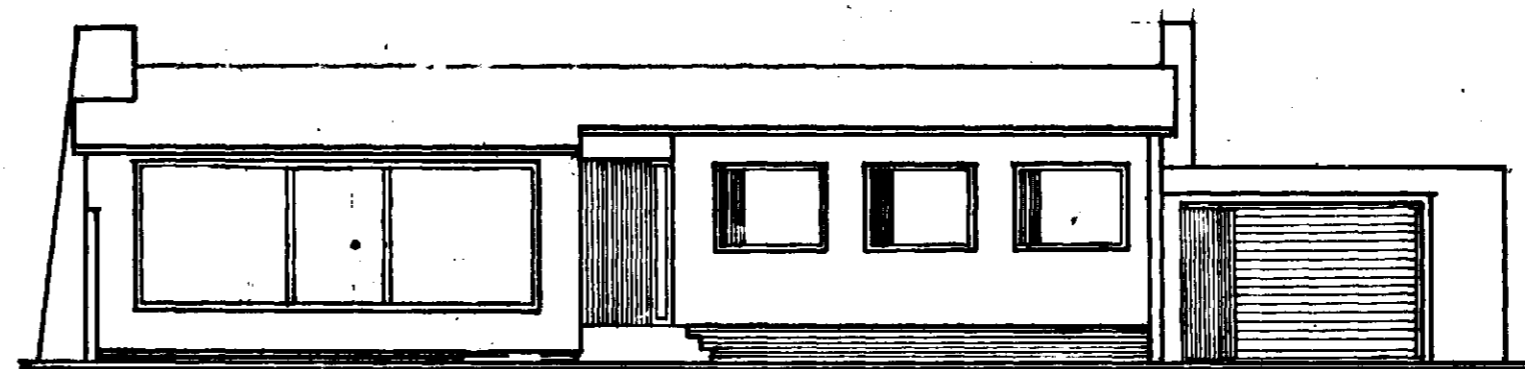


SUDUR

Mkv. 1:100

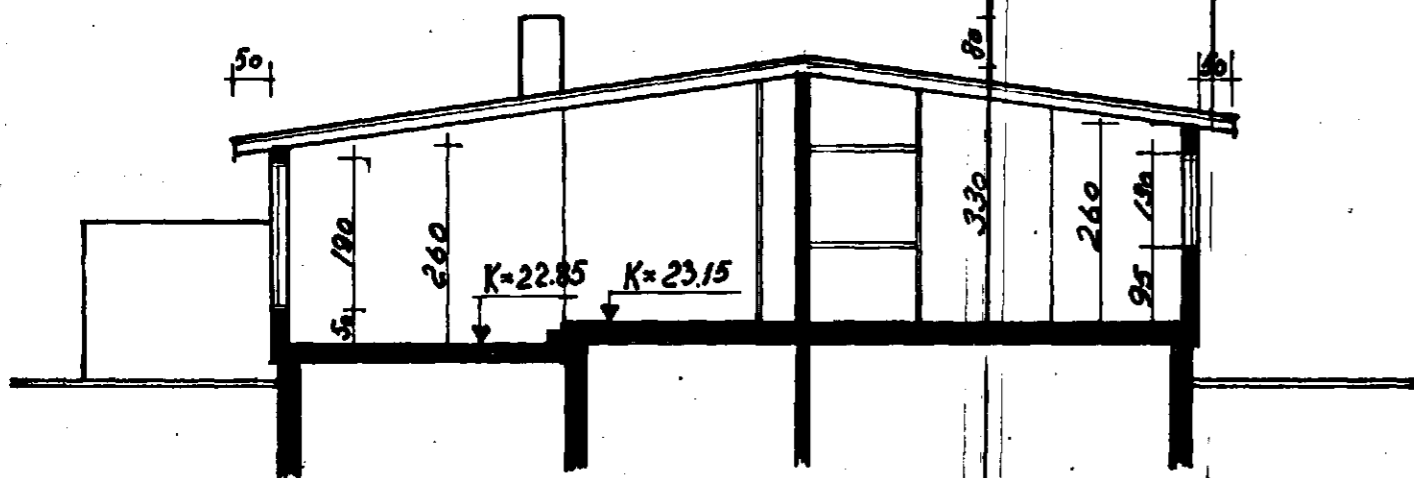

SNEIDING A-A

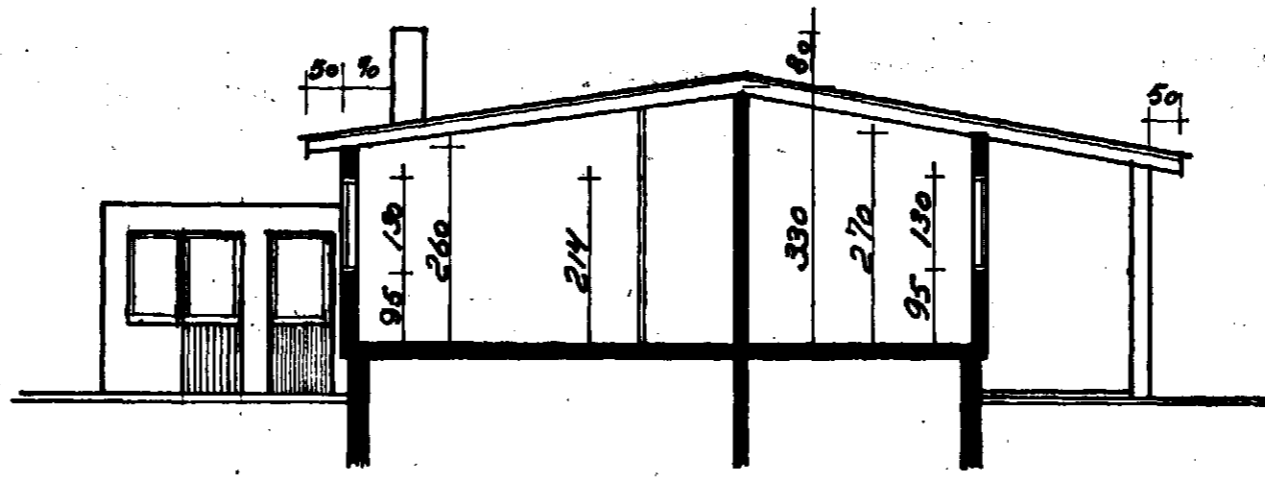

SNEIDING B-B

Hafnarfirdi í ágúst 1971

Sigurður Jónsson Katlaos MBFI.

Agúst Þ. Lármann teikn.