




Setta skal skilgreining á allar
svæðum. Samstættu öppnum
vegum skugga lagkerfi.
Þent er á þessum og
göngum.

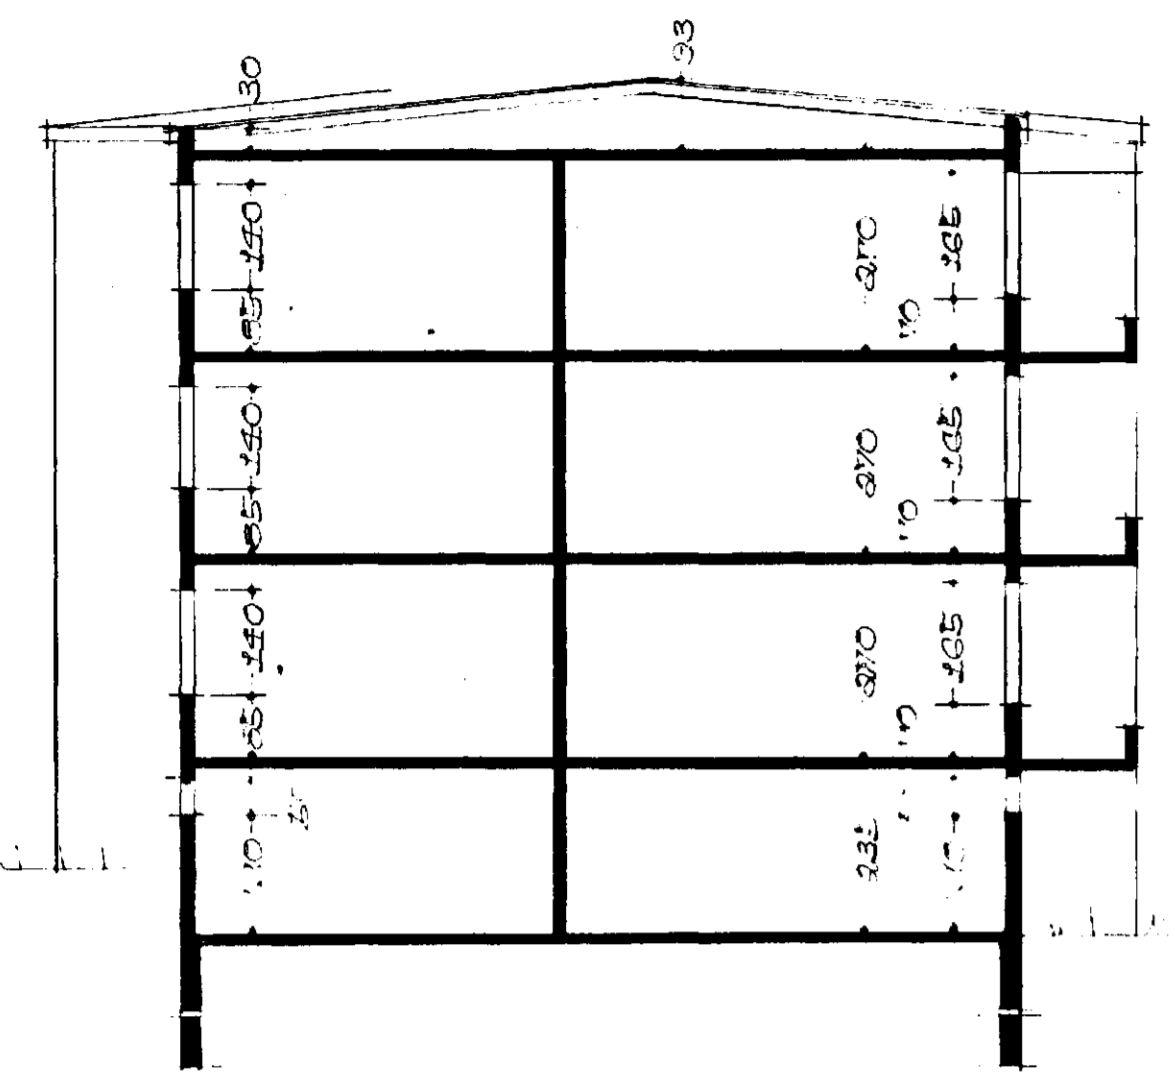

SKURÐUR A-A

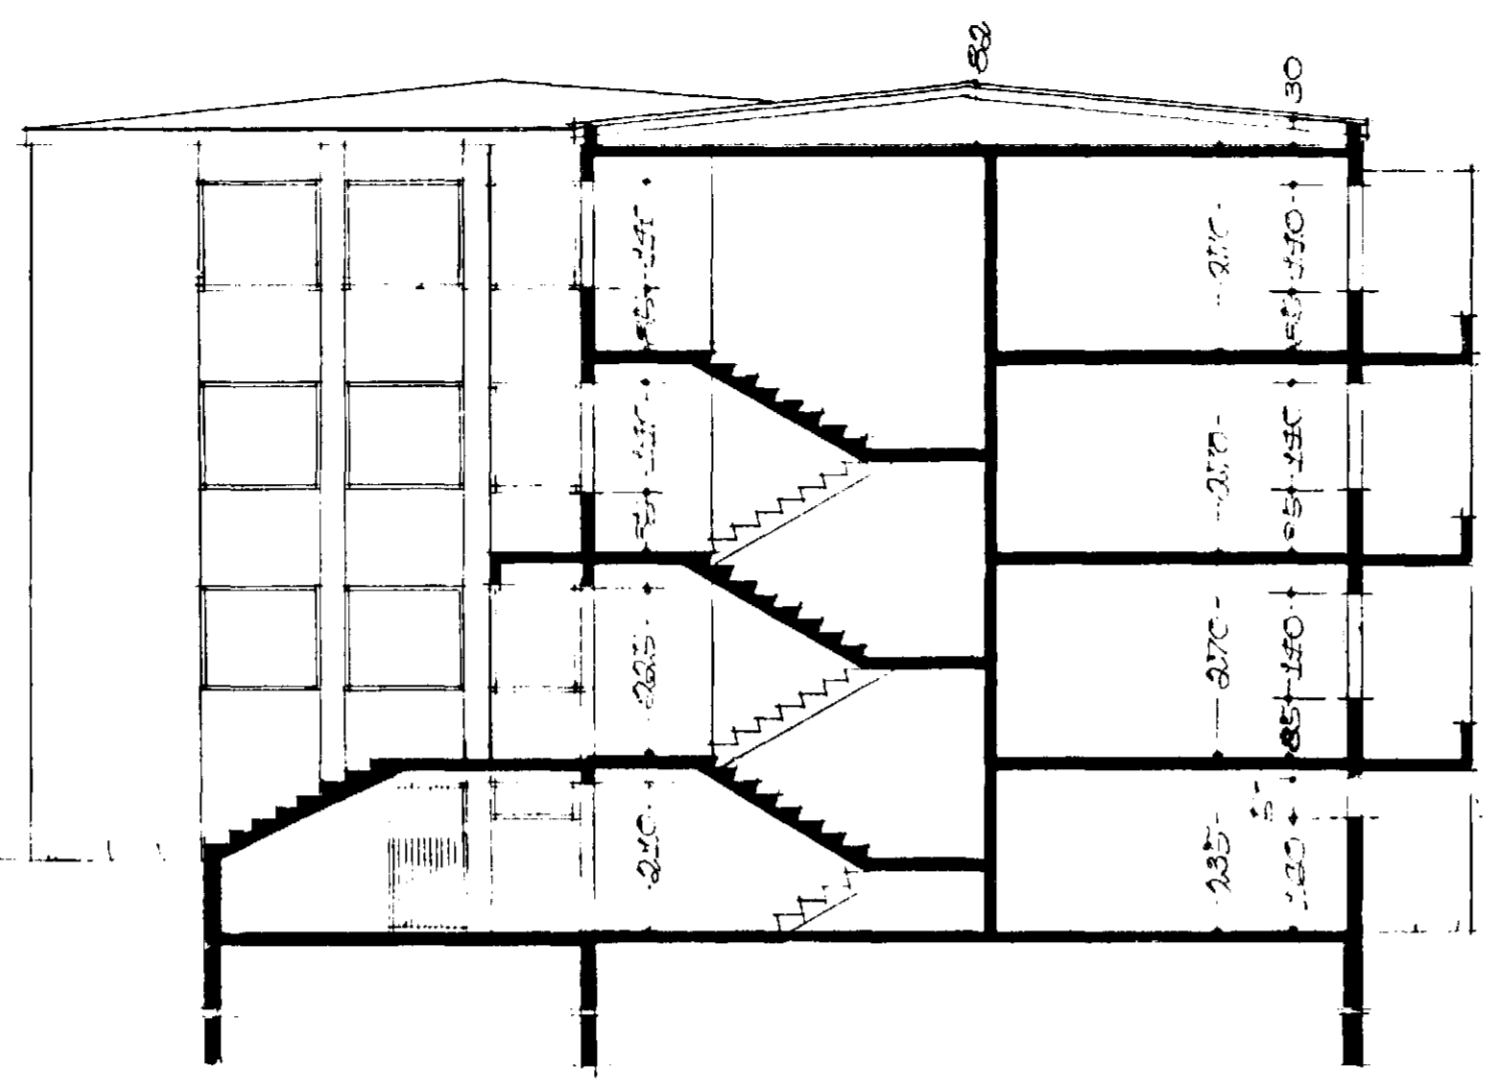

SKURÐUR B-B

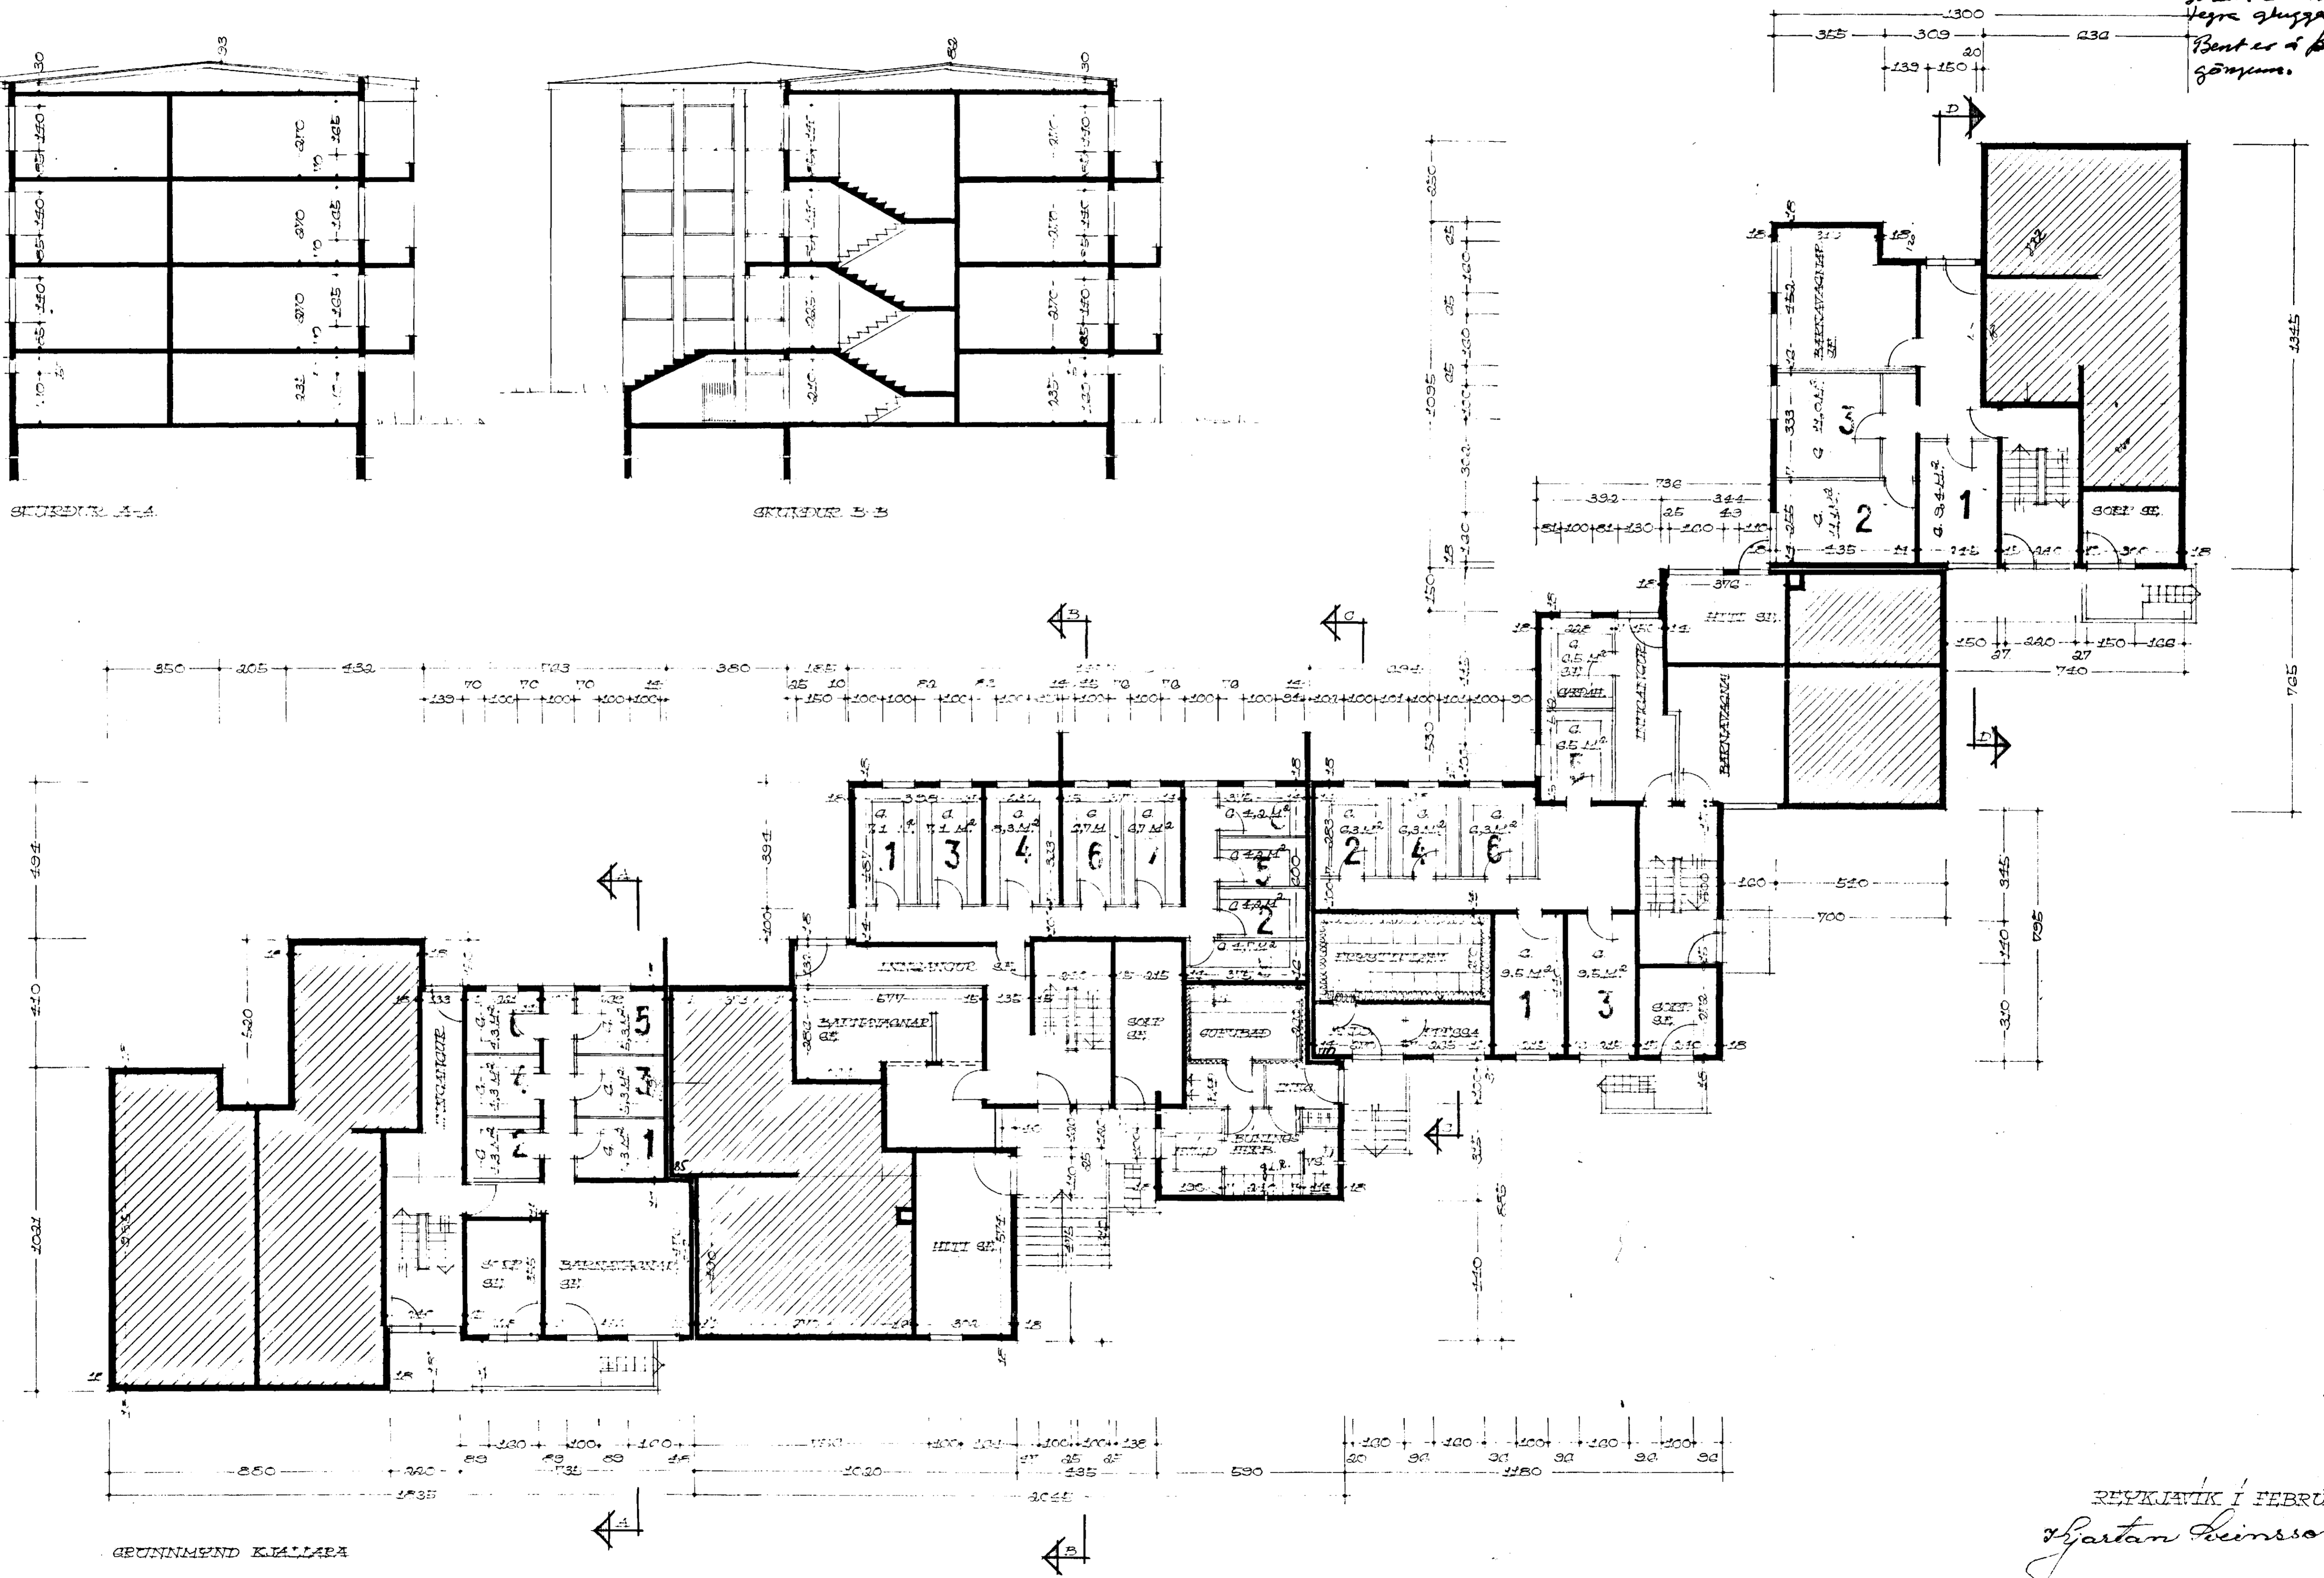

GRUNNMYND KJALLARA

REYKJAVÍK 1. FEBRÚAR 1970
Sjartan Sveinsson