




KR

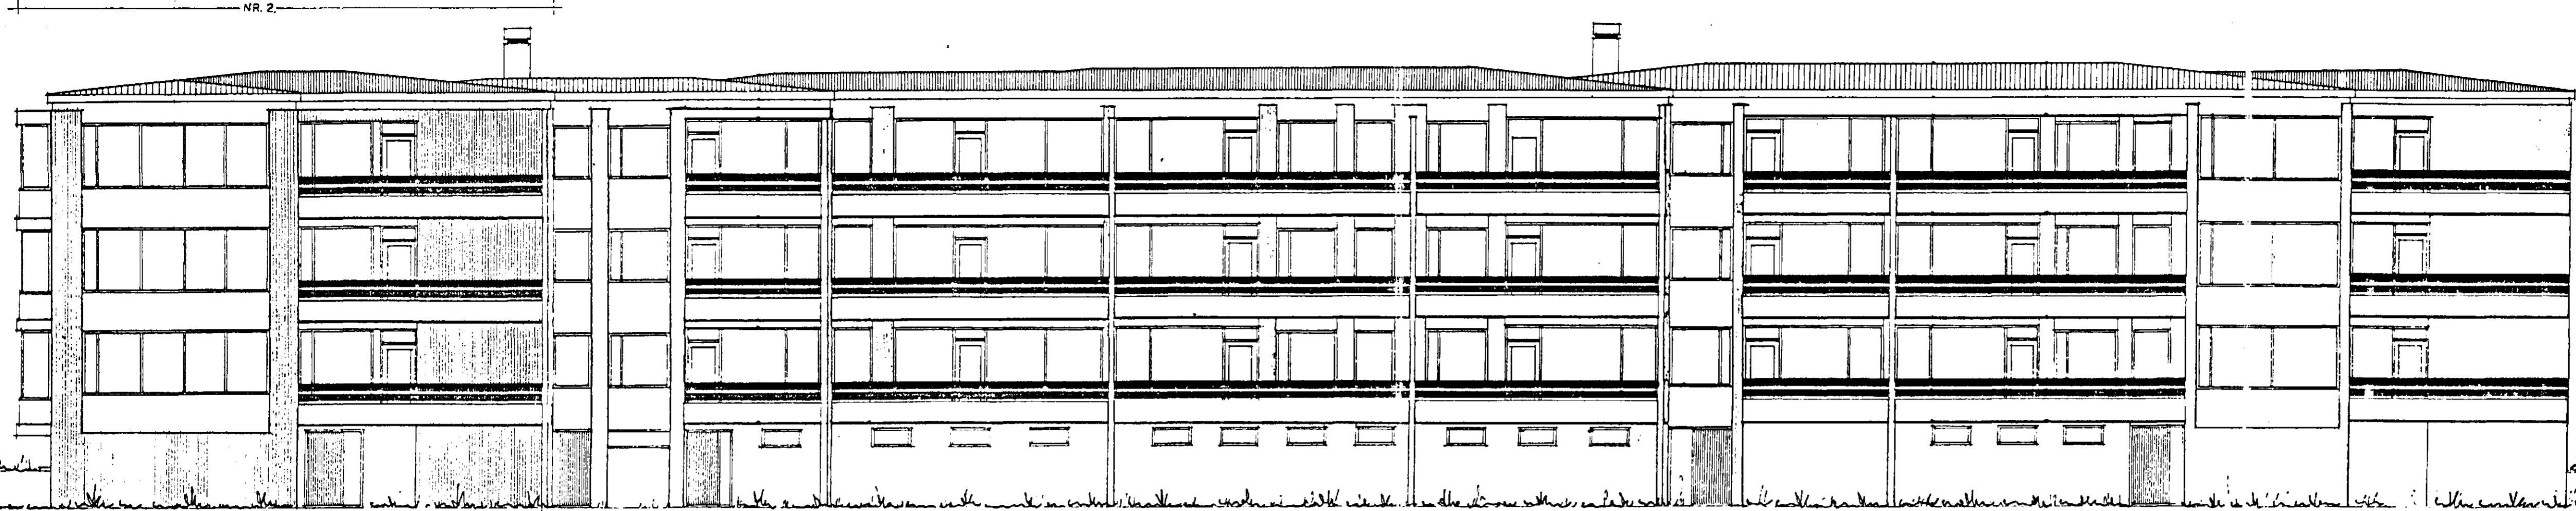


SUDURHLID MKV. 1100

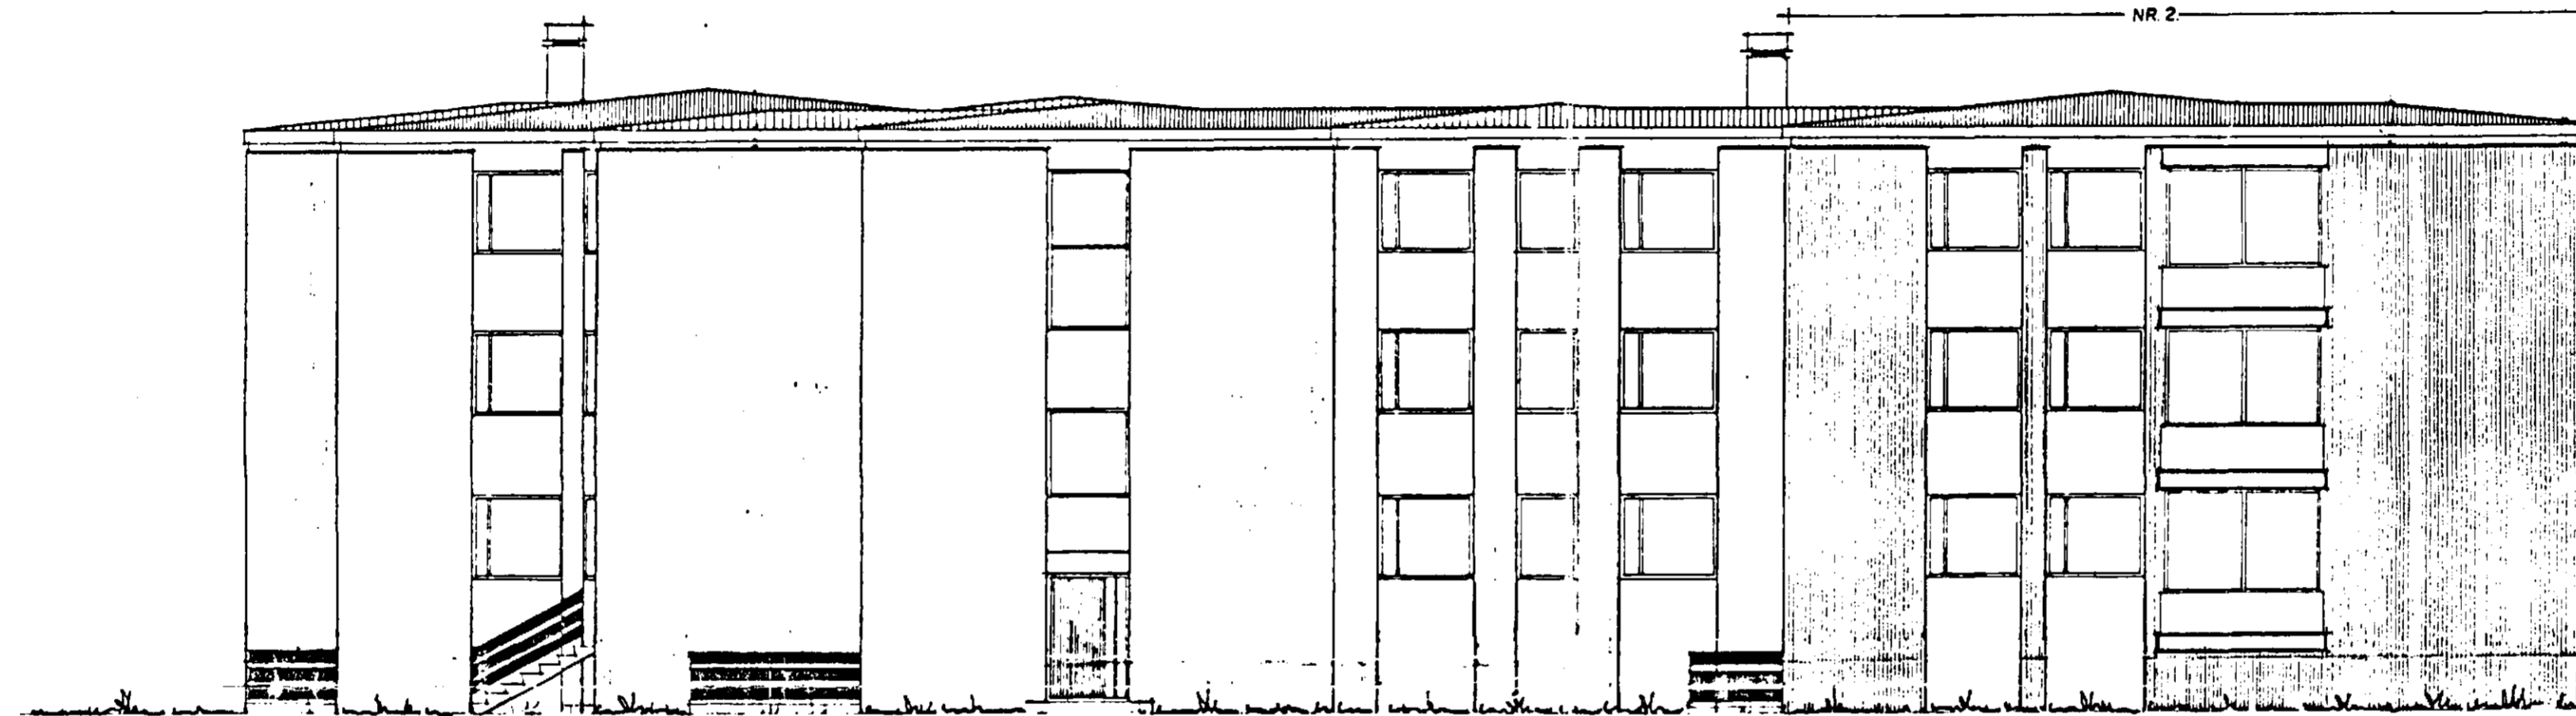

VESTURHLID MKV. 1100

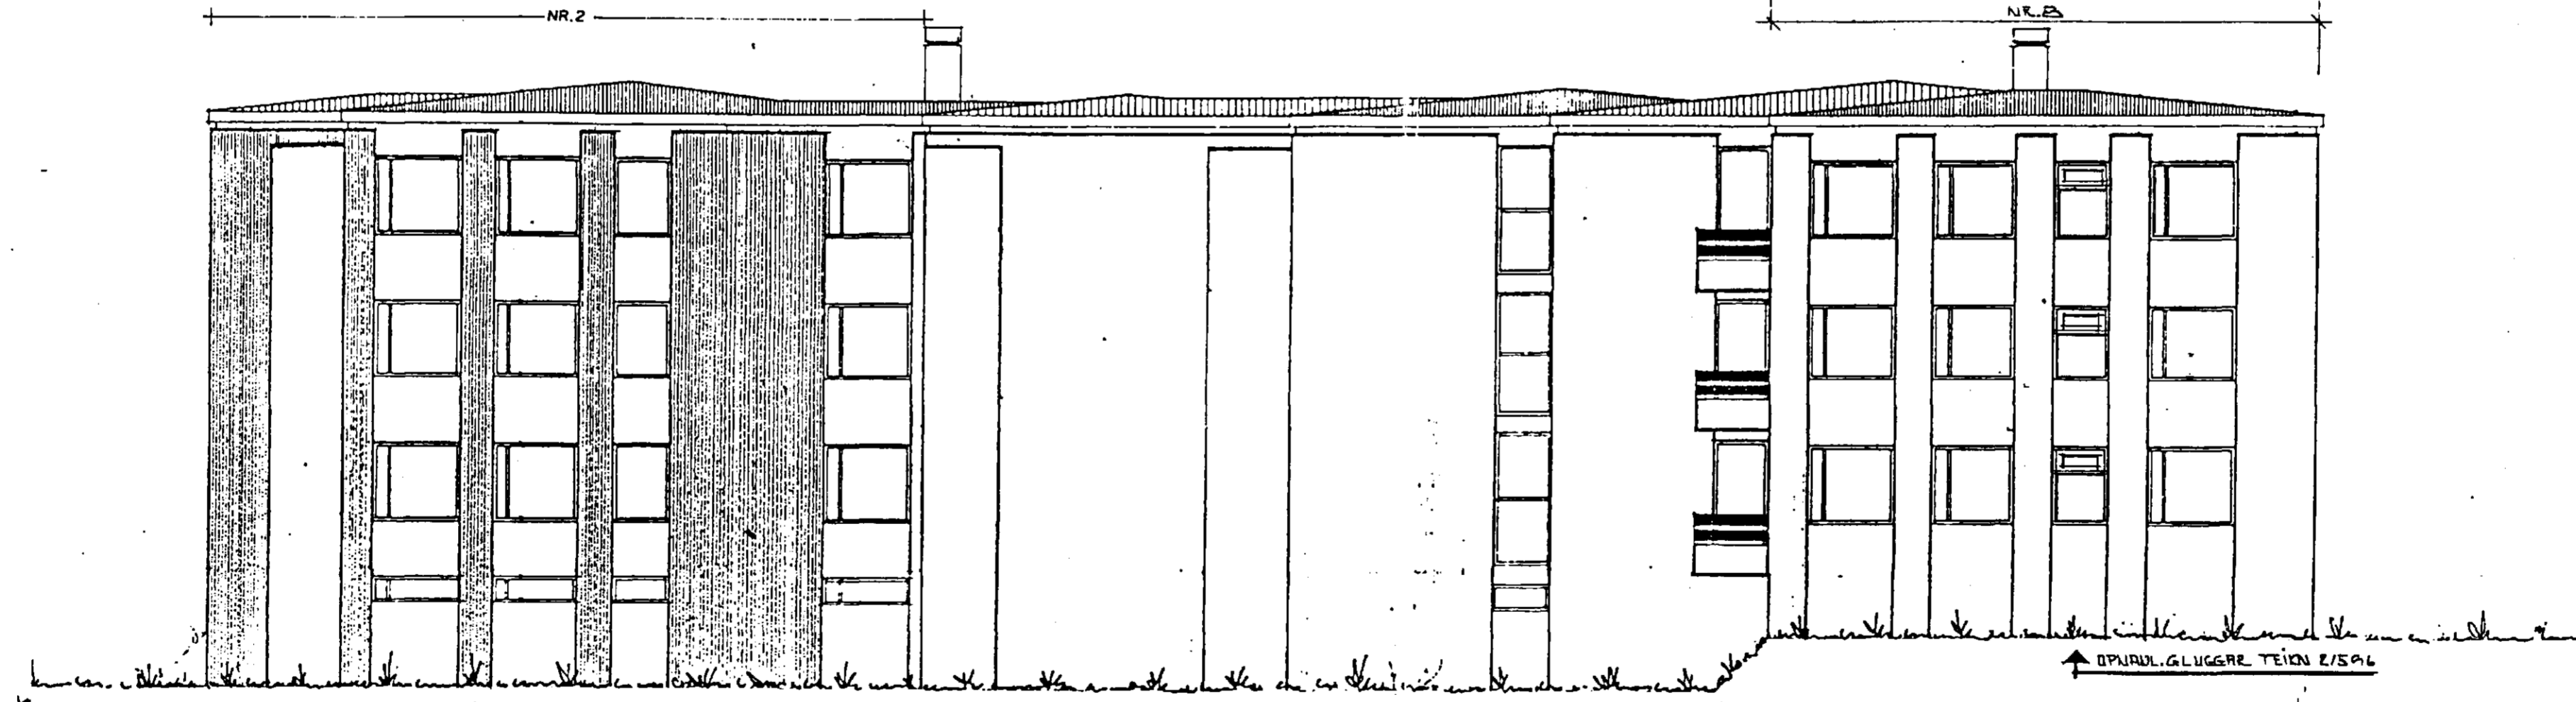

AUSTURHLID MKV. 1100

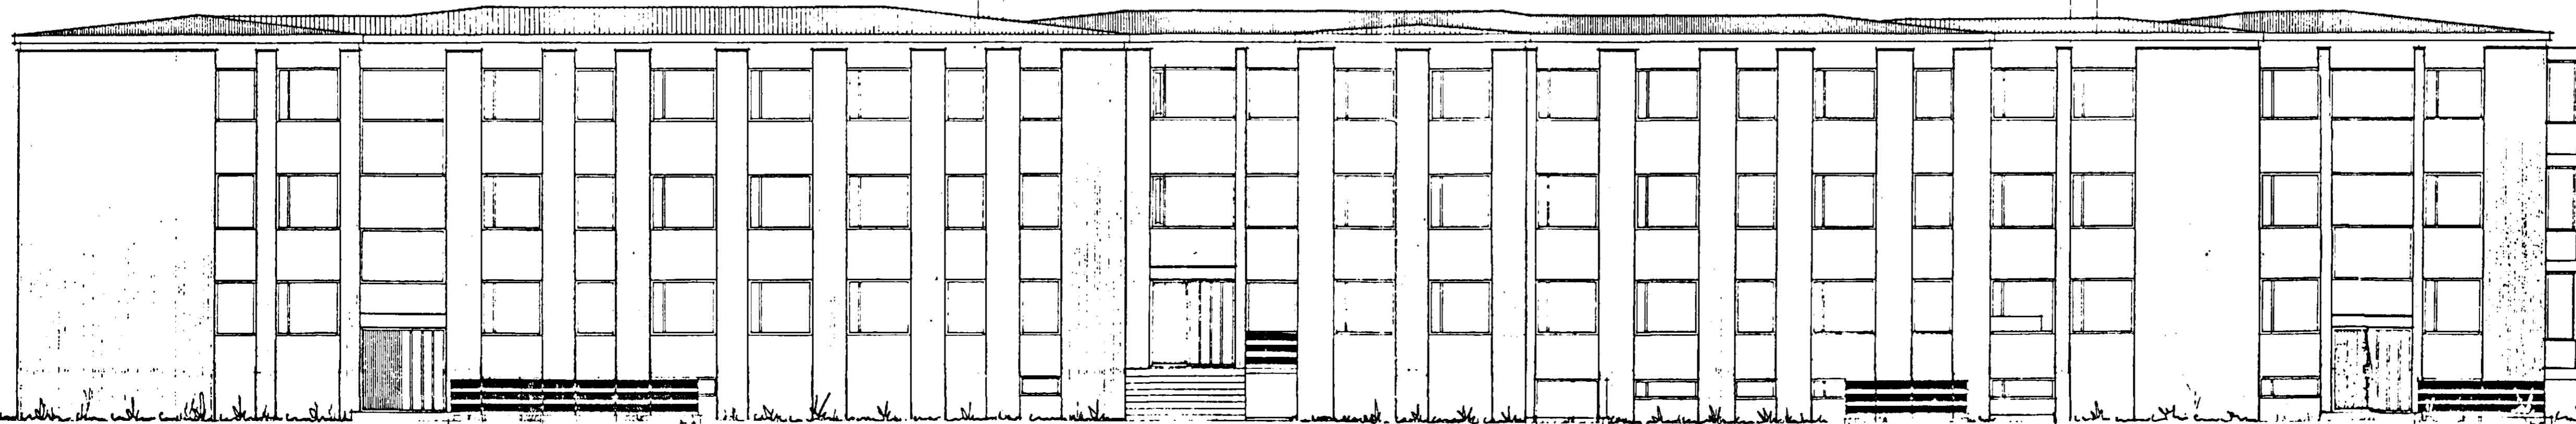

NORÐURHLID MKV. 1100

HÚS TEIKNAD Í FEBRÚAR 1970.  
AF KJARTANI SVEINSSYNI.  
BLUGUM Í STIGANESÍ OG 6. BA. ÍSGRANNA  
BELENDUR ÁRUM 1980-1981. BFI

Hús teiknað af Kjartani Sveinssyni  
breytt af Sigurði Þorvarðarsyni BFI.  
Gluggum á gaffi húss nr. 8 breytt af  
Erlendi Árna Hjálmarssyni BFI 2/5 1996.