




Setta skal skjalhöggja á allar  
svölur. Samsetningu opna-  
regna glugga lagfærast.  
Bætt er á þrjúfalt á  
göngum.

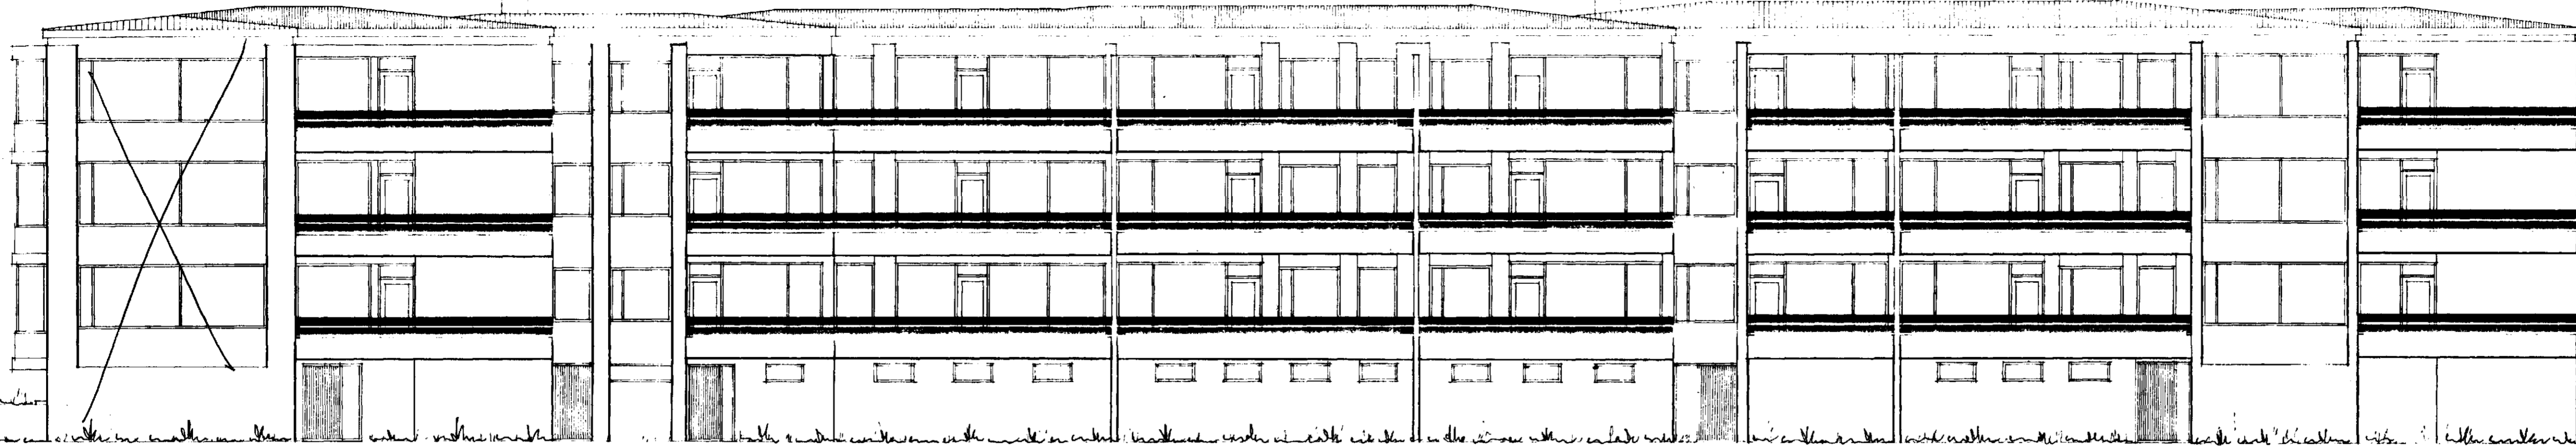


SÚÐURHEND

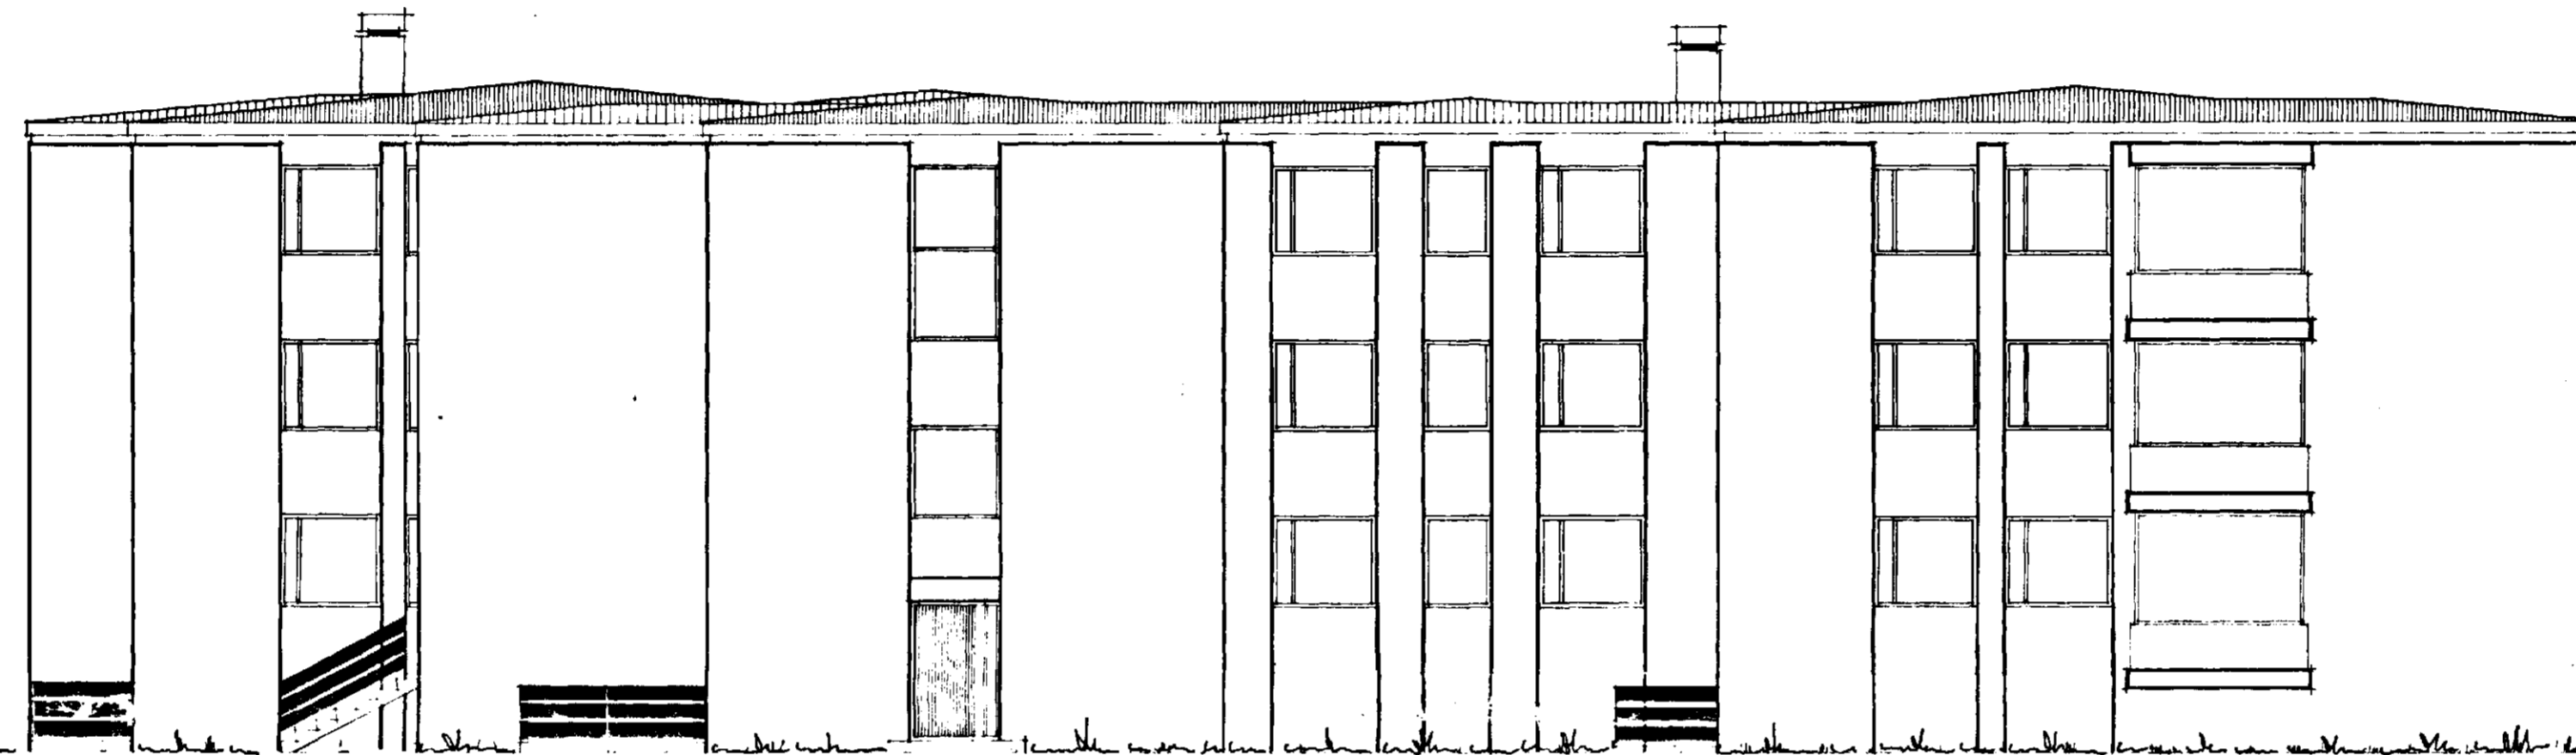


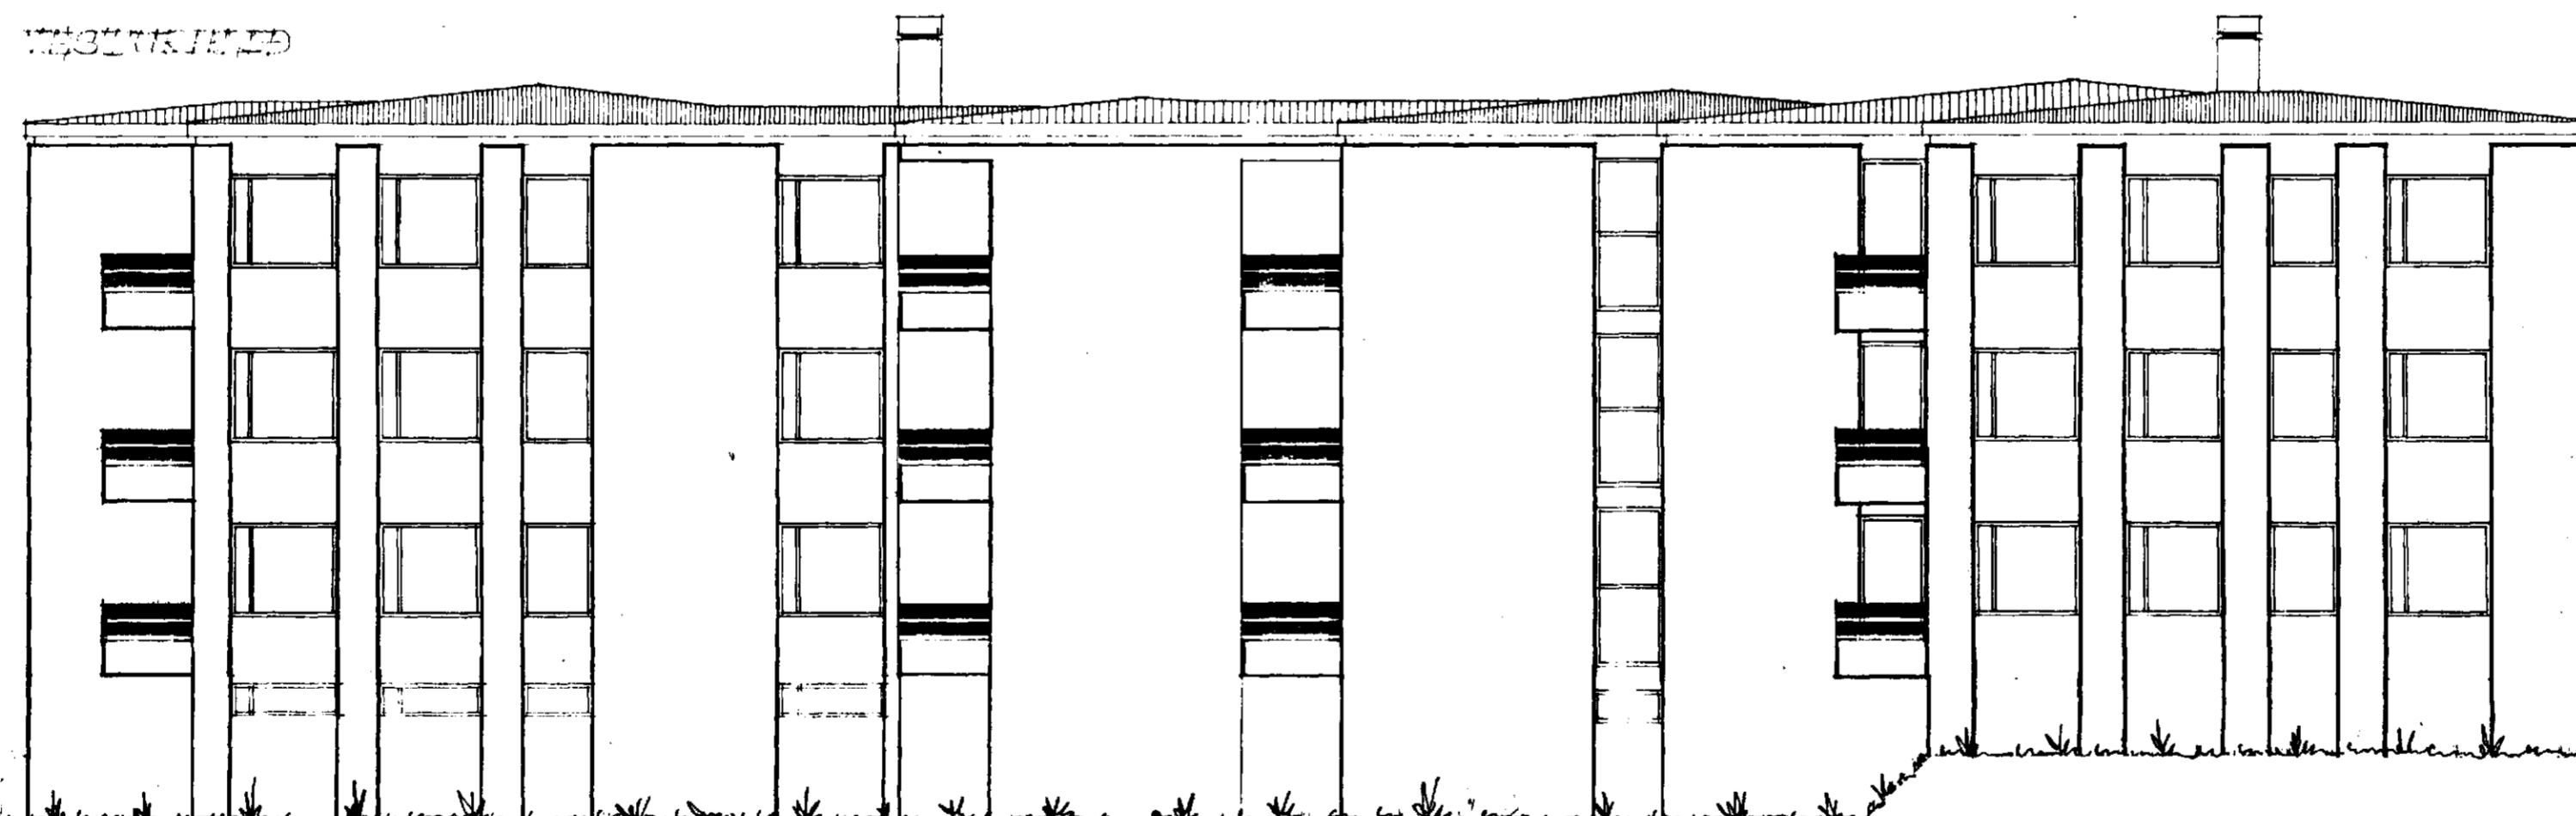


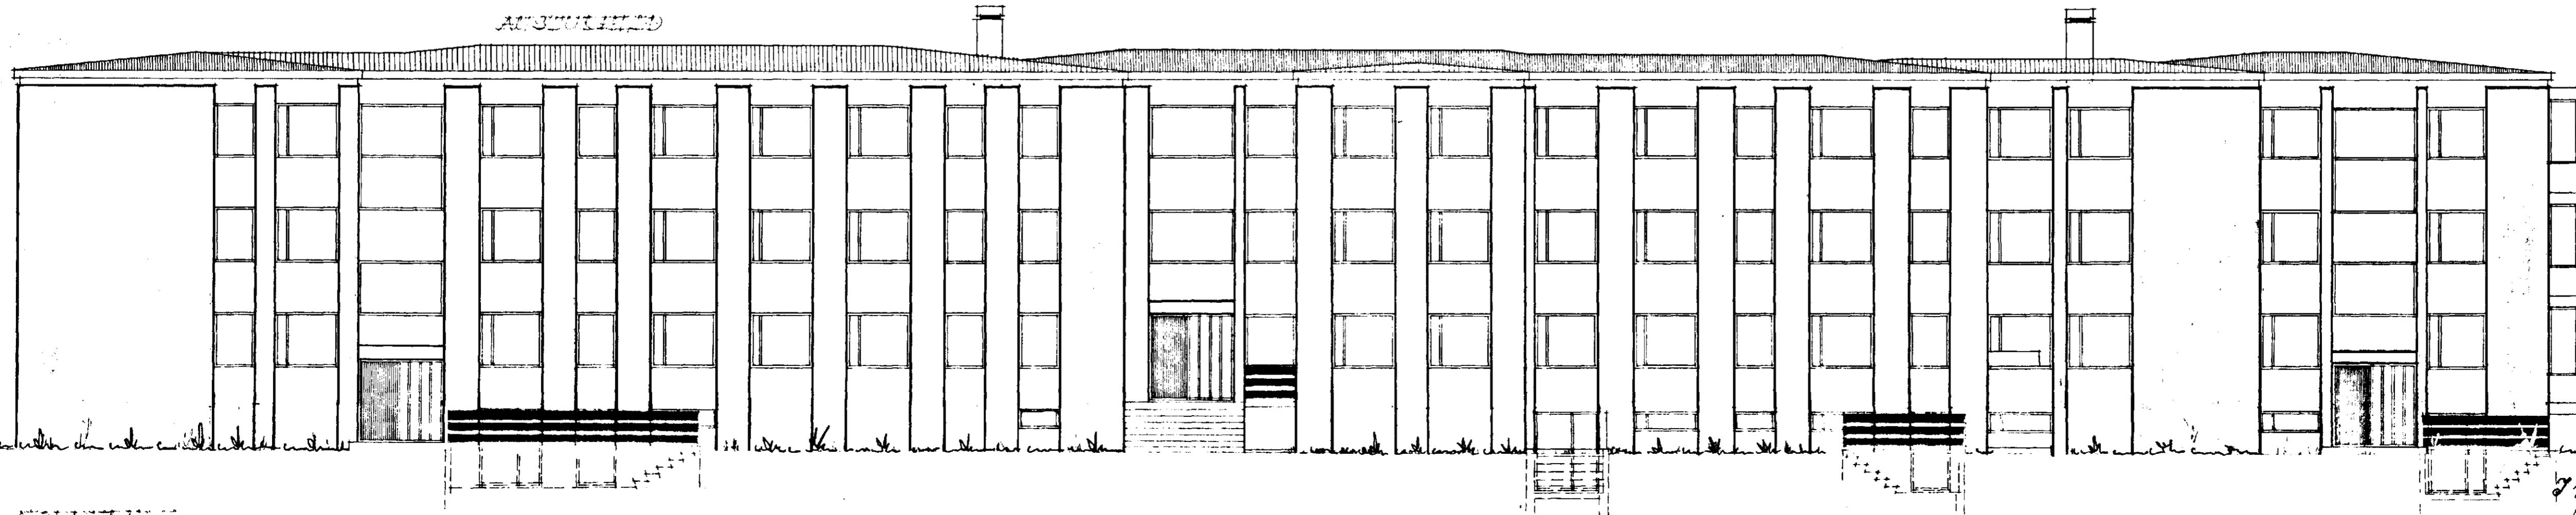

FRÓSKRIFLIND

BYGGINGAFLUTRÚINN  
S. Sigurðsson