



AFSTADA 1:500

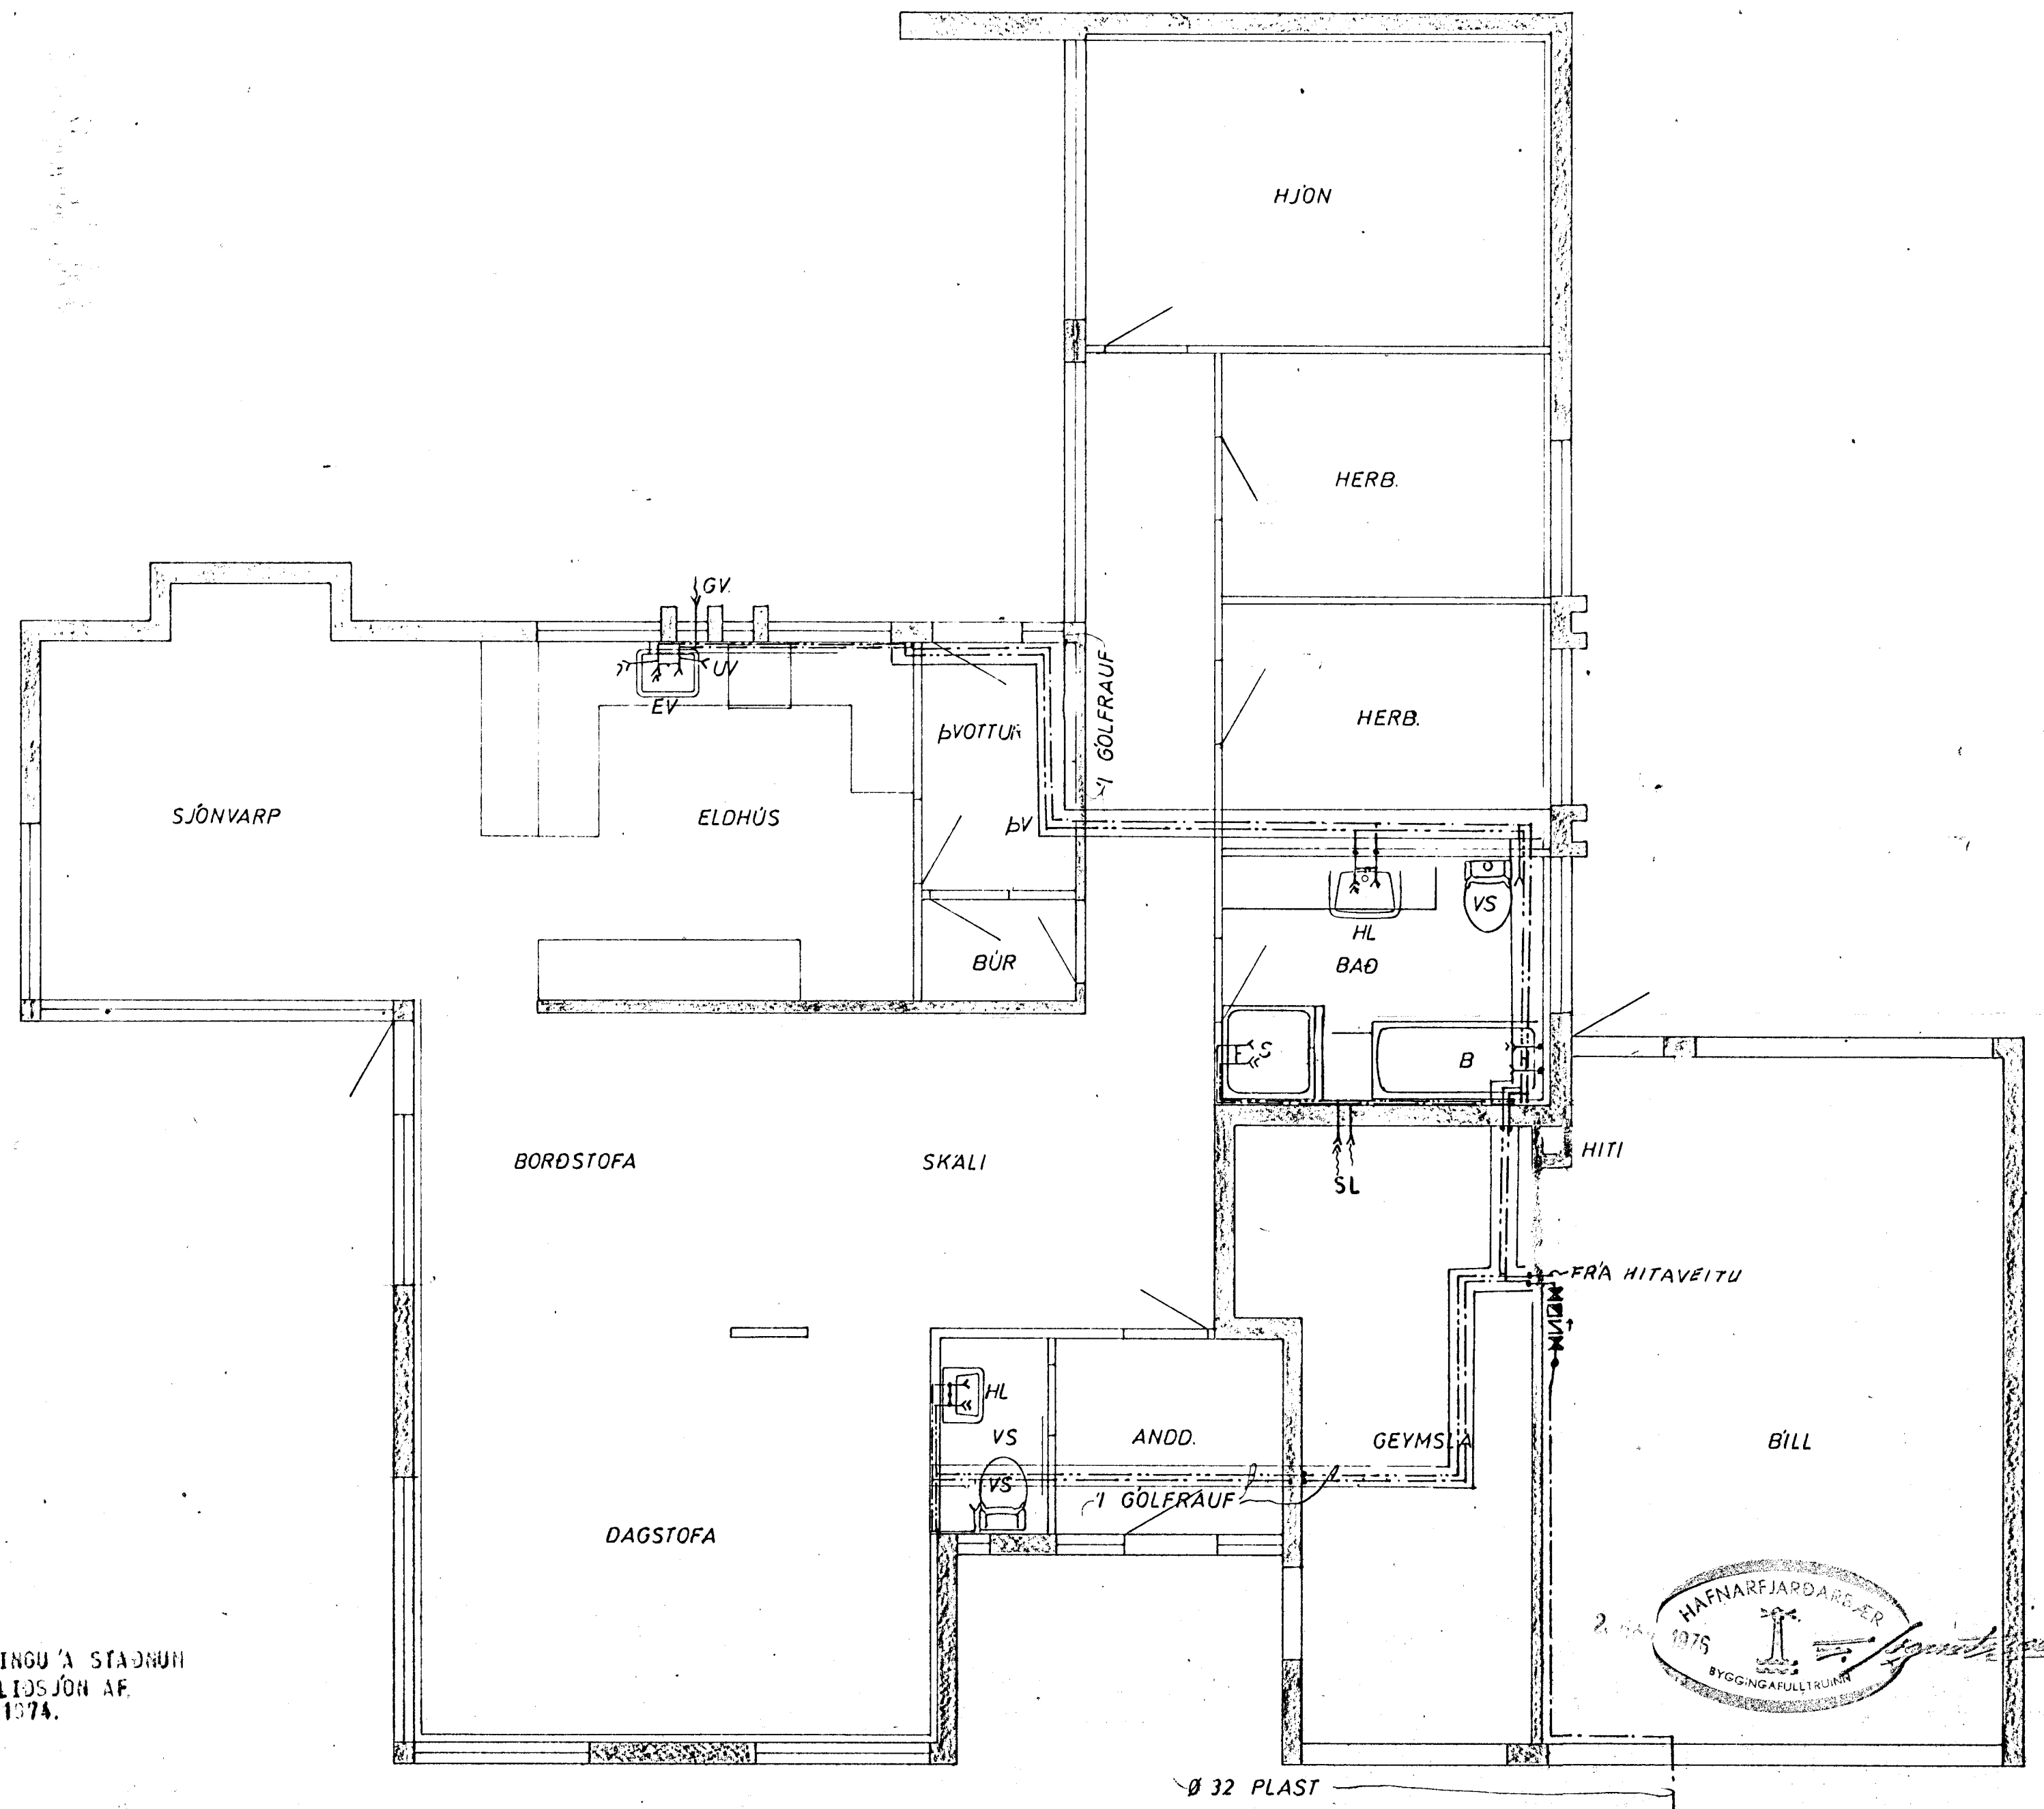

GRUNNMYND 1:50

VATNSLÖGNIN ER TEIKNUÐ UPP EFTIR HÁLINGU Á STAÐNUM  
 Í SEPT. 1976, EN LÖGNIN VAR LÖGD MED HLÍÐSJÓN AF  
 TEIKN. 6 OG 7 Í VERKI 7324 FRA APRIL 1974.

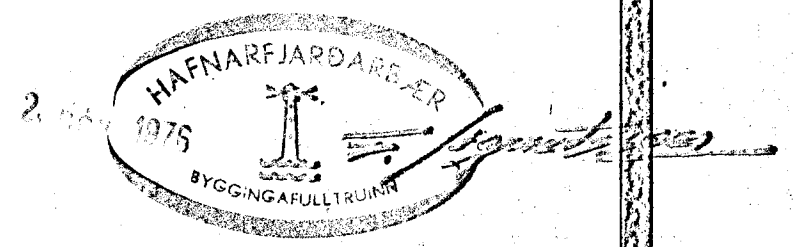

<b>MIDVANGUR 31</b>		
MÆLIKVARDI 1:50 1:500	VERK 7324	TEIKN NR 10
Hannað: Teiknað: <i>[Signature]</i>	Yfirfarið: Samb: <i>[Signature]</i>	DAGS OKT. '76
JÓHANN GUNNAR BERGPÓRSSON VERKFR MVFI KÖLDUKINN 9 - HAFNARFIRÐI - Sími 52895		
BREYTT		