


SKÝRINGAR

- KALT VATN
 - HEITT VATN
 - KALDAVATNSKRANI
 - HEITA
 - RENNILOKI
 - MEÐ SPINDLI UPPÚR JÖRÐ
 - EINSTREYMISLOKI
 - VATNSMELIÐ
 - GV — GARÐVATN
 - SL — SLÖNGUKRANI
- PÍPUR SKULU EINANGRAÐAR MEÐ 20mm GLERULLARHÓLKUM OG VAFÐAR MEÐ PLASTDÚK. ALLT EFNI, PÍPUR OG FITTINGS, SKAL VERA GALVANISERAÐ.
- KERFI SKAL PRÓFA MEÐ KÖLDU VATNI OG 6 KG/cm² PRÝSTINGI.
- BALLOFIX RENNILOKAR SÉU VIÐ HVERT TÆKI EINSTREYMISLOKI VIÐ ÞVOTTAVÉLAR.
- FRAGANGUR INNTAKS OG LOFTPÚÐAR SKV. FORSKR. VATNSV. REYKJAVÍKUR.

LOFTPÚÐI

EFST Á ÖLLUM LÖÐRETTUM STOFNUM SKAL VERA 30 cm LANGUR LOFTPÚÐI, ÞVERMÁL JAFNT OG SVÆRASTI HLUTI STOFNSINS TALIÐ FRA GREININGU VIÐ AÐALADFÆRSLUÆÐ.

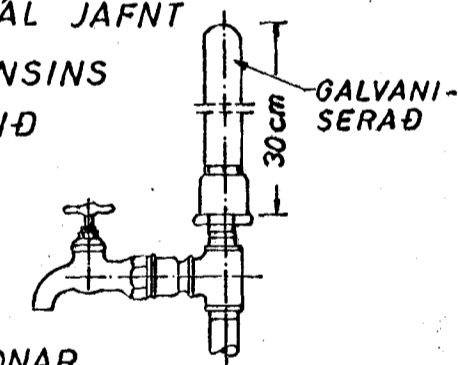

EINNIG SKAL VERA SAMSKONAR LOFTPÚÐI Á HLIÐARGREINUM, SEM LENGRI ERU EN 8 M. ÞVERMÁL JAFNT OG SVÆRASTI HLUTI HLIÐARGREINAR.

VATNSLÖGNIN ER TEIKNUÐ UPP EFTIR MÁLINGU Á STAÐNUM Í SEPT. 1976, EN LÖGNIN VAR LÖGD MEÐ HLIÐSJÓN AF TEIKN. 8 OG 7 Í VERKI 7324 FRA APRIL 1976.



MÍÐVANGUR 31 HAFNARFIRÐI	MÆLIKVARÐI ~ 1 : 50	VERK 7324	TEIKN NR 11
VATNSLÖGN KERFI	Hannað: Teiknað: ✓	Yfirfarð: ✓ Samb: ✓	DAGS OKT. '76
JÓHANN GUNNAR BERGPÓRSSON VERKFR MVFI STRANDGÖTU 11 — HAFNARFIRÐI — SÍMI 53315	BREYTT		