



AFSTADA 1:500

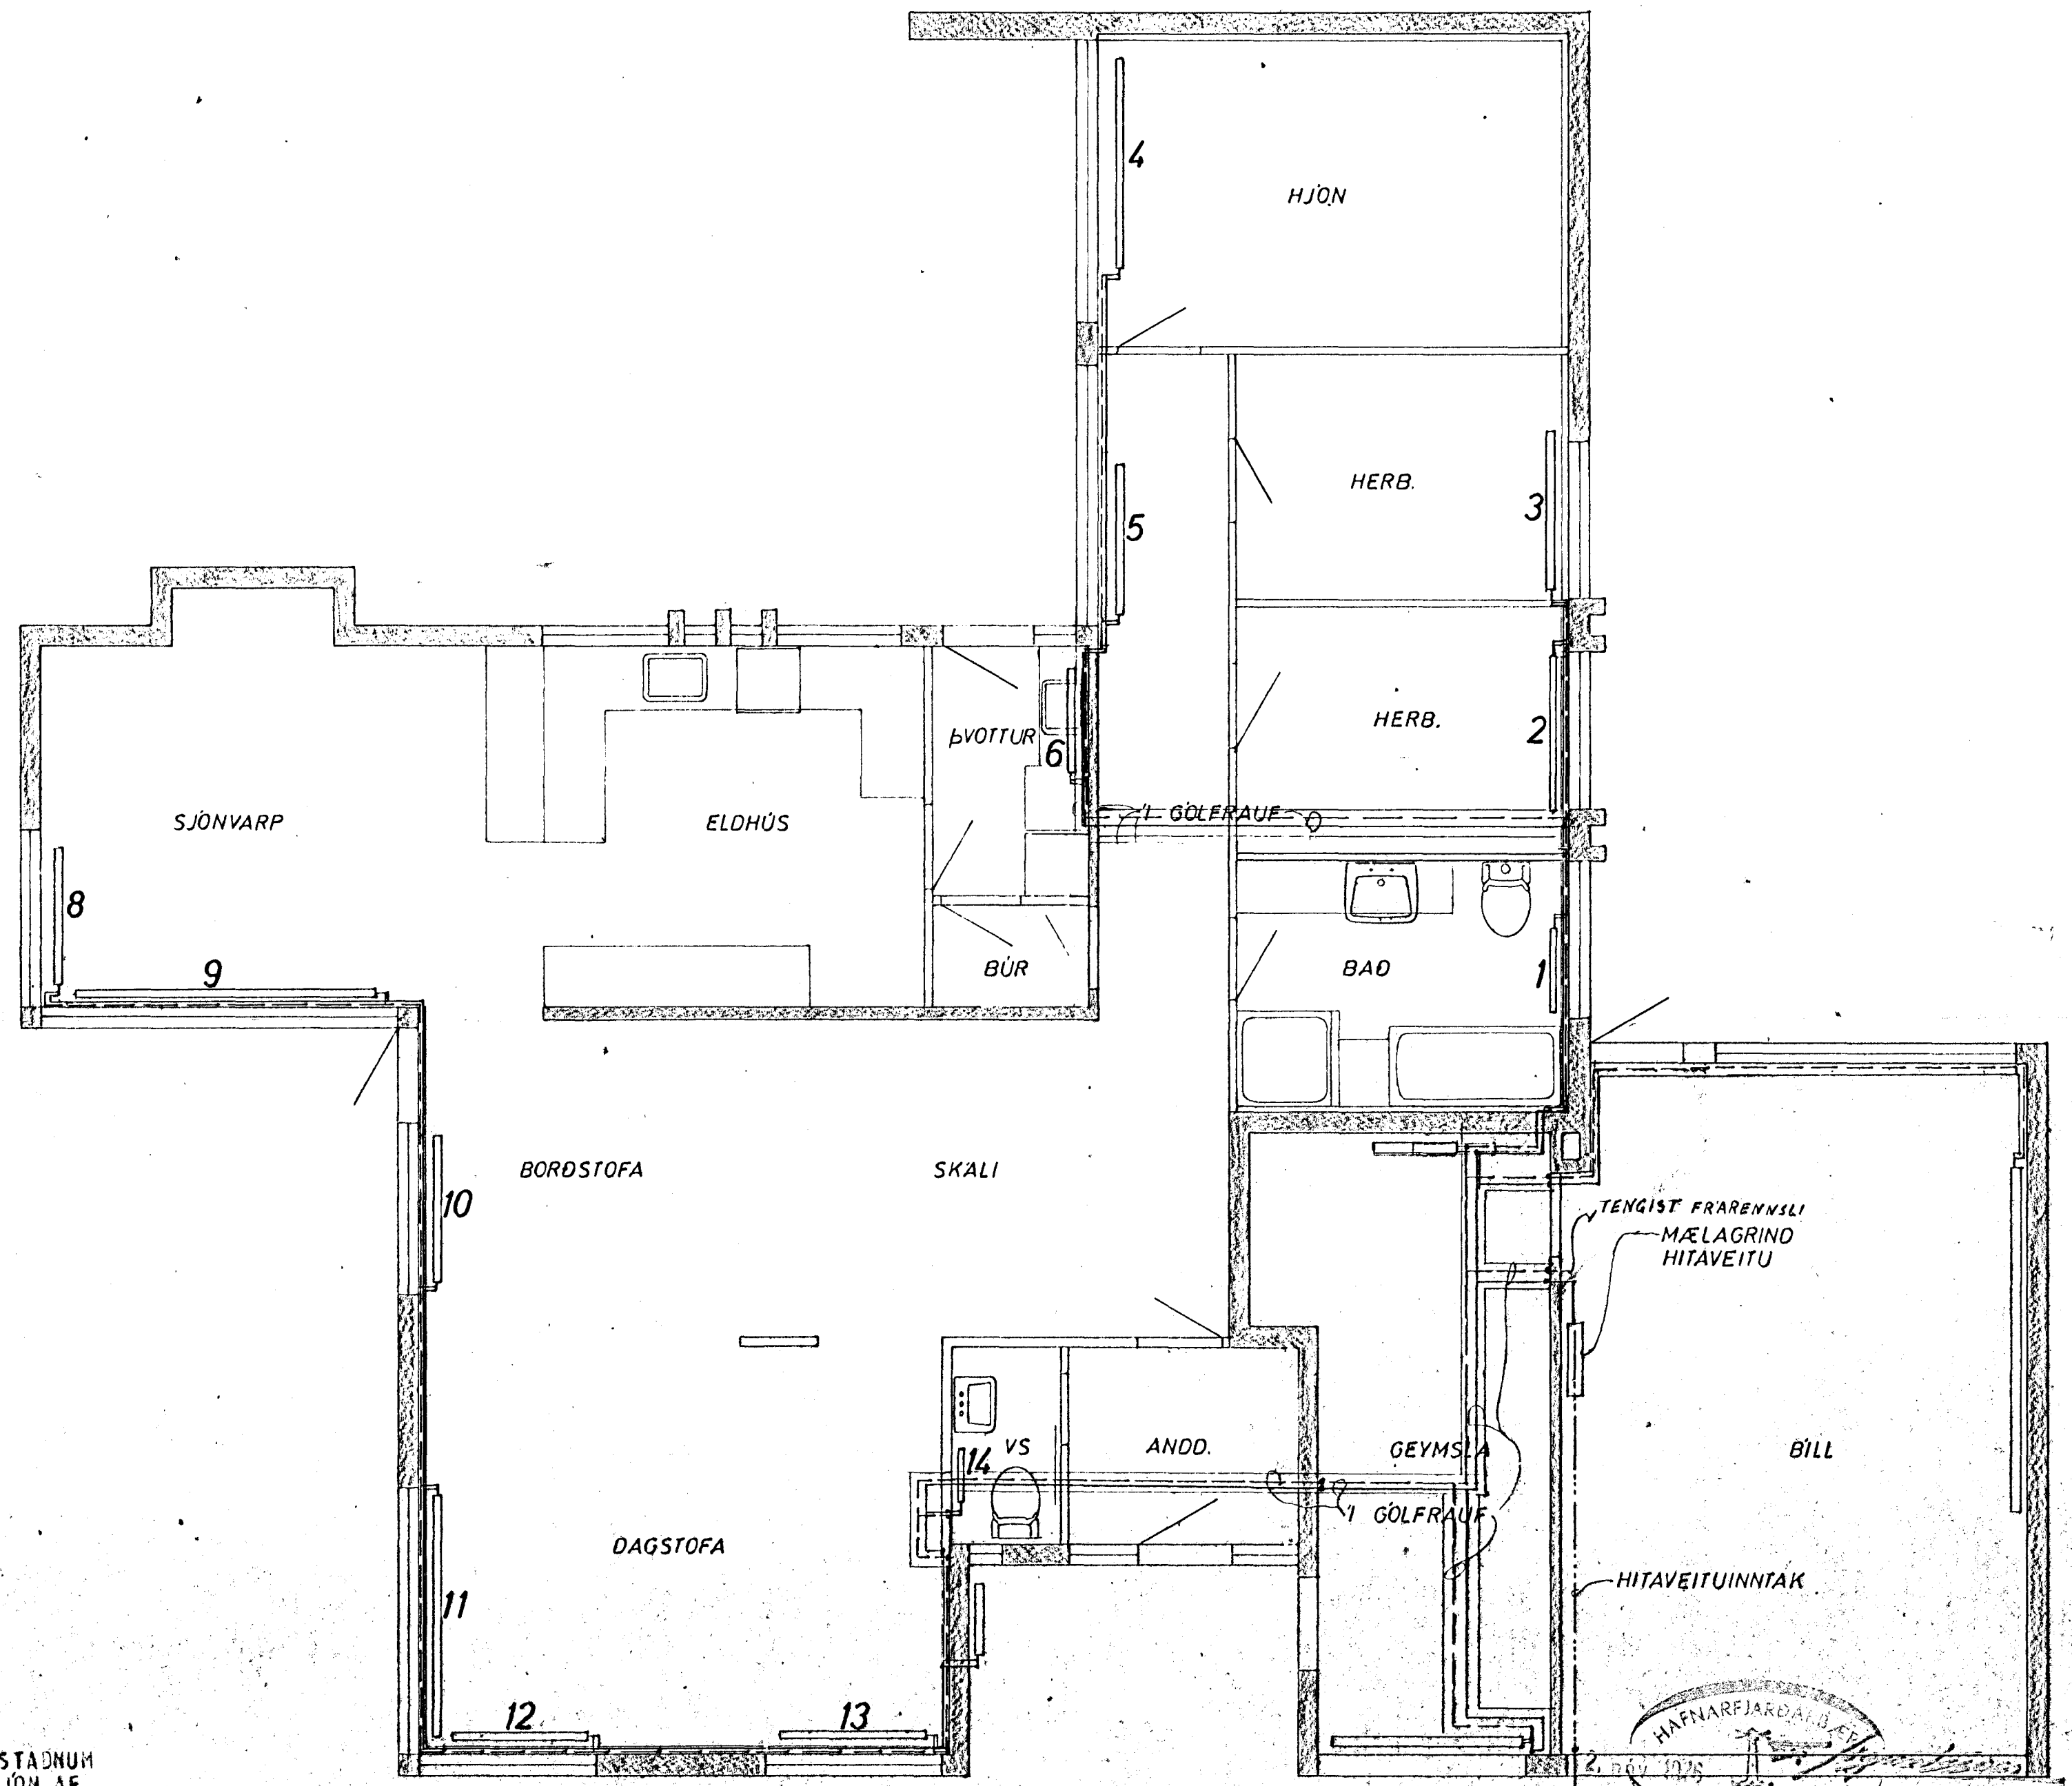

GRUNNMYND 1:50

HITALÖGN ER TEIKNUÐ UPP EFTIR MÁLINGU Á STADNUM Í SEPT. 1976, EN LÖGNIN VAR LÖGD MEÐ HLIDSJÓN AF TEIKN. NR. 8 OG 9 Í VERKI NR. 7324 FRÁ APRIL 1974.

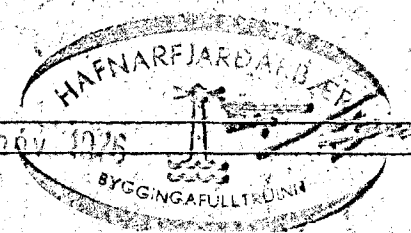

MIDVANGUR 31	MÆLIKVÁRDI 1:50 1:500	VERK 7324	TEIKN NR 12
HITALÖGN GRUNNMYND	Hannað: <i>ABP</i> Teiknað: <i>AW</i>	Yfirfarið: Samb: <i>AB</i>	DAGS OKT. '76
JÓHANN GUNNAR BERGPÓRSSON KÖLDUKINN 9 - HAFNARFIRÐI - Sími 52895	BREYTT		