

Sampykkt á fundi
bygginganefndar þann

23 FEB. 2000

Byggingafulltrúinn í Hafnarfirði
F.h. Kristján Þórarinnsson

RP

Sótt er um að byggja
viðbyggingu við
húsið, (skástrik að teikn)
breyta stofuglugga í hurð,
setja þakglugga í mæni
og arinnpipu á þak

Stærðaraukning:
18,3 m²
52,0 m³

Teikningar eru byggðar
á teikningum
Kjartans Sveinssonar
dags. sept. 1971
og Sigurðar Þorvaldssonar
dags. ágúst 1990

VERK:
MIDVANGUR 33
VIÐBYGGING

GRUNNMYND

TEIKN. NR.: **01**
BREYTING:
MÁL: **1:100**
DAGS: **02.02.2000**
TEIKNAD: **EK**

BREYTING _____ DAGS.BREYT. _____



VERKSTÆÐI 3
ARKITEKTAR EHF

HVERFISGATA 26 101 REYKJAVÍK
SÍMI 562 5020 FAX 562 5086
NETFANG verk3@islandia.is


260395-4709

Ólafur Kjartansson

EÚN KJARTANSDÓTTIR F.A.I.
HARALDUR ORN JÓNSSON F.A.I.
HELGA BENEDEKTSDÓTTIR F.A.I.

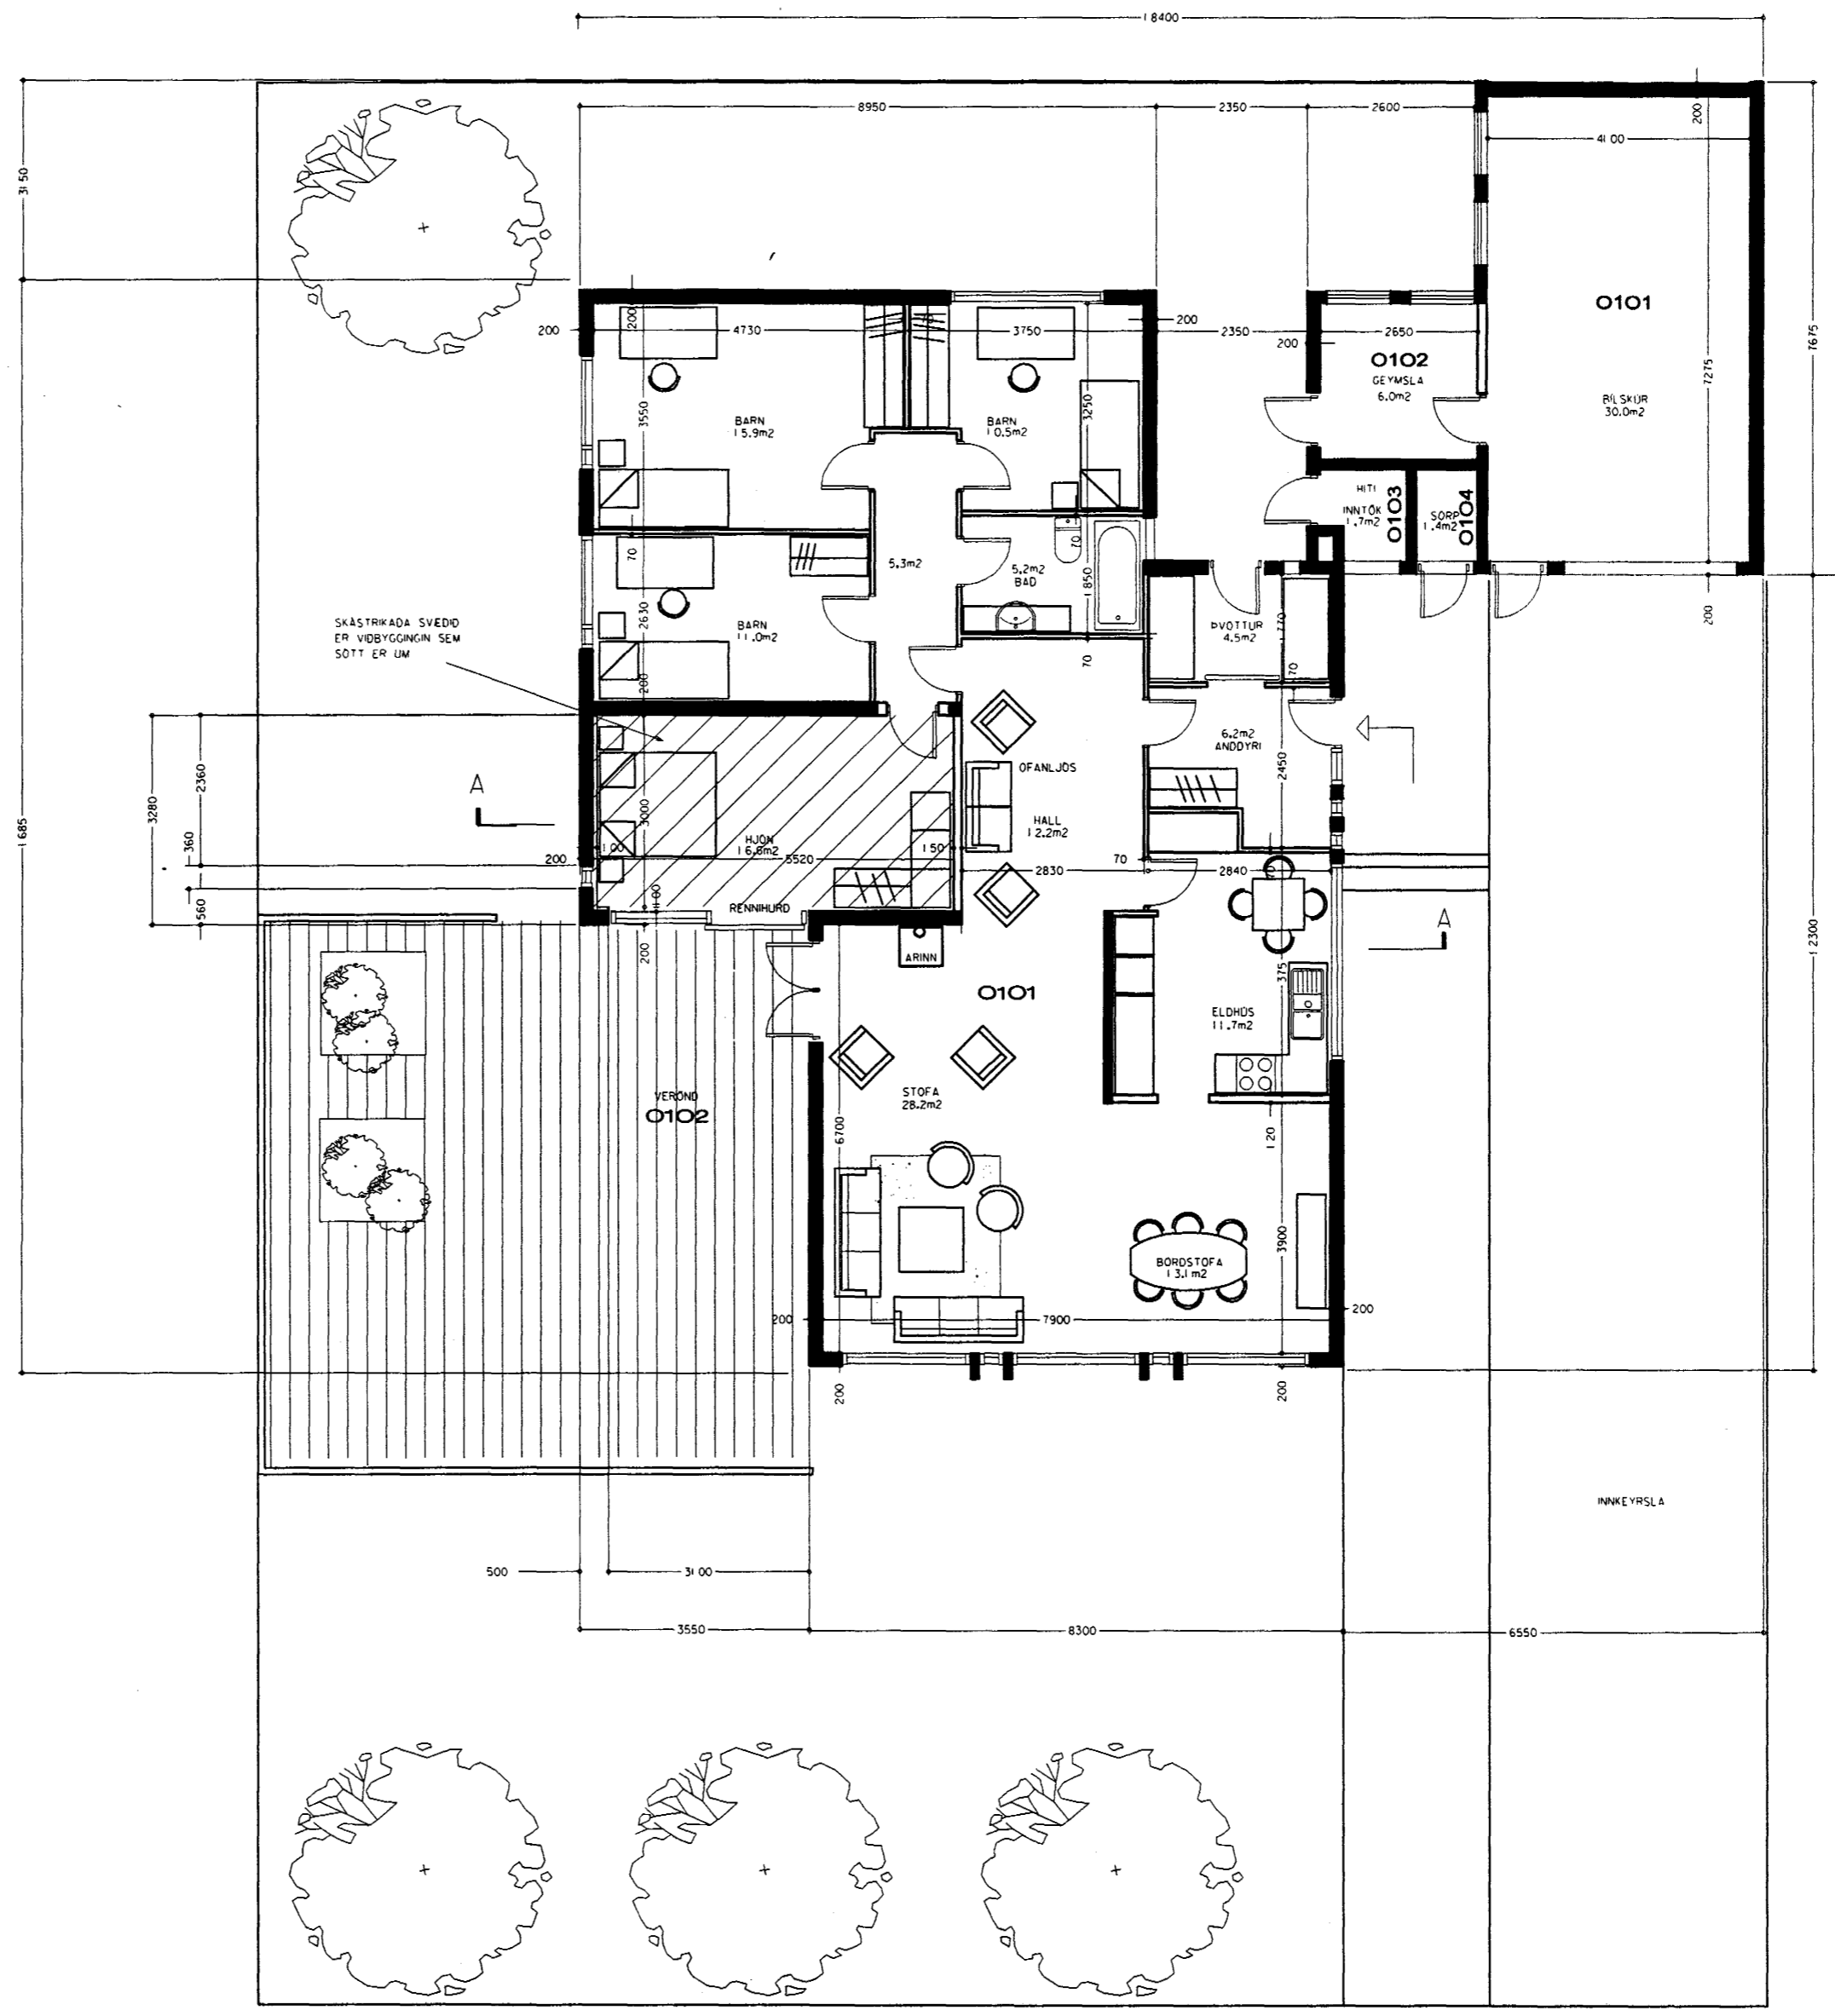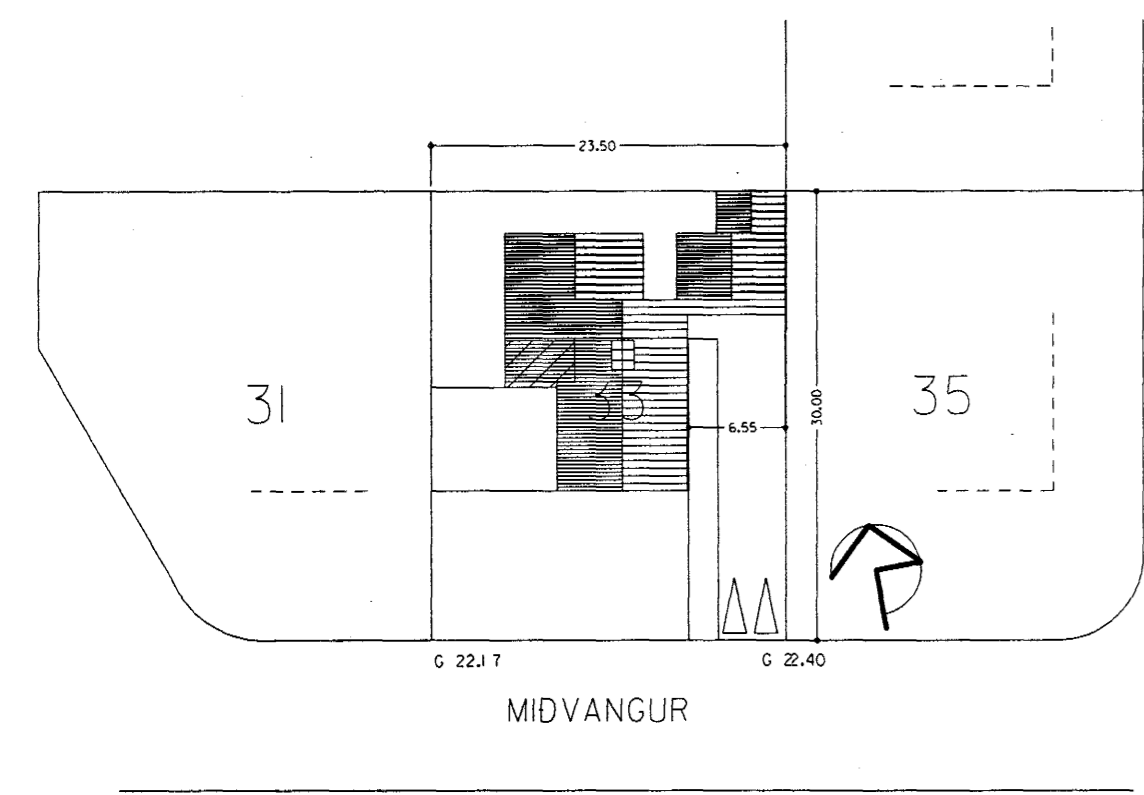

GRUNNMYND MKV. 1:100

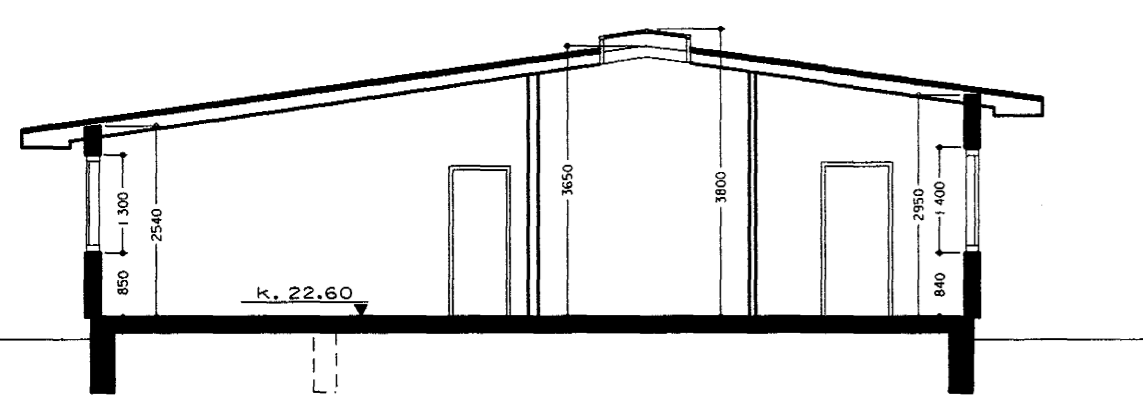

SNEID A-A MKV. 1:100