



MÍÐVANGUR 33 HAFNAKFIRÐI.


Hafnafirði. sept 1990.
Tg undir-ritarur húsnæðingandi að Miðvangi 35
samþykki þer með fyrir mitti listi, brýðing
a þaki bílgeymslu húsi nr 33 öf
Míðvang.
Jóhann Sigmarsson.

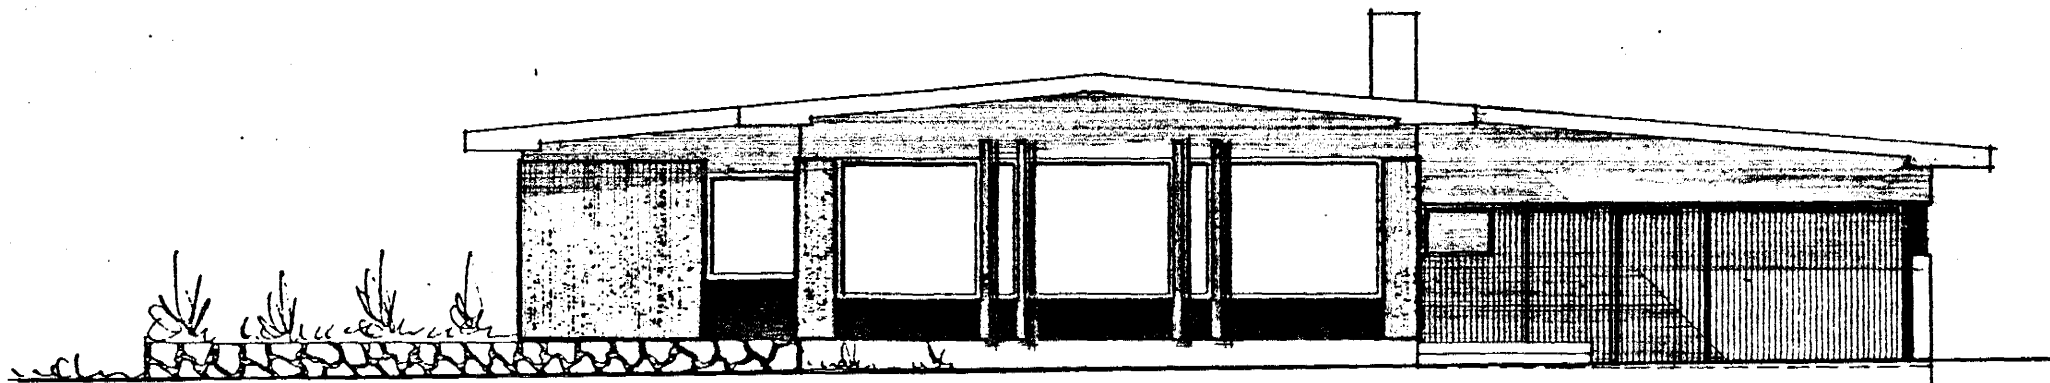


SUÐUR. M. 1:100.

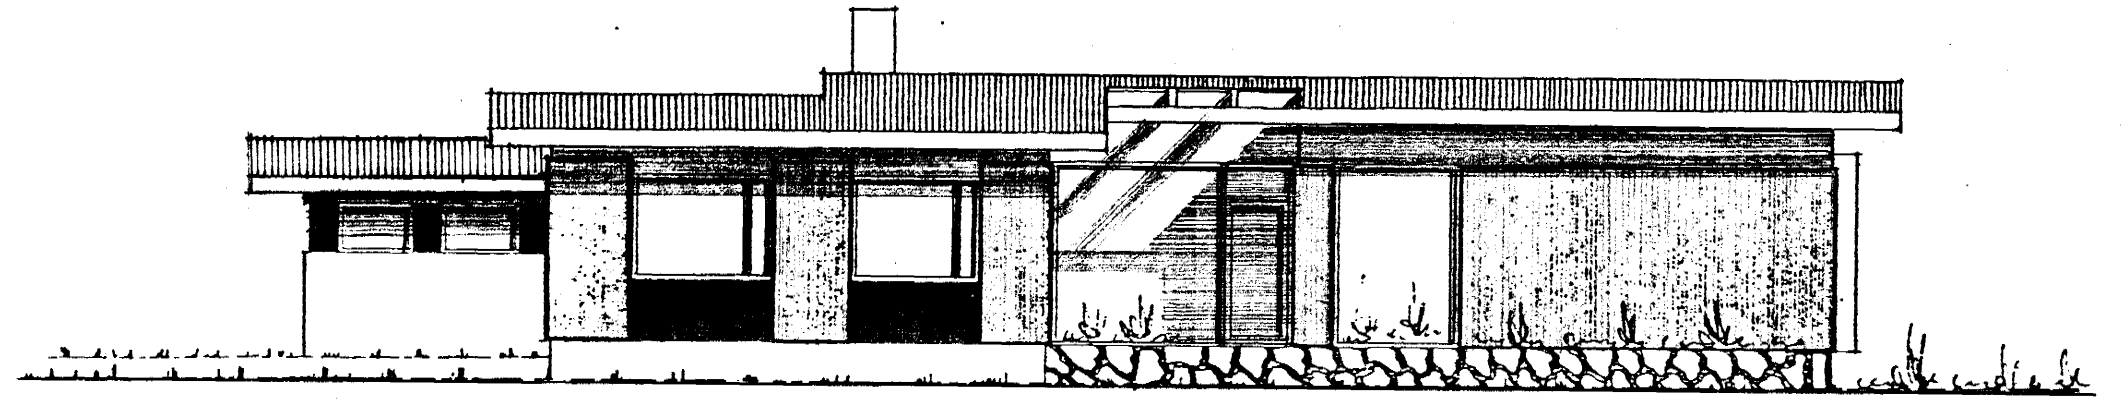

VESTUR. M. 1:100.

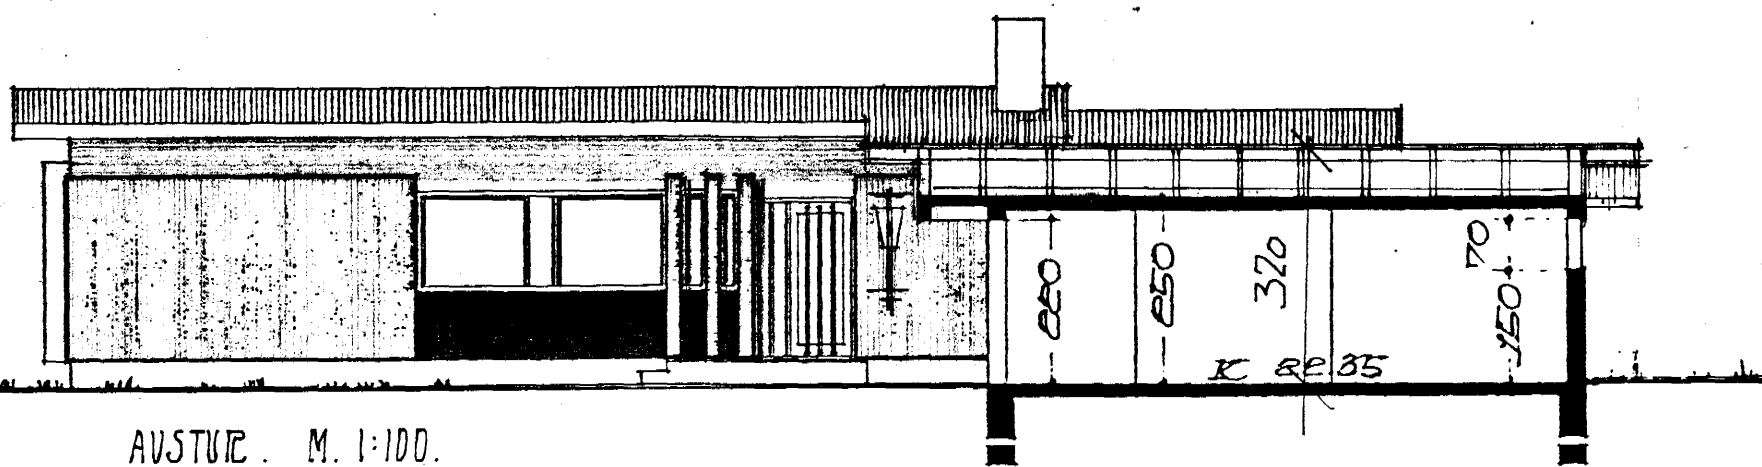

AUSTUR. M. 1:100.

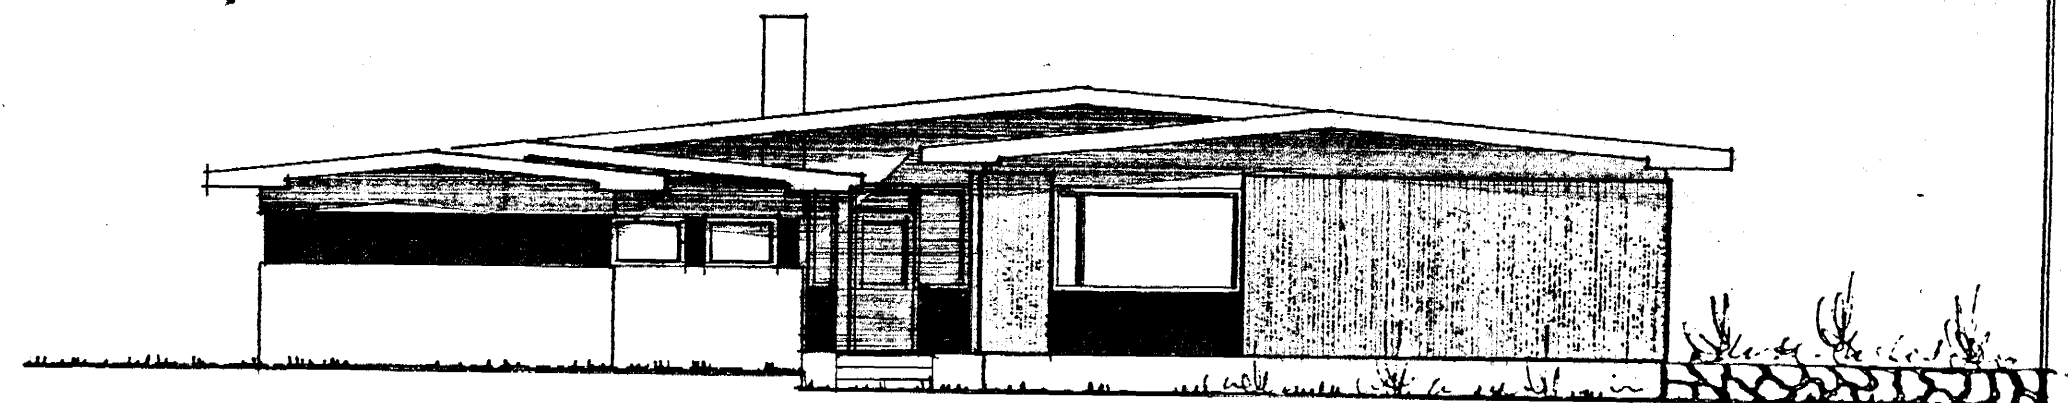

NORÐUR. M. 1:100.

BLAÐ 1 AF 2.

HÚS. TEIKNAD 1 SEPT. 1971. AF KJARTANI SVEINSSYNI.

TEIKNAD ÞAK A BÍLGEYMSLU 1 ÁGÚST 1990

SÍGURÐUR ÞORVATNASON BYGGINGAFLÆÐINGUR BFI. STRANDGÖTU 11 220 HF. S. 651510.

Sigurður Þorvatsón