



KIÖTANBUR 172.35 M<sup>2</sup> 1980

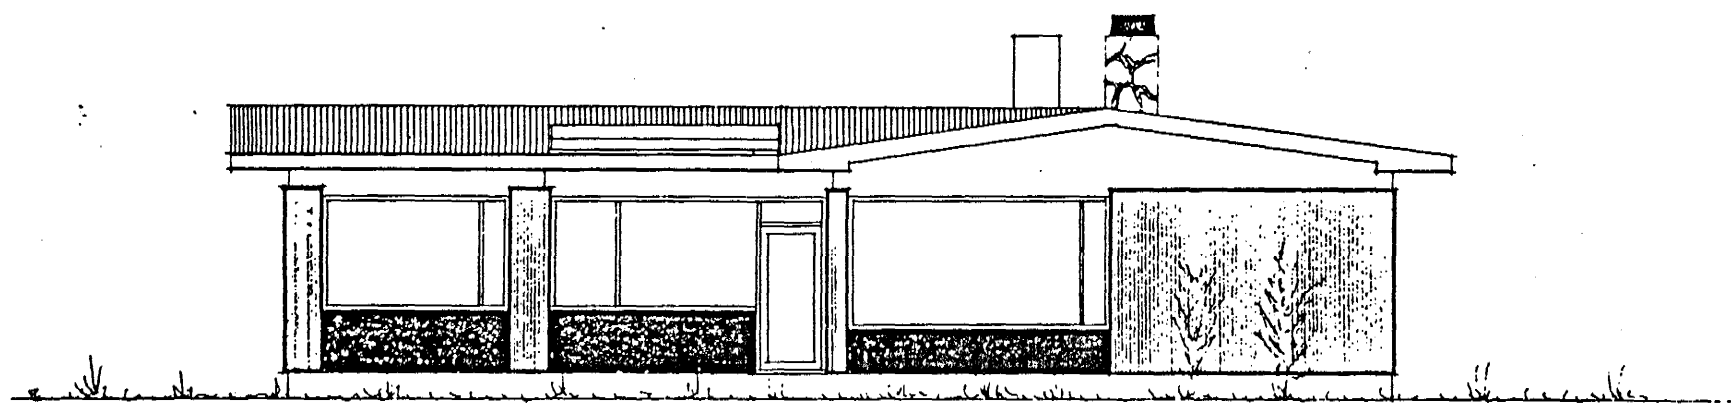

SÍÐUR

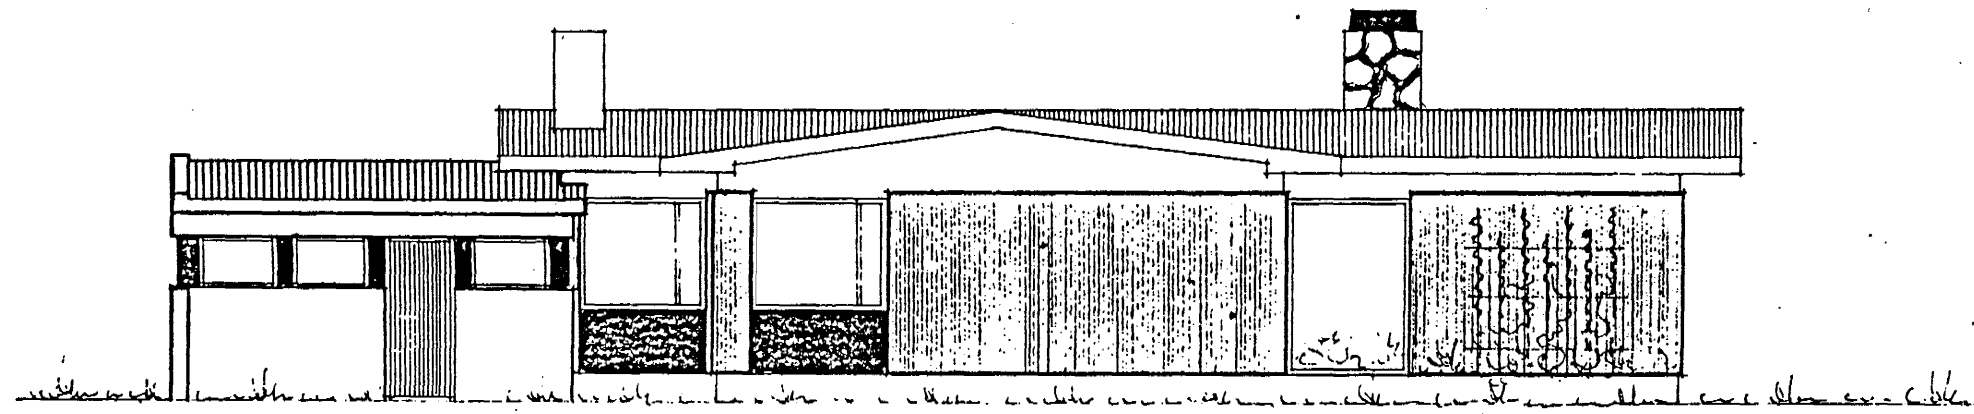

VESTUR EFTIR BREYTINGU


Samþykkt á fundi bygginga-  
nefndar þ. 10. 8. 1989  
BYGGINGAFULLTRÚINN  
Í HAFNARFIRÐI  
Eyjólfur Valgandsson

Samþ. byggja ofan á bílskúr

Viðbót 15 m<sup>2</sup>



Samþykkt á fundi bygginga-  
nefndar þ. 28. 7. 1971  
BYGGINGAFULLTRÚINN  
Í HAFNARFIRÐI  
[Signature]

Áskilið er að gengið verði þrjú opur  
eldstæði í samræði við slökkviliðsþjónu og  

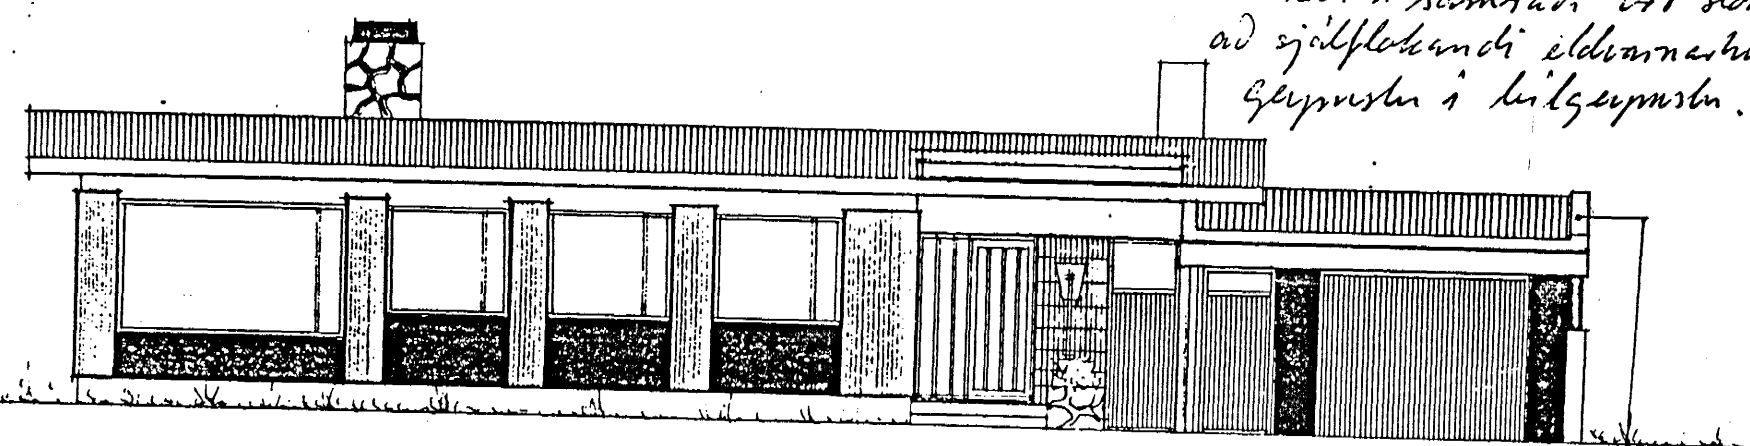

AUSTUR EFTIR BREYTINGU

Flasning 1mm  
Bárujárn  
Pappi  
Borð 25x150mm  
Bolti 10x100mm  
Sperra 50x100mm

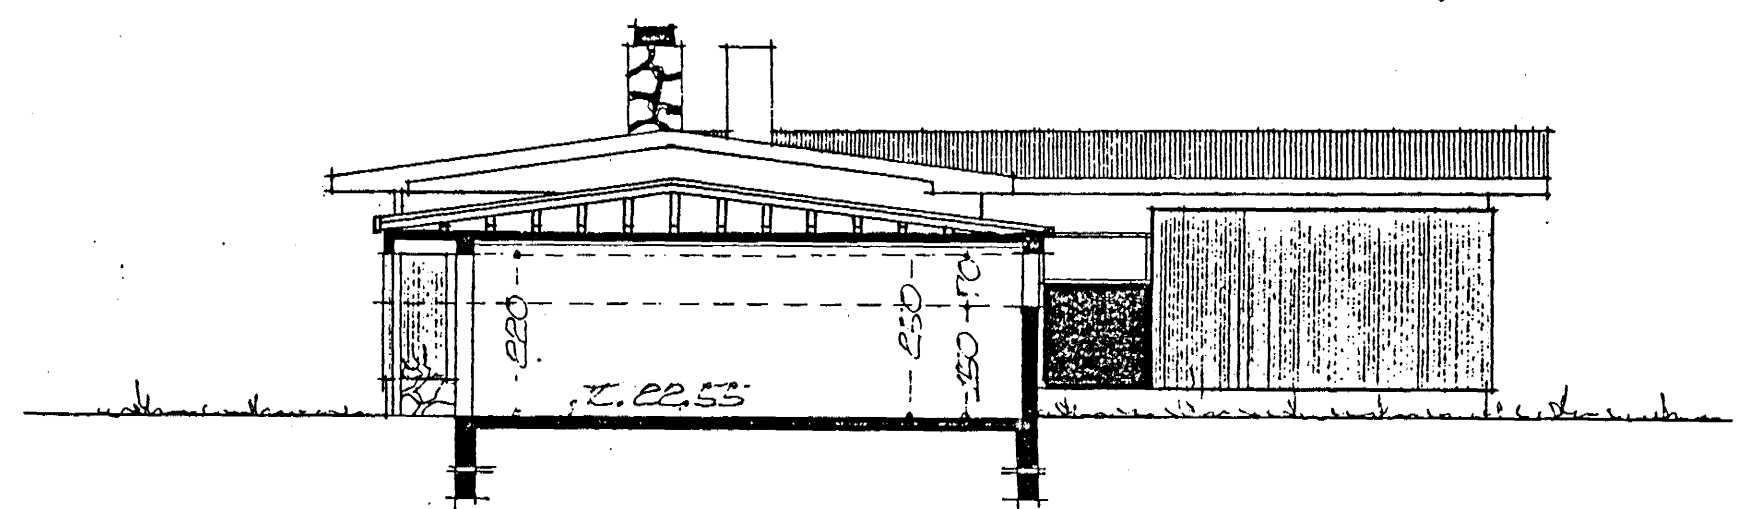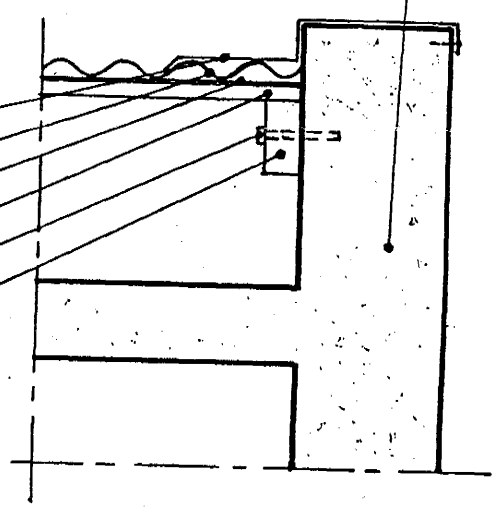

NORÐUR EFTIR BREYTINGU

BREYTT Í JÚLÍ 1989  
Guðmundur S. Guðjónsson  
BYGGINGAFRÆÐINGUR

RETTAVÍK Í JÚLÍ 1971  
[Signature]