



Samþykkt á fundi bygginga-
nefndar þ. 28. 7. 1971
BYGGINGAFULLTRÚINN
I HAFNARFIRÐI
[Signature]


*Áskilið er að gengid verði frá opnu
eldstæði í samræði við slökkviliðsþjónu og
að sjálflokandi eldvannakund verði á
geymslu í hitgeymslu.*

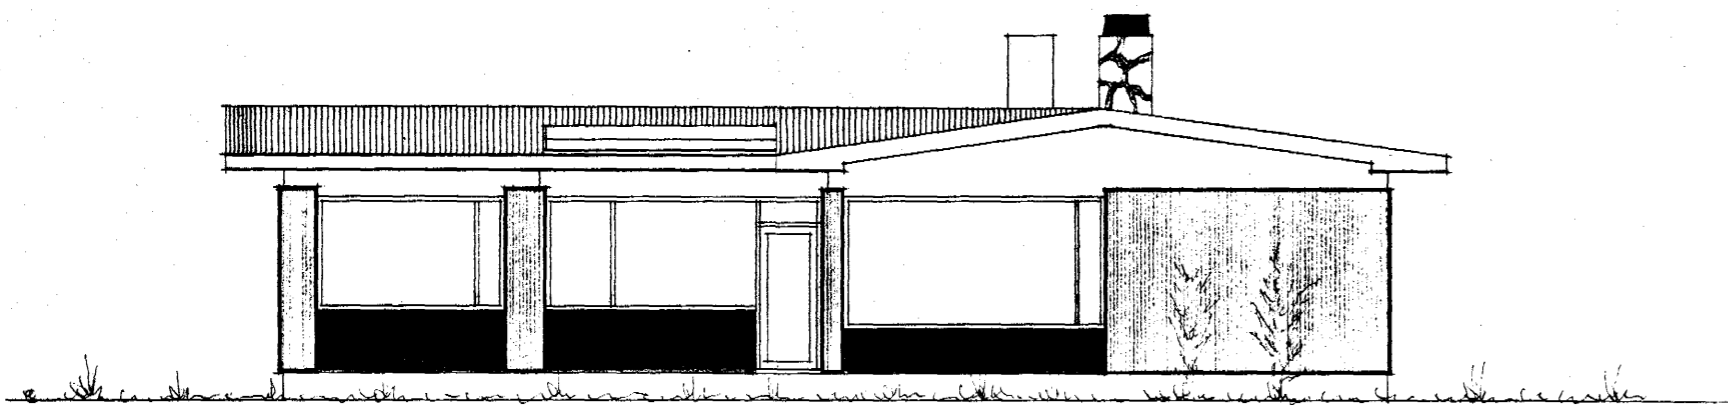


SUDUR

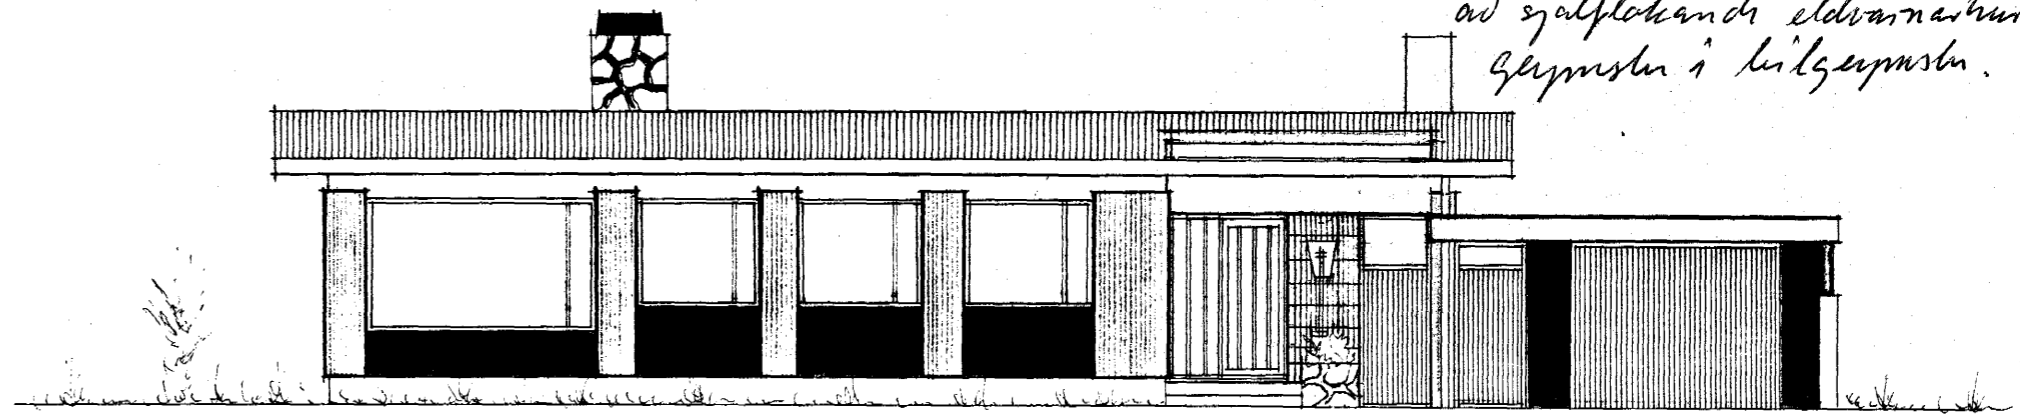

AUSTUR

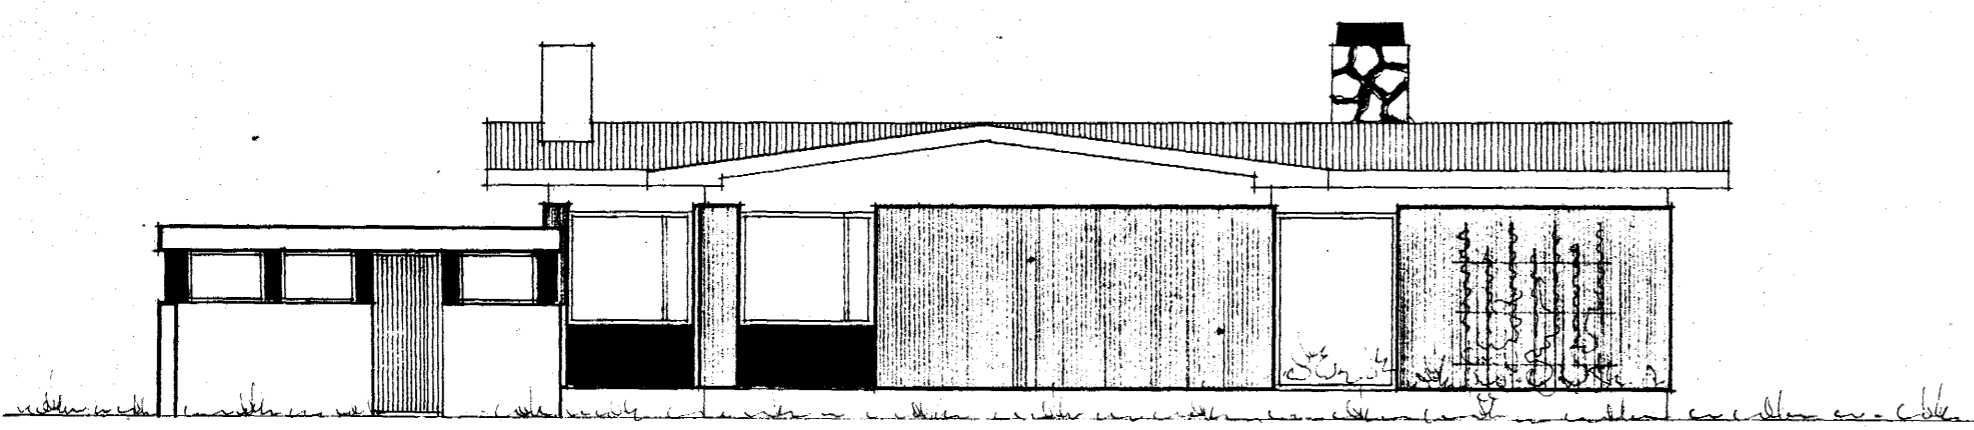

VESTUR

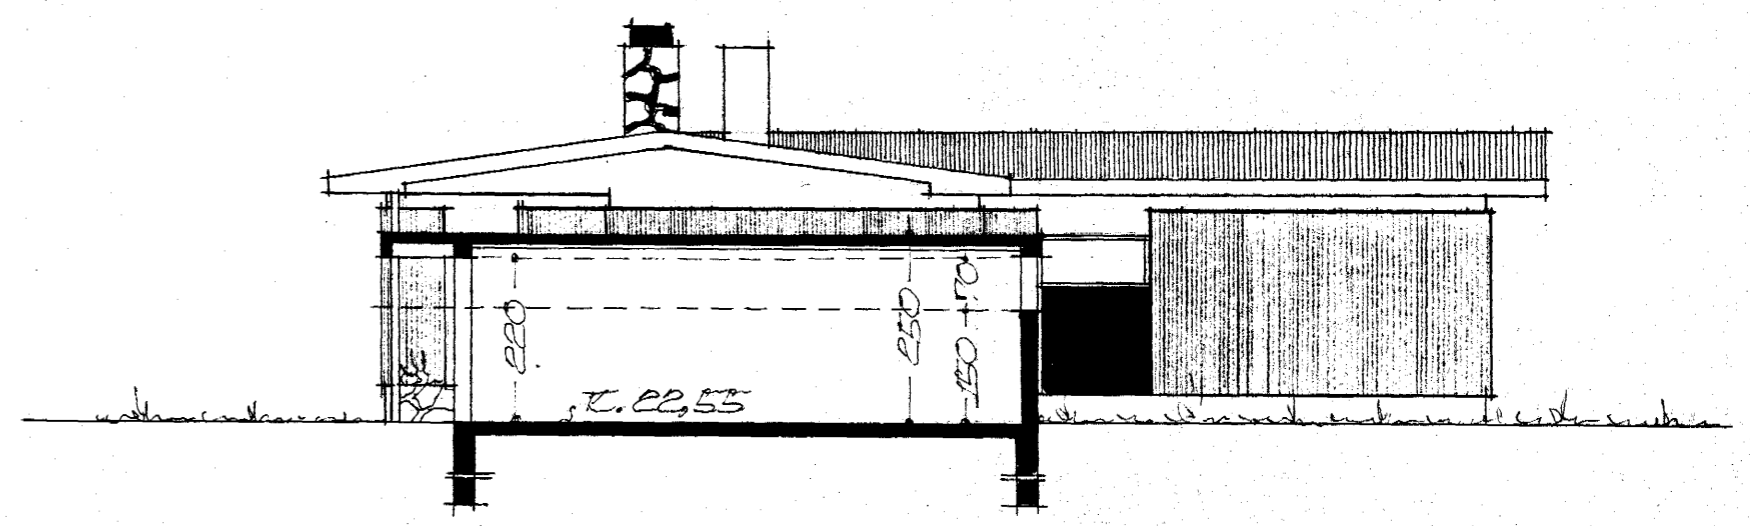

NORDUR

REYKJAVÍK 1. JÚLÍ 1971
[Signature]
Þjartan Sveinsson