



SKÝRINGAR:

- — — — KALT VATN
- - - - HEITT
- — — — KALDAVATNSKRANI
- — — — HEITA
- ⊠ RENNLOKI
- ⊠ — — — — MED SPINDLI UPPUR JÖRD.
- ⊠ EINSTREYMISLOKI
- VATNSMÆLIR

PÍPUR SKULU EINANGRAÐAR MED 20mm.  
 GLERULLARHÖLKUM OG VAFÐAR MED PLASTDÚK  
 ALLT EFNI, PÍPUR OG FITTINGS SKAL VERA  
 GALVANISERAÐ.  
 KERFI SKAL PRÓFA MED KÖLDU VATNI OG  
 6 KG/cm<sup>2</sup> ÞRÝSTINGI.  
 BALLOFIX RENNIOKAR SÉU VID HVERT TÆKI.  
 EINSTREYMISLOKI VID ÞVOTTAVÉLAR.

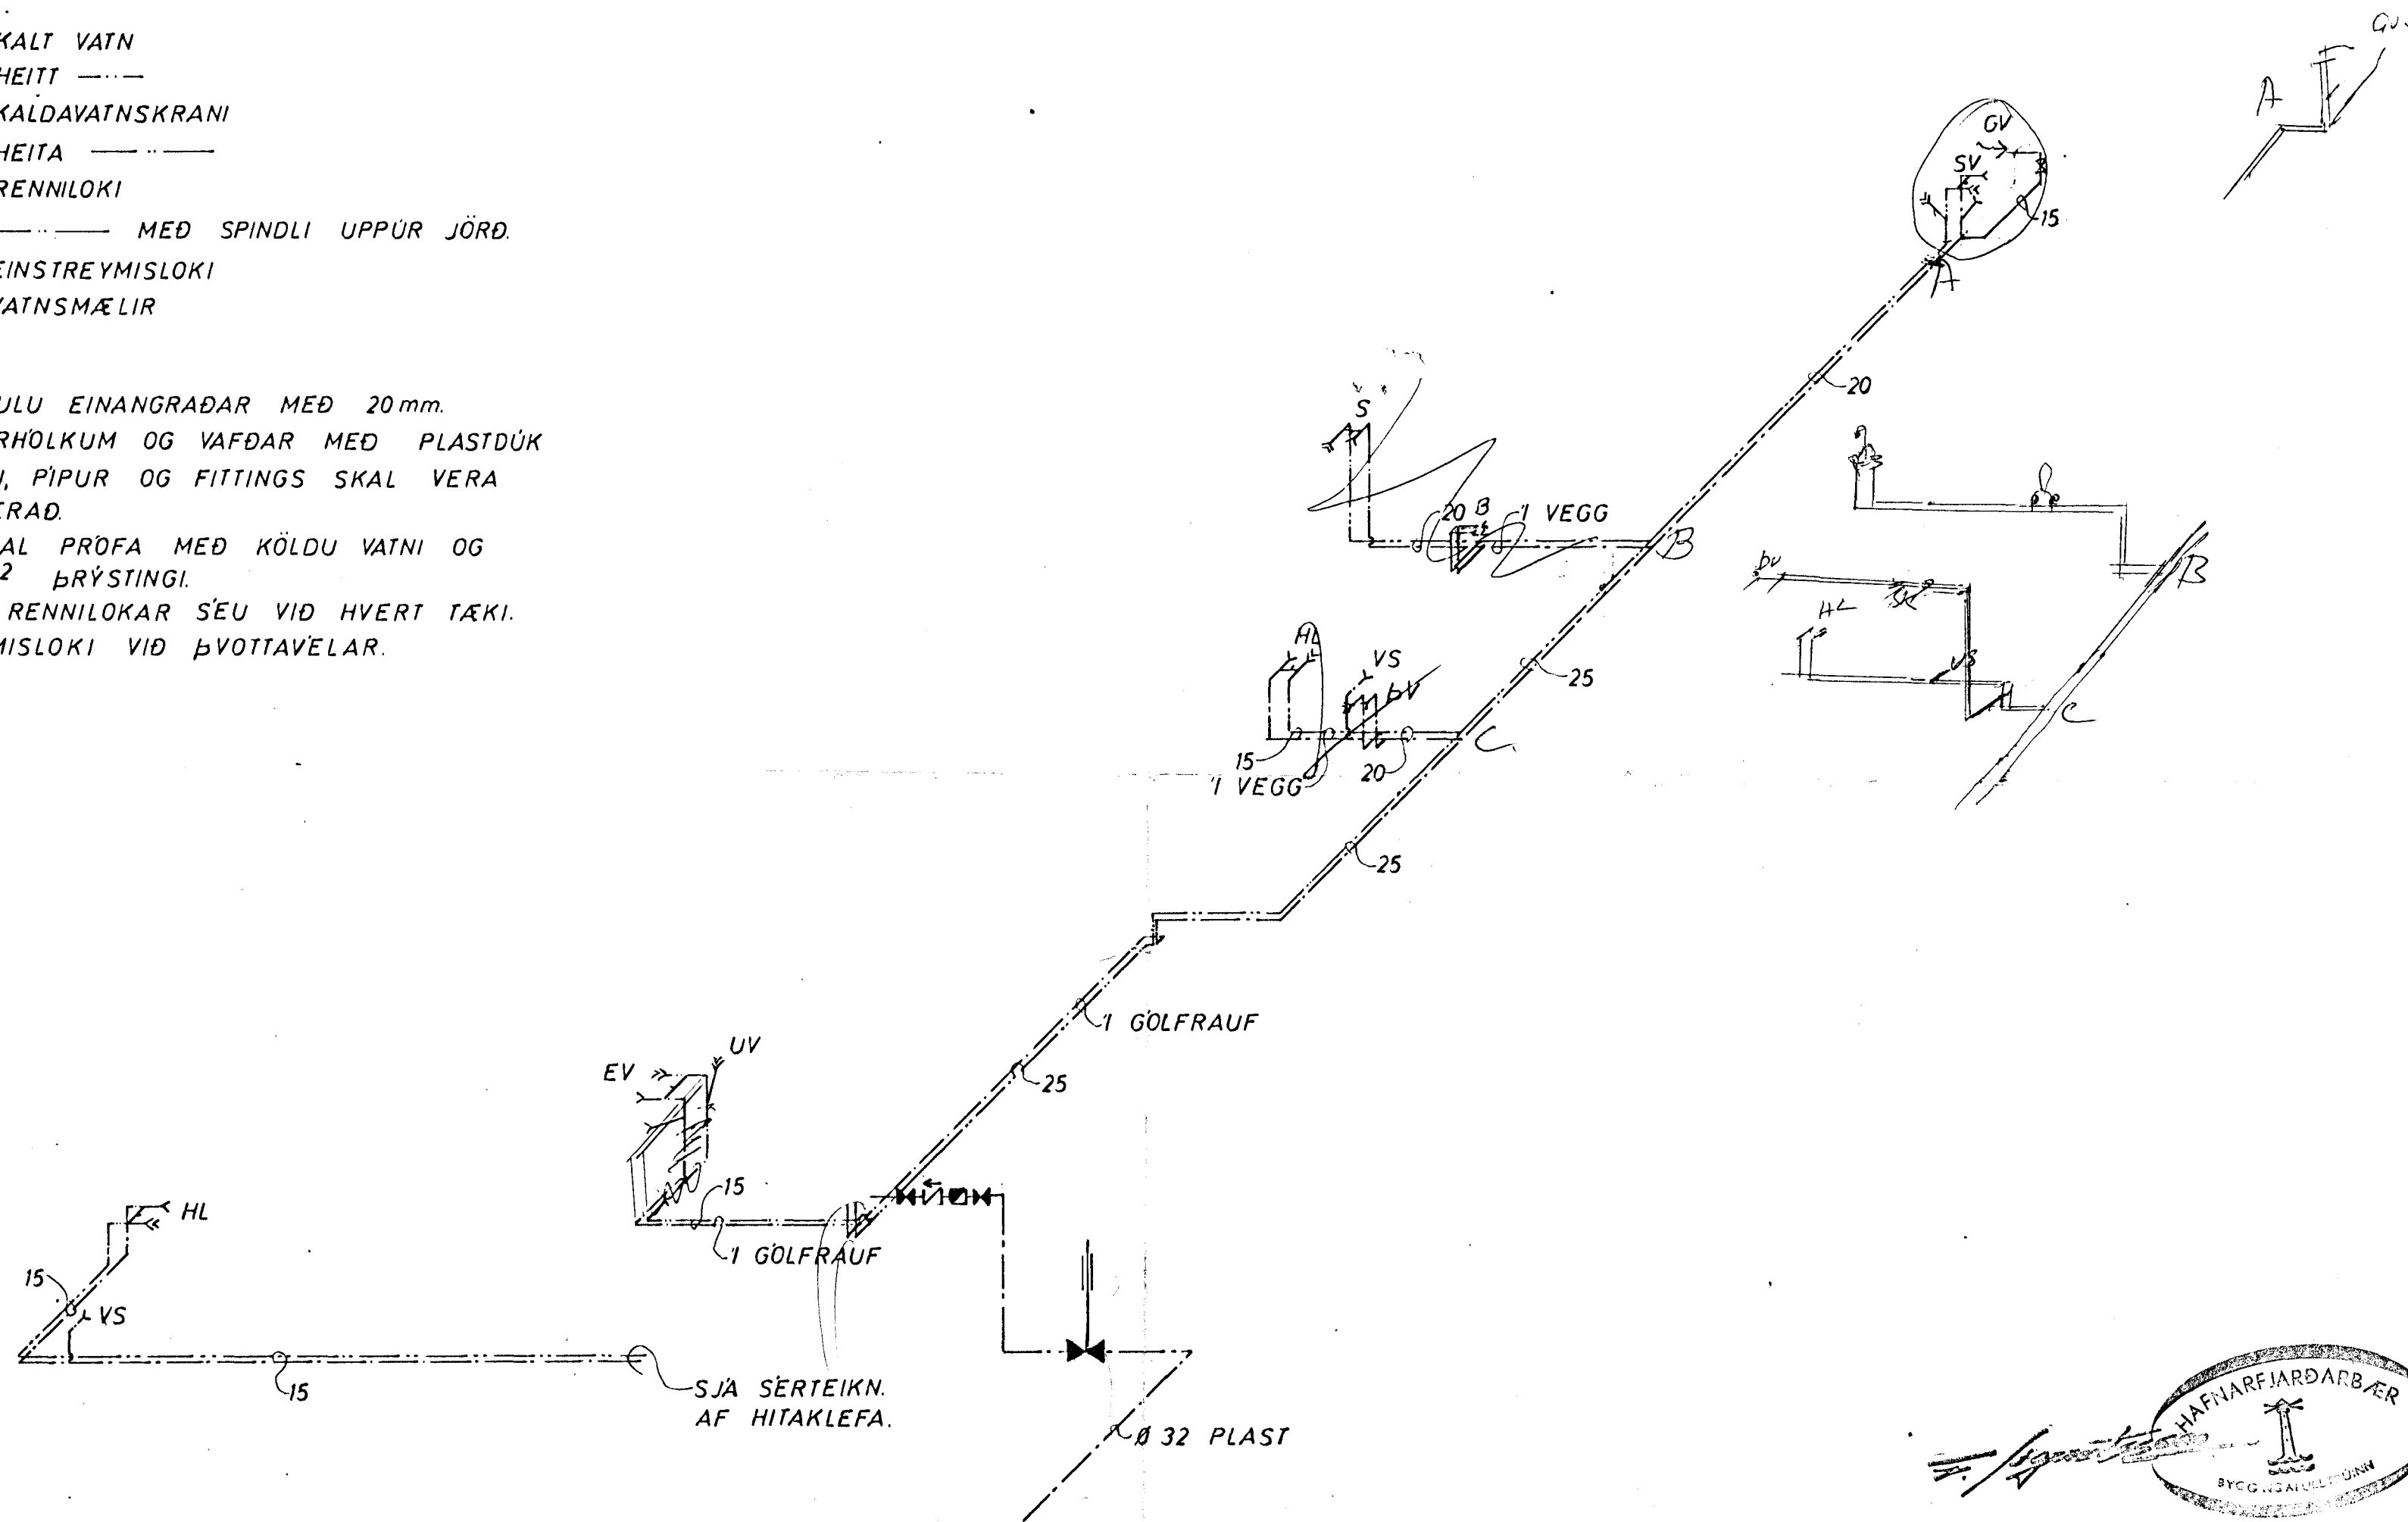

KERFI ~1:50

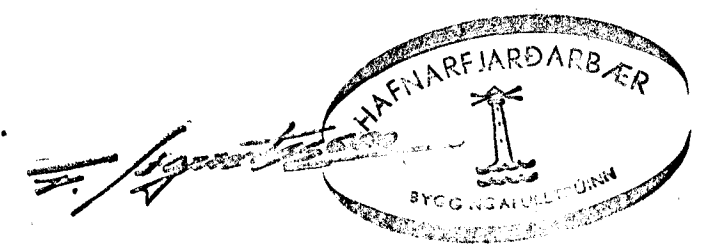

MIDVANGUR 37	MÆLIKVARÐI ~1:50	VERK 7217	TEIKN NR 7
VATNSLÖGN KERFI	Hannað: <i>[Signature]</i> Teiknað: <i>[Signature]</i>	Yfirfarið: Samb: <i>[Signature]</i>	DAGS JÚNÍ '73
JÓHANN GUNNAR BERGPÓRSSON VERKFR MVFI KÖLDUKINN 9 - HAFNARFIRÐI - Sími 52895	BREYTT		