


Samþykkt á fundi bygginga-
nefndar þ. 12/12 1973
BYGGINGAFULLTRÚINN
Í HAFNARFIRÐI
F. Sigurðsson

Áskilið er samþykki
Brunamálastofnunar ríkisins

Áskilið er samþykki
heilbrigðisráðs Hafnarfirðar

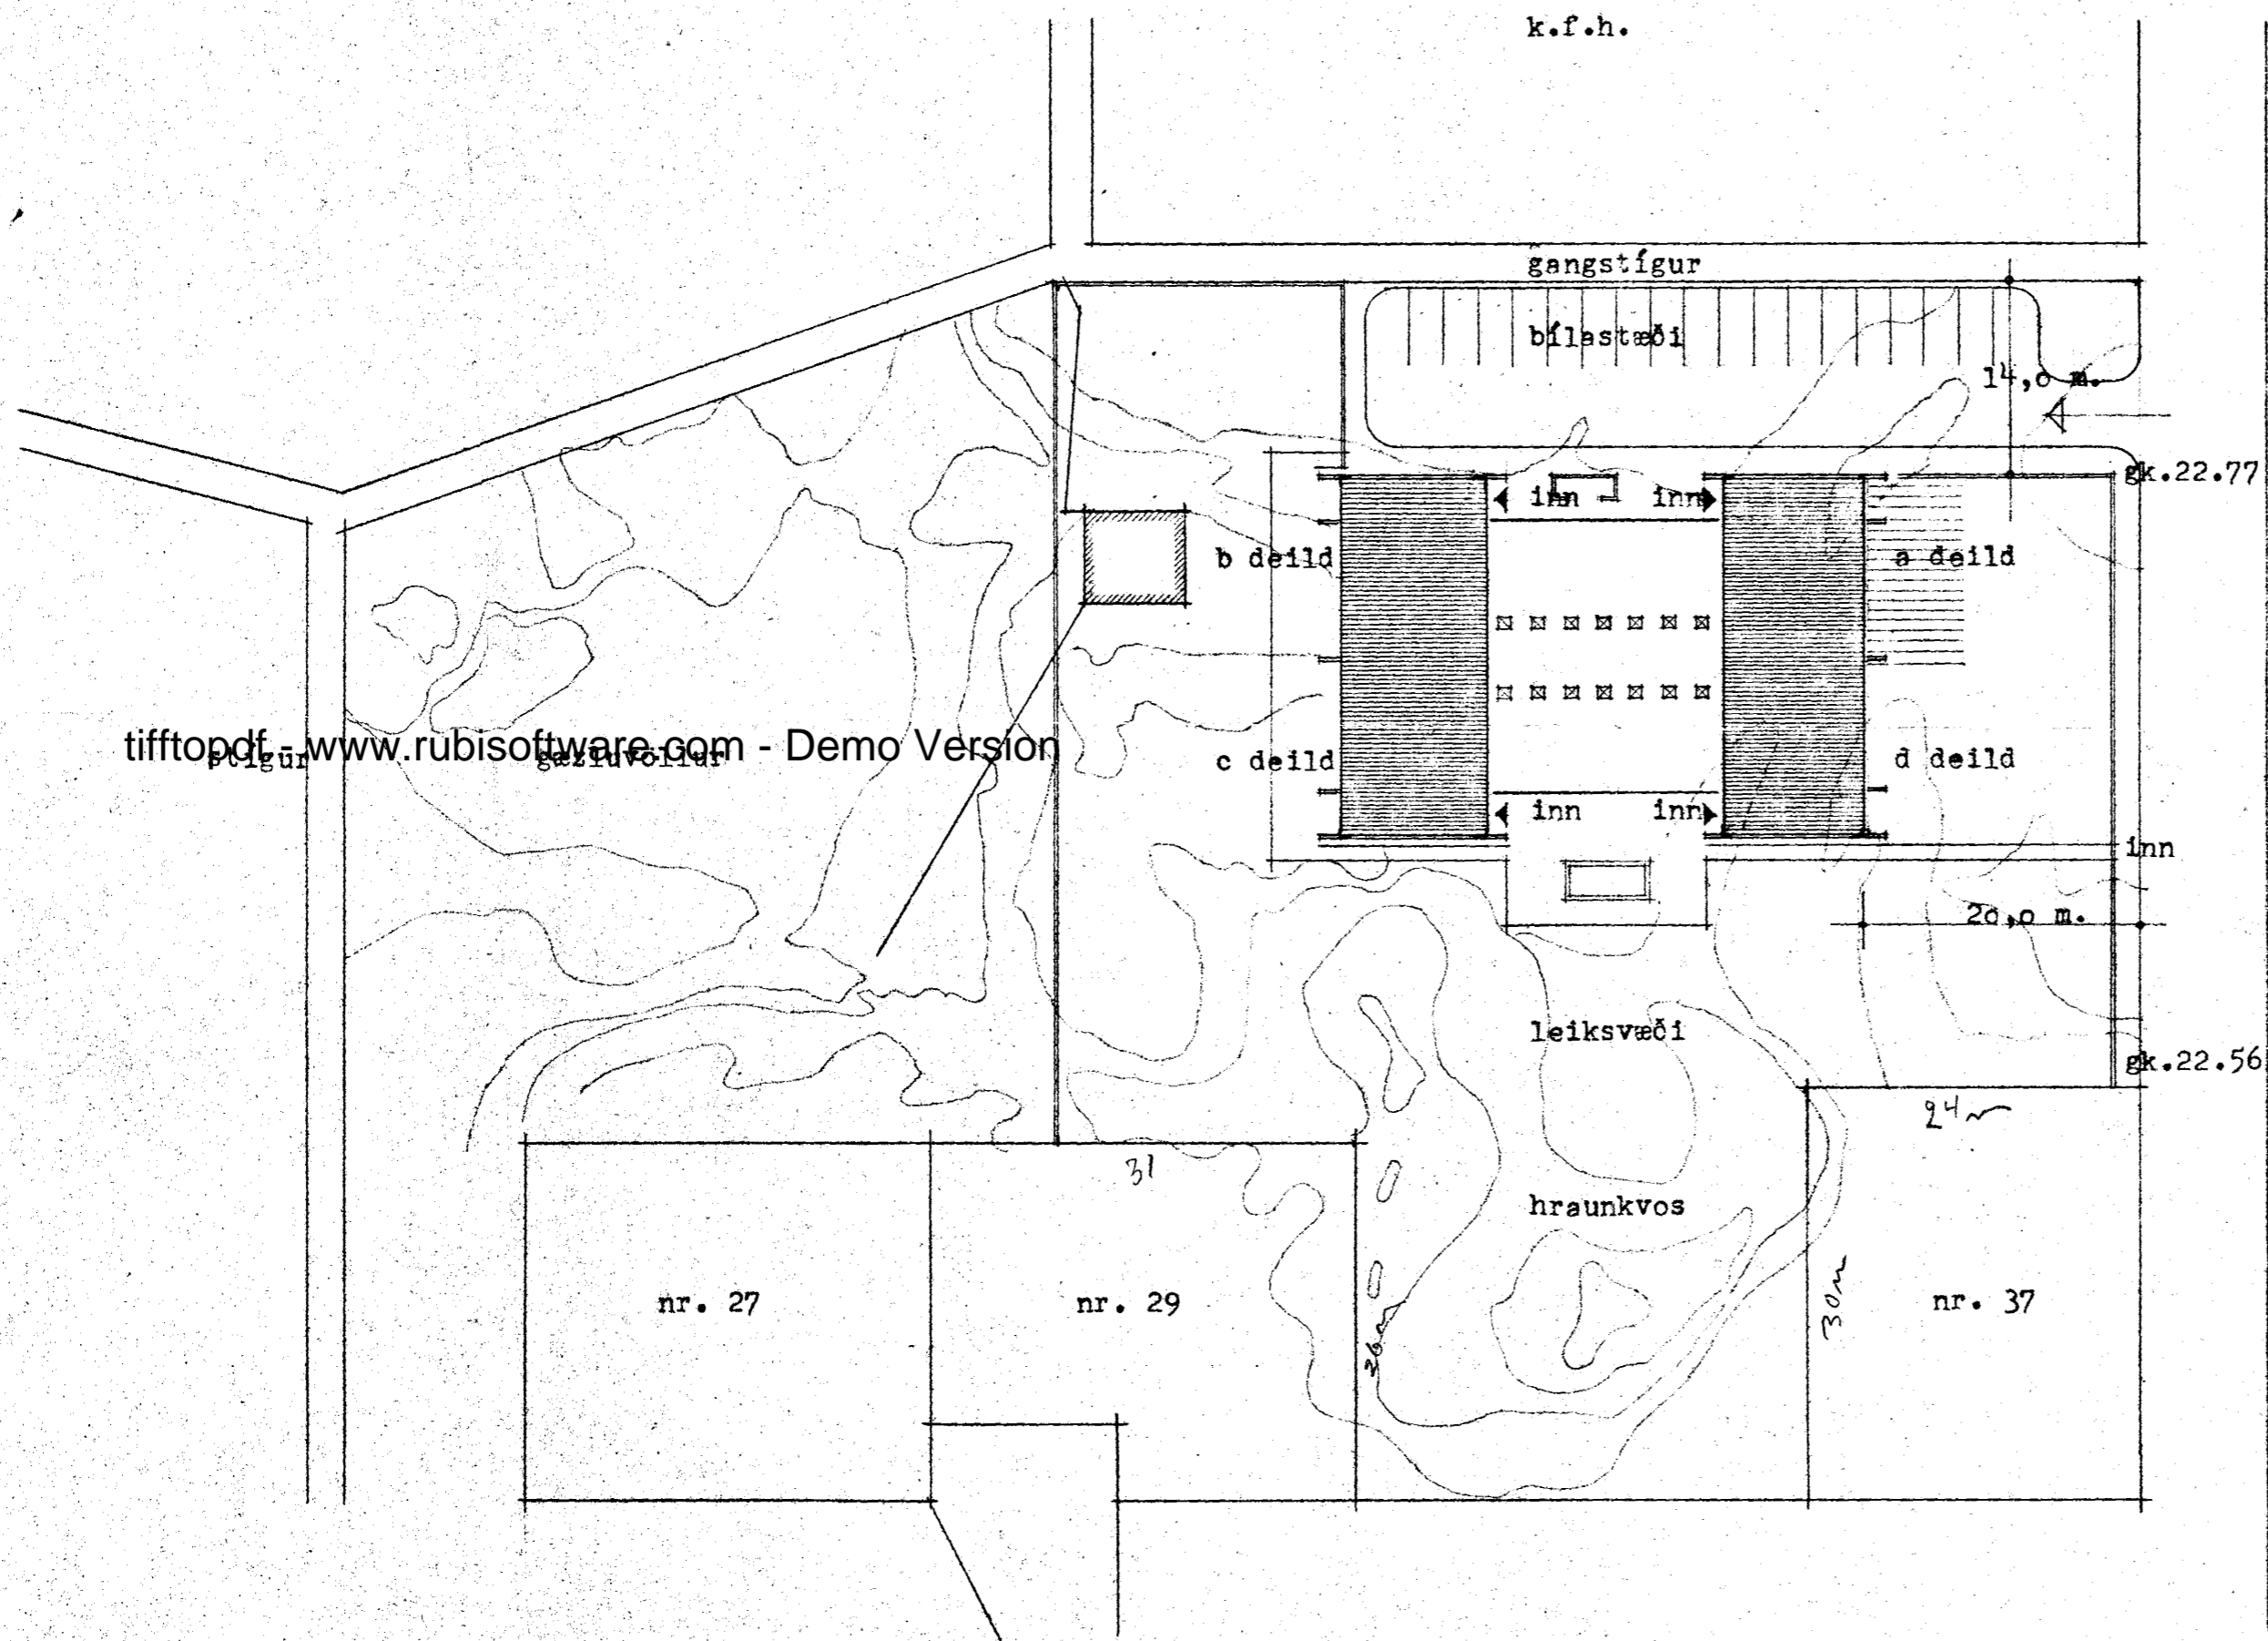

afstöðumynd
gólf k. 22.20

tifftopdf.com - Demo Version

ARKITEKTAR
EJUM KA GUÐMUNDSSON
OLAFUR SIGURÐSSON FAI
HVERFSGÖTU 48 A-ÍK
TÍLÍF: 16445 OG 10870
KVARÐ: 1:500

dagheimili við Miðvang, Hafnarfirði.

afstöðumynd

Olafur Sigurðsson

DAGS.: des. 73 TEKN.: gkz