
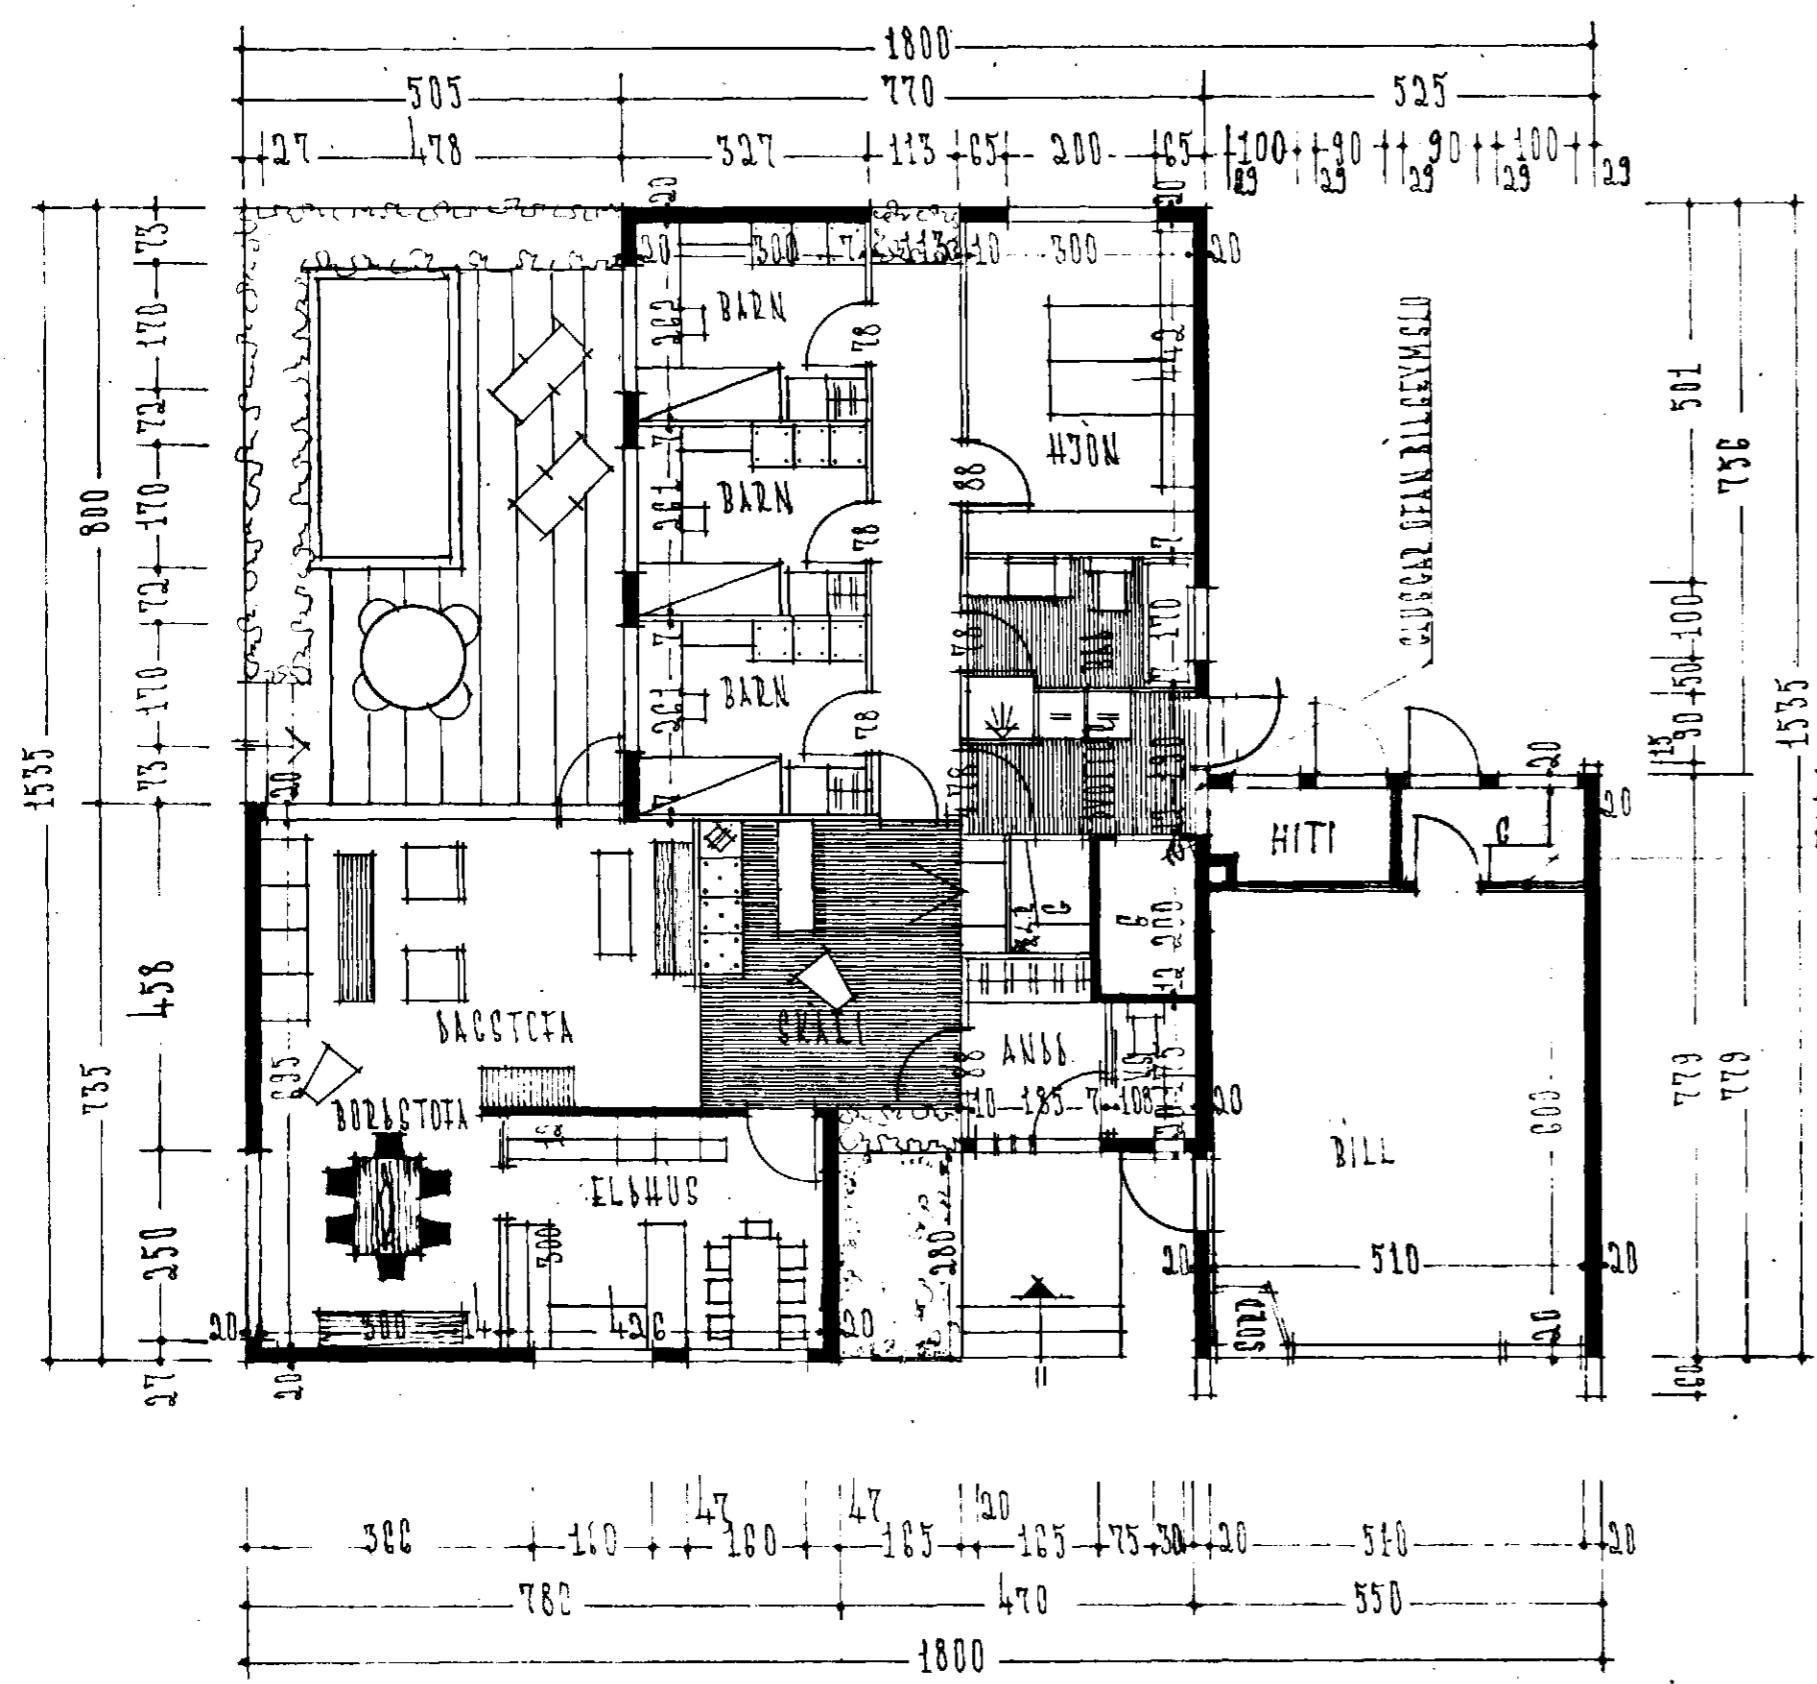


Samþykkt & fundi bygginga-
nefndar þ. 19 1971


BYGGINGARHITUNINN
I HAFNARFIRÐI
F. Pjartan


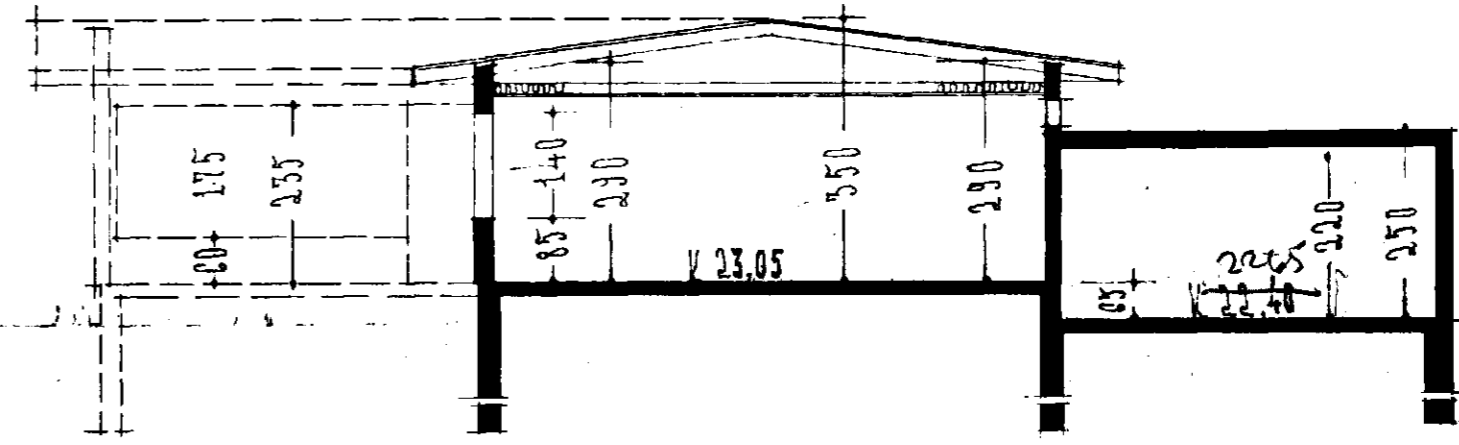

ATSTÖÐUMYNS M 1:100
FLATARMÁL HÚSS 141.45 M²
~ ~ ~ BÍÐREIÐARCEYMLU 41.60 M²

ELSVARNARVEGGUR M. SJAFLOKANUM
ELIÞRAUSTRI HORJ.

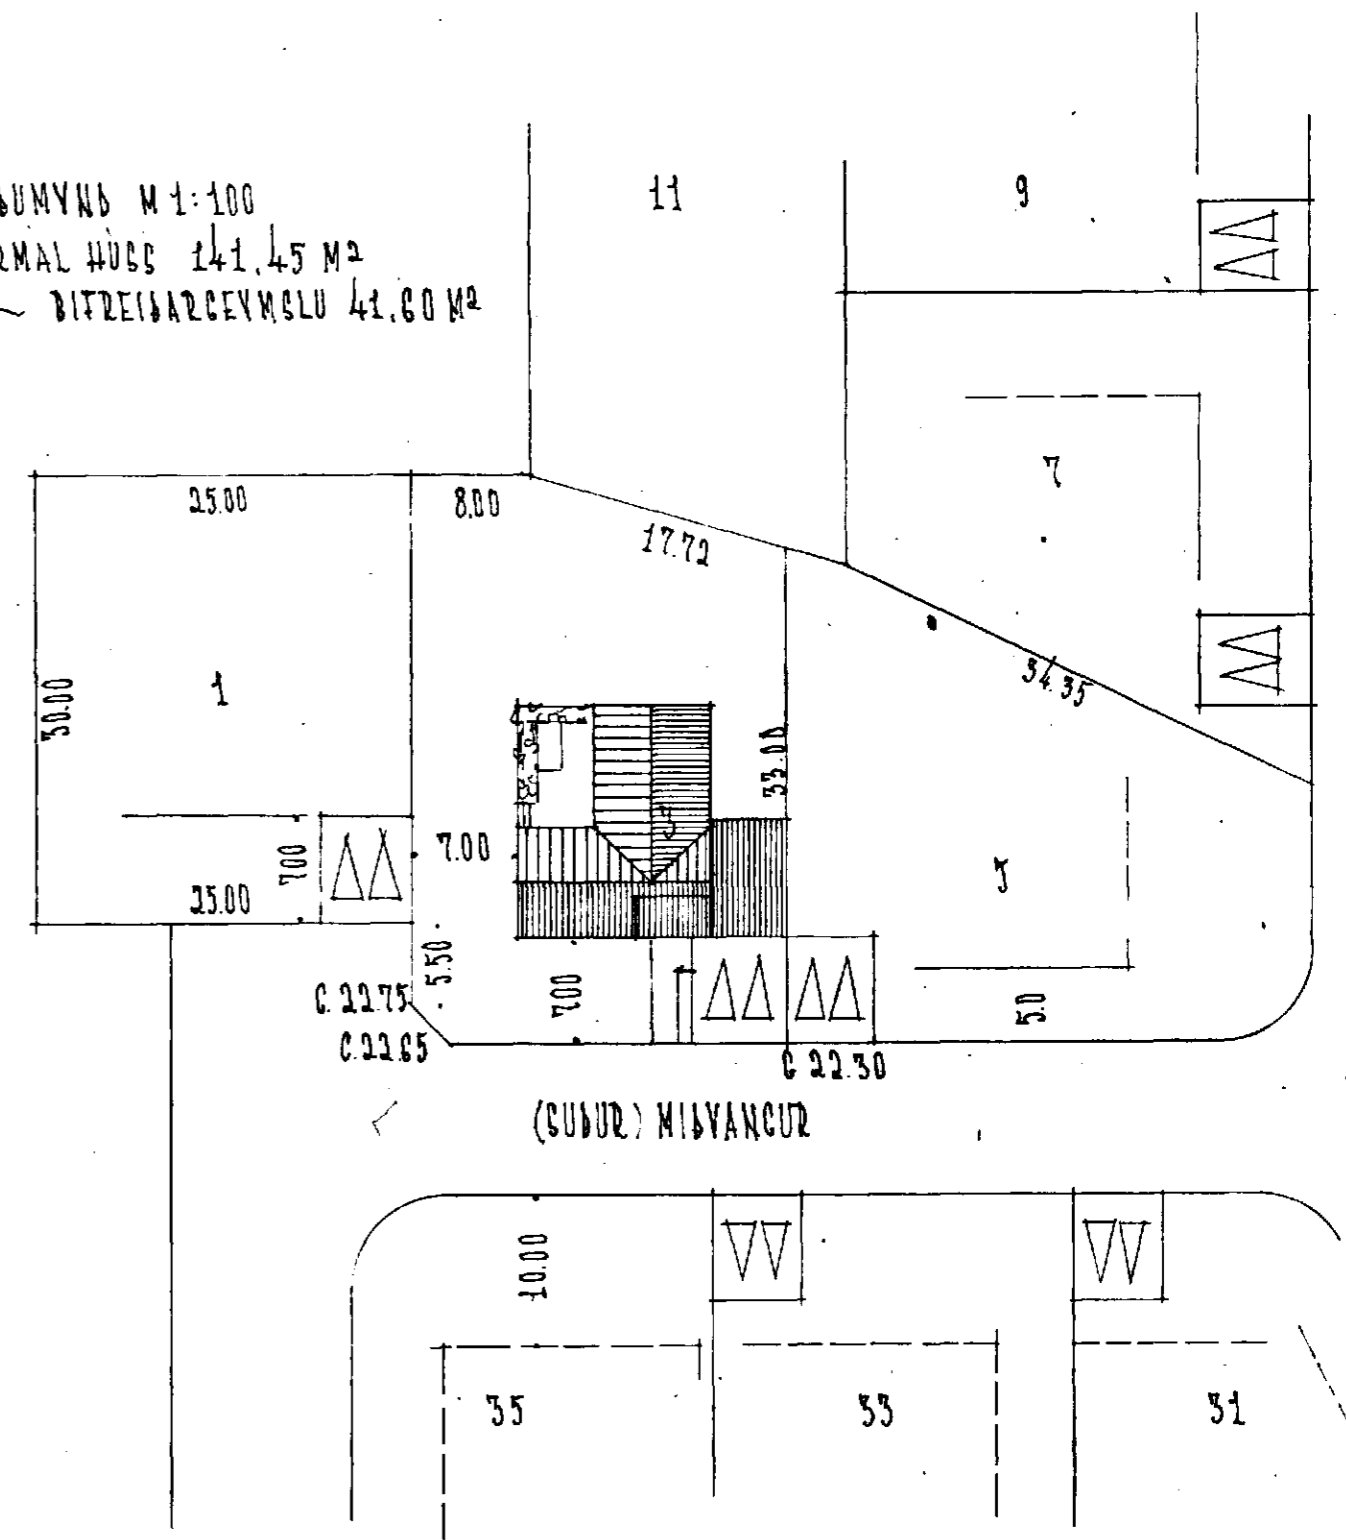

REYKJAVÍK Í ÁGÚST 1971

F. Pjartan