

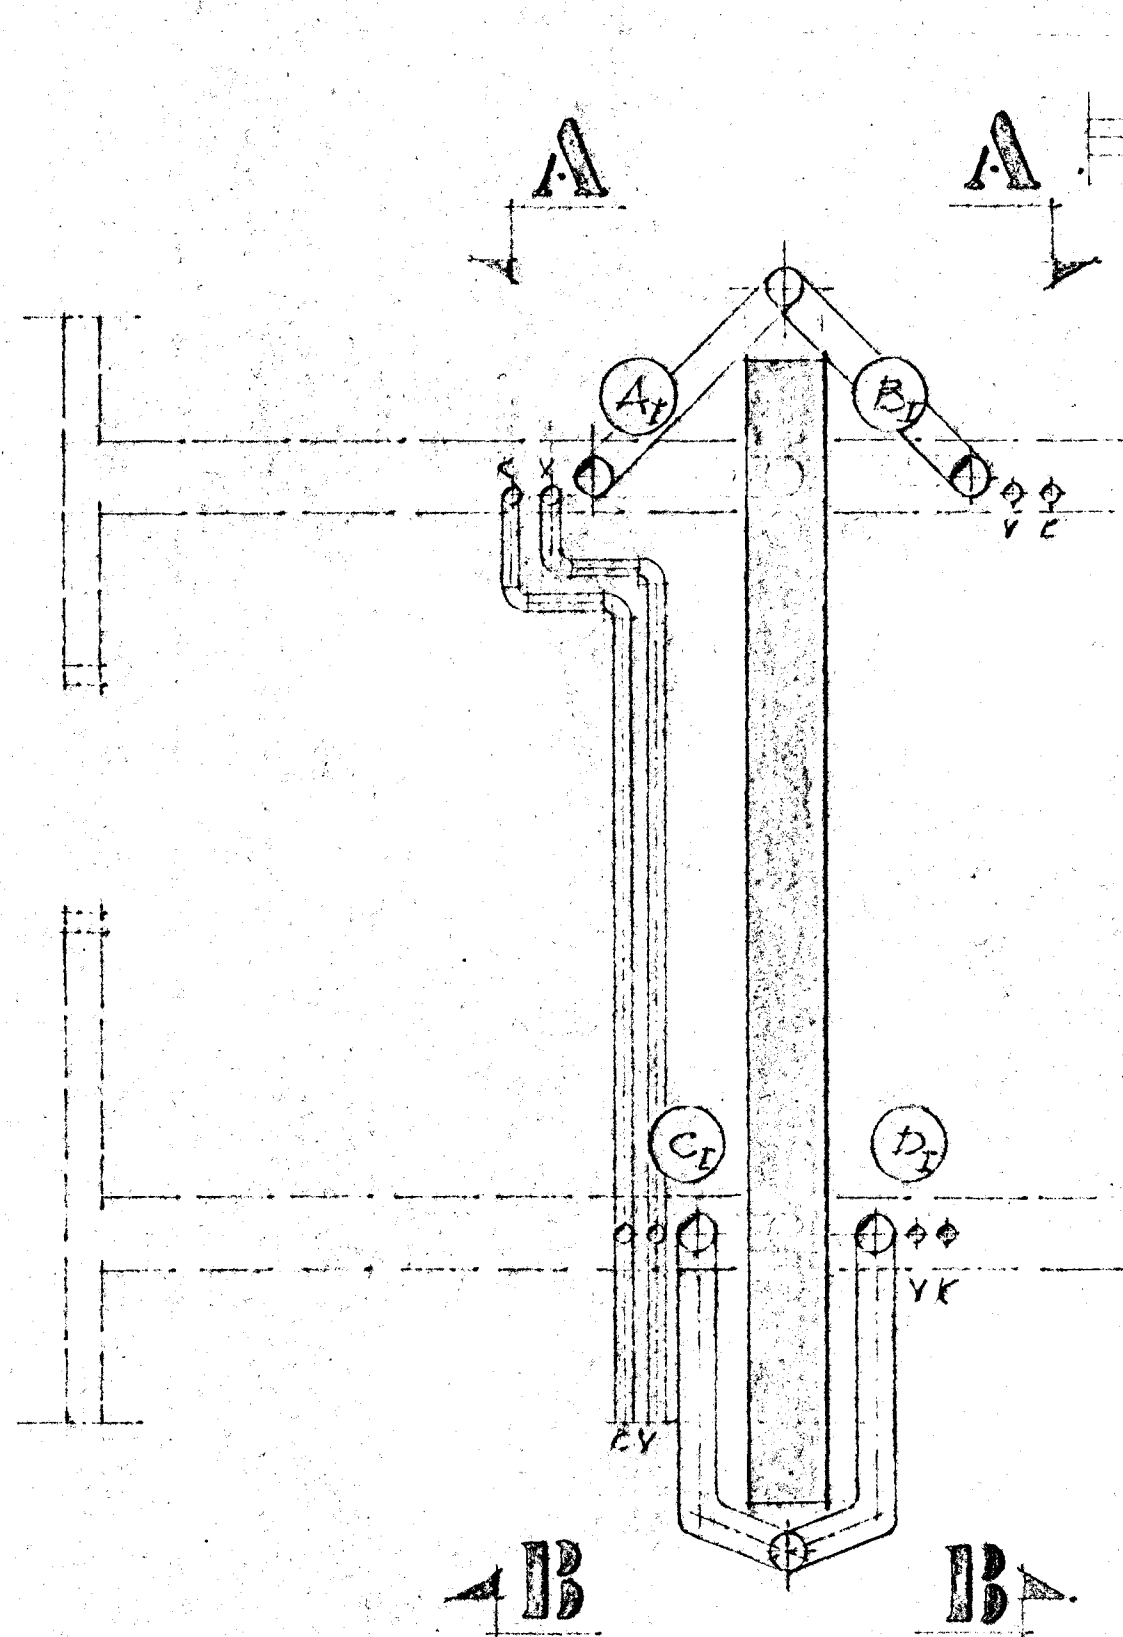




2-8. HÆÐ

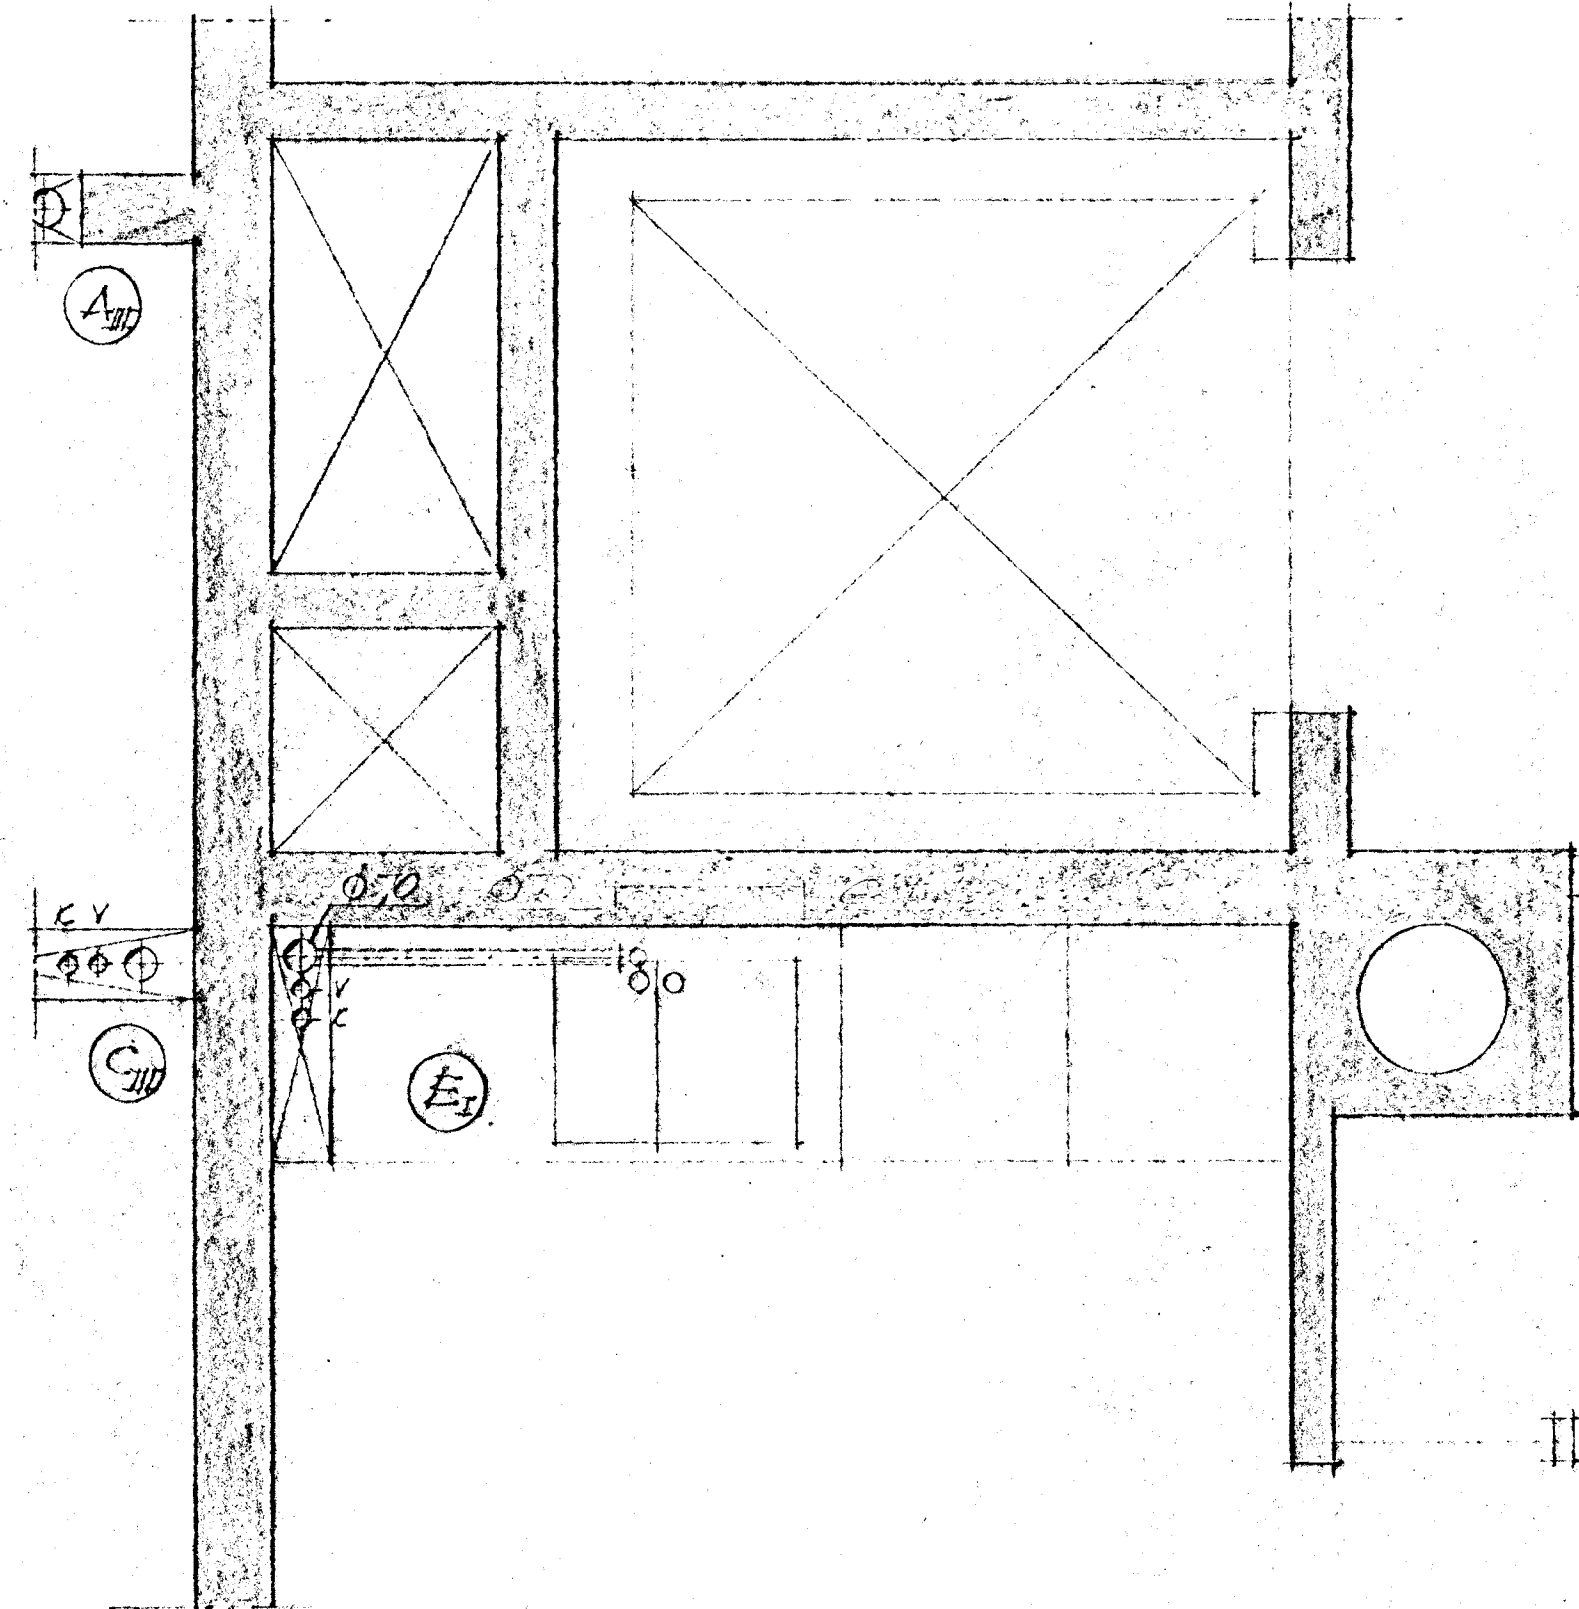

1. HÆÐ

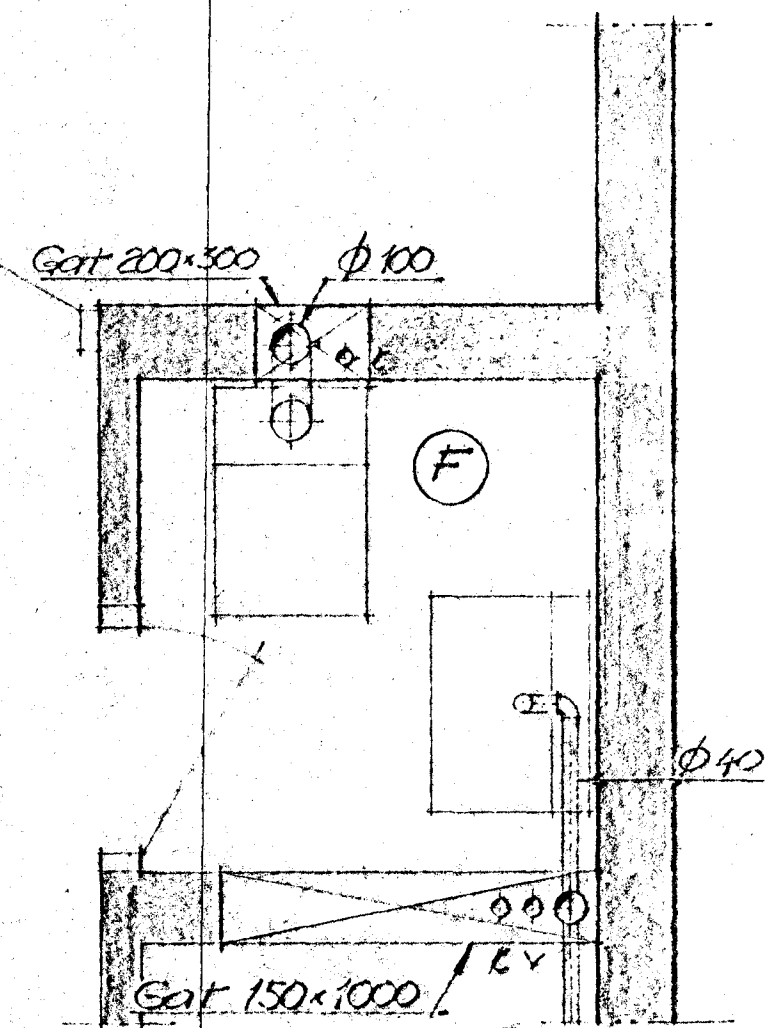

Að auká handlaug á 2. hæð

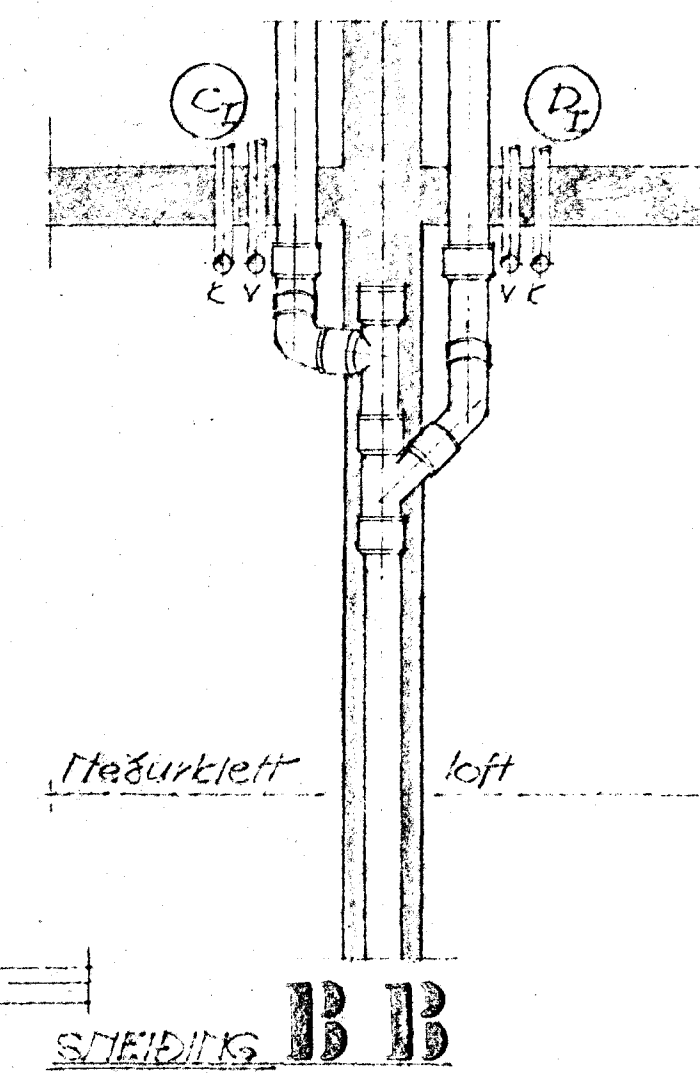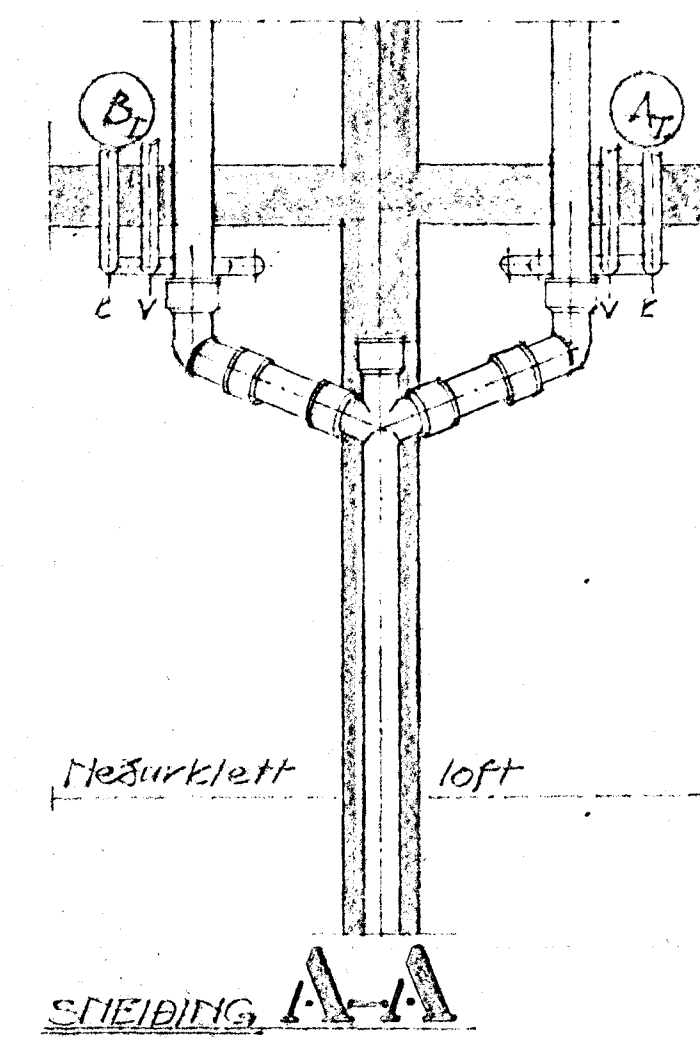

SKYLLIGAR

①-③- stofnar, sjá teikn. V-001, V-002



Breytt 25.11.71

K.H. HATTARFIRÐI

VERZLUTARMIÐSTÖÐ / KRUBURÆ

Fræðisli, hlutateikning

V. 54 10 of 10	V-005
Mbl. 1120	Des. 11.10.71
Rekna. M.A.	Teikna. E.H.

Teiknistofa S.I.S.