




GRUNNMYND AF KJALLARA, 1:50.

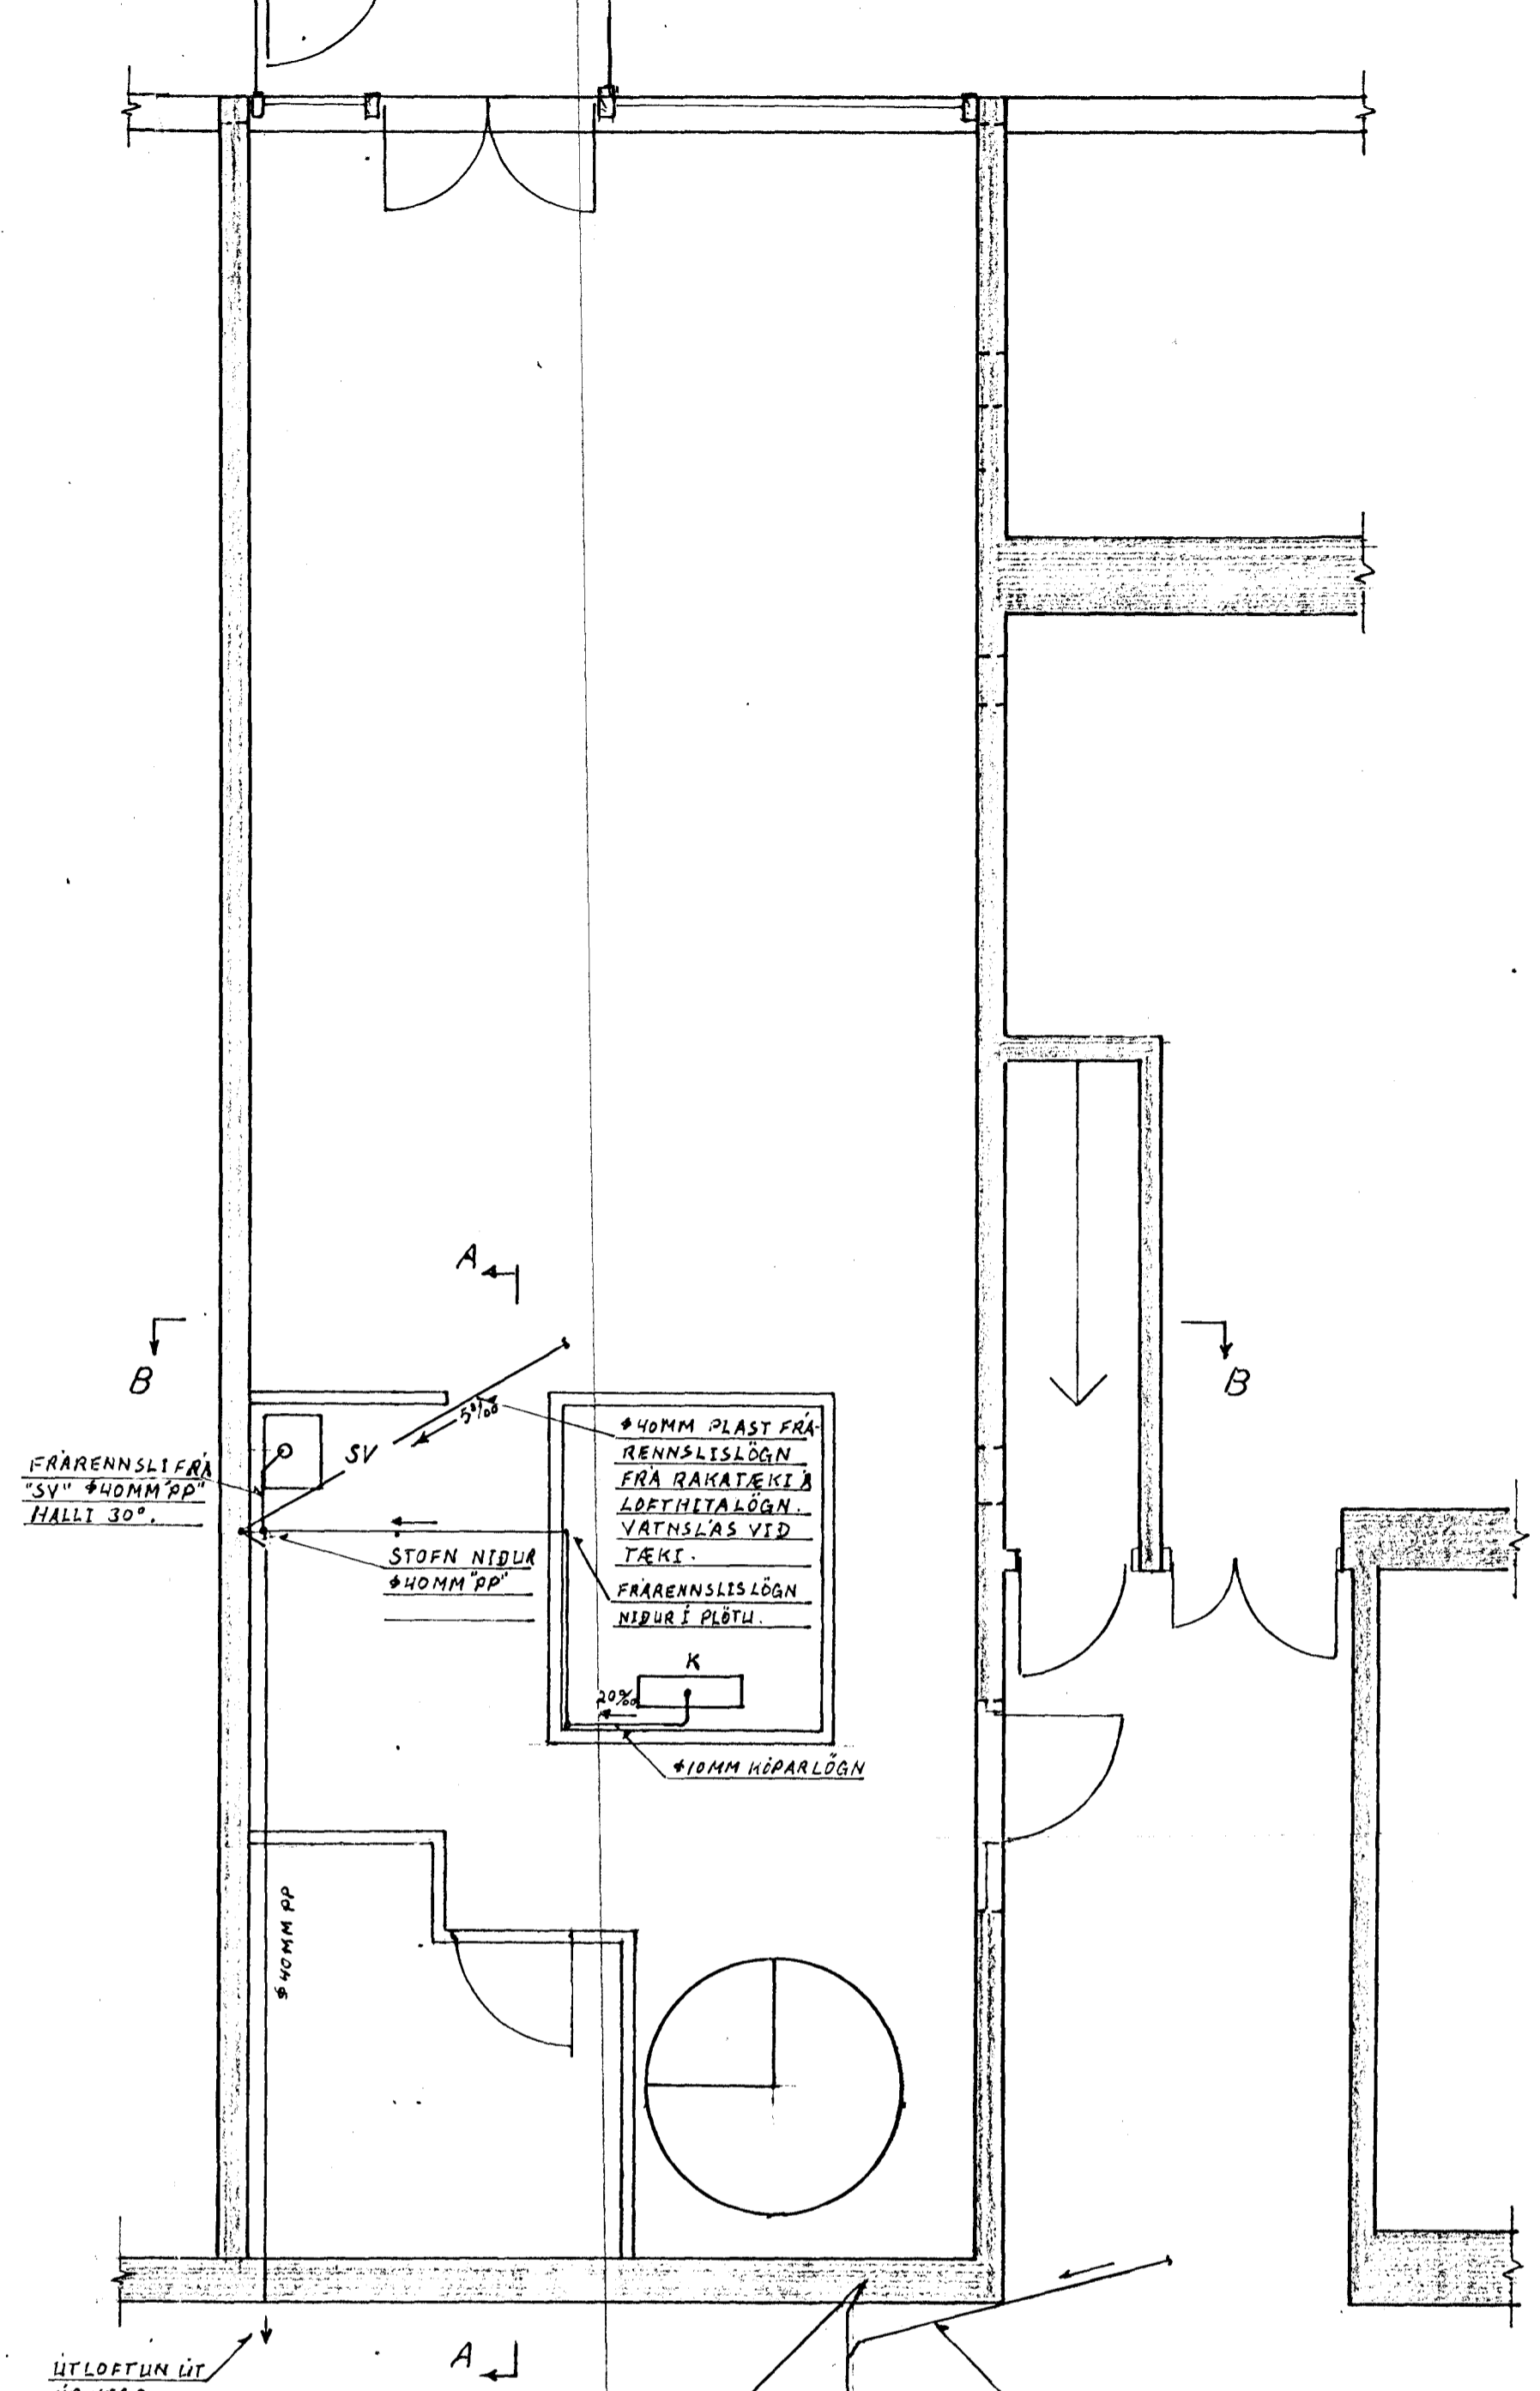


GRUNNMYND AF I.HÆÐ, 1:50.

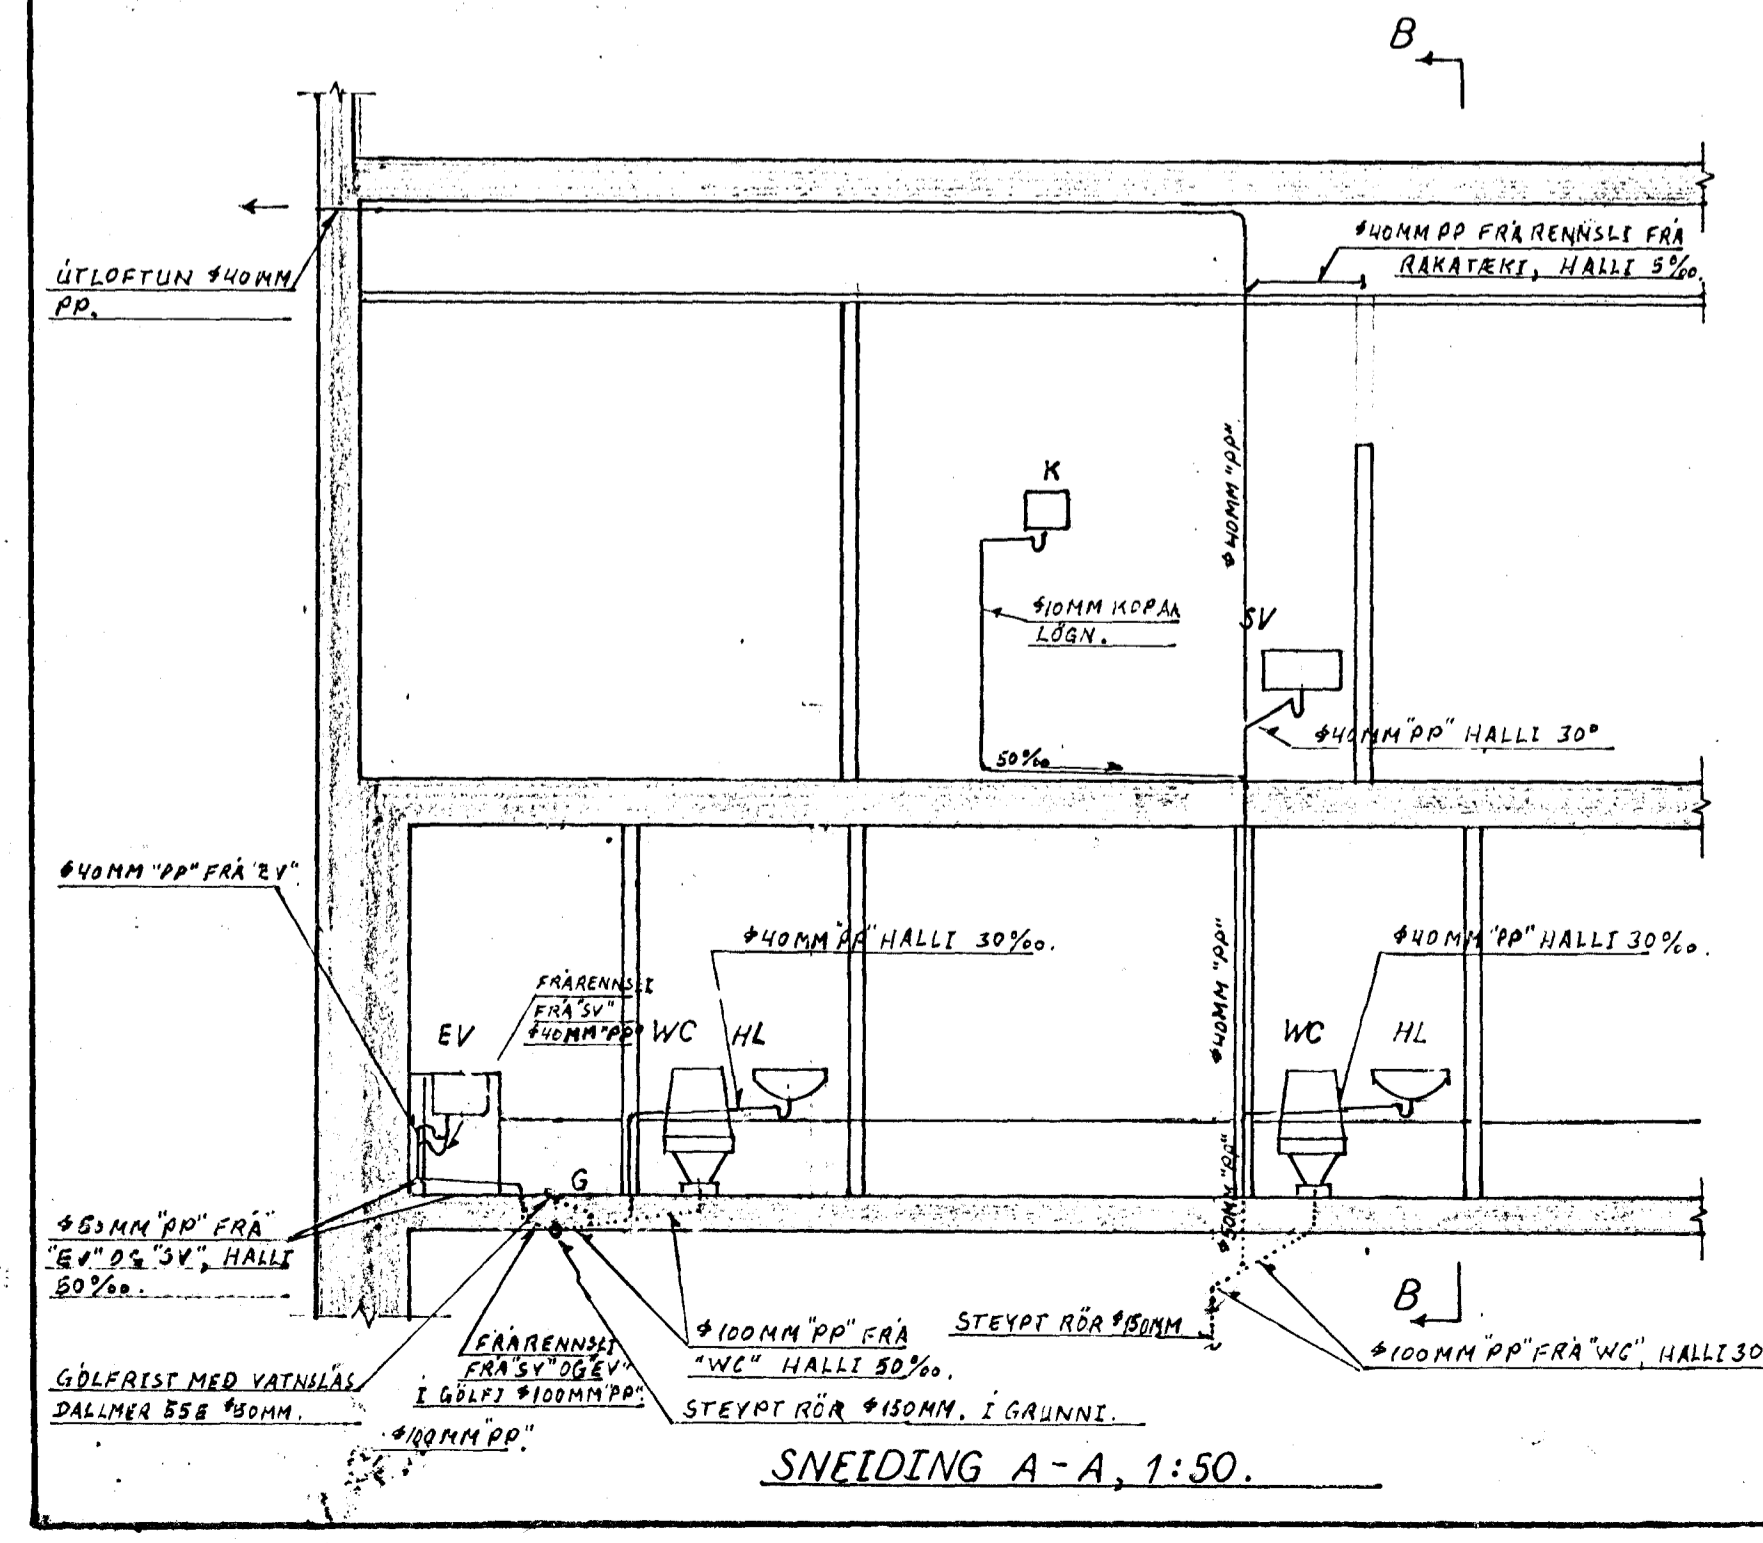

SNEIÐING A-A, 1:50.

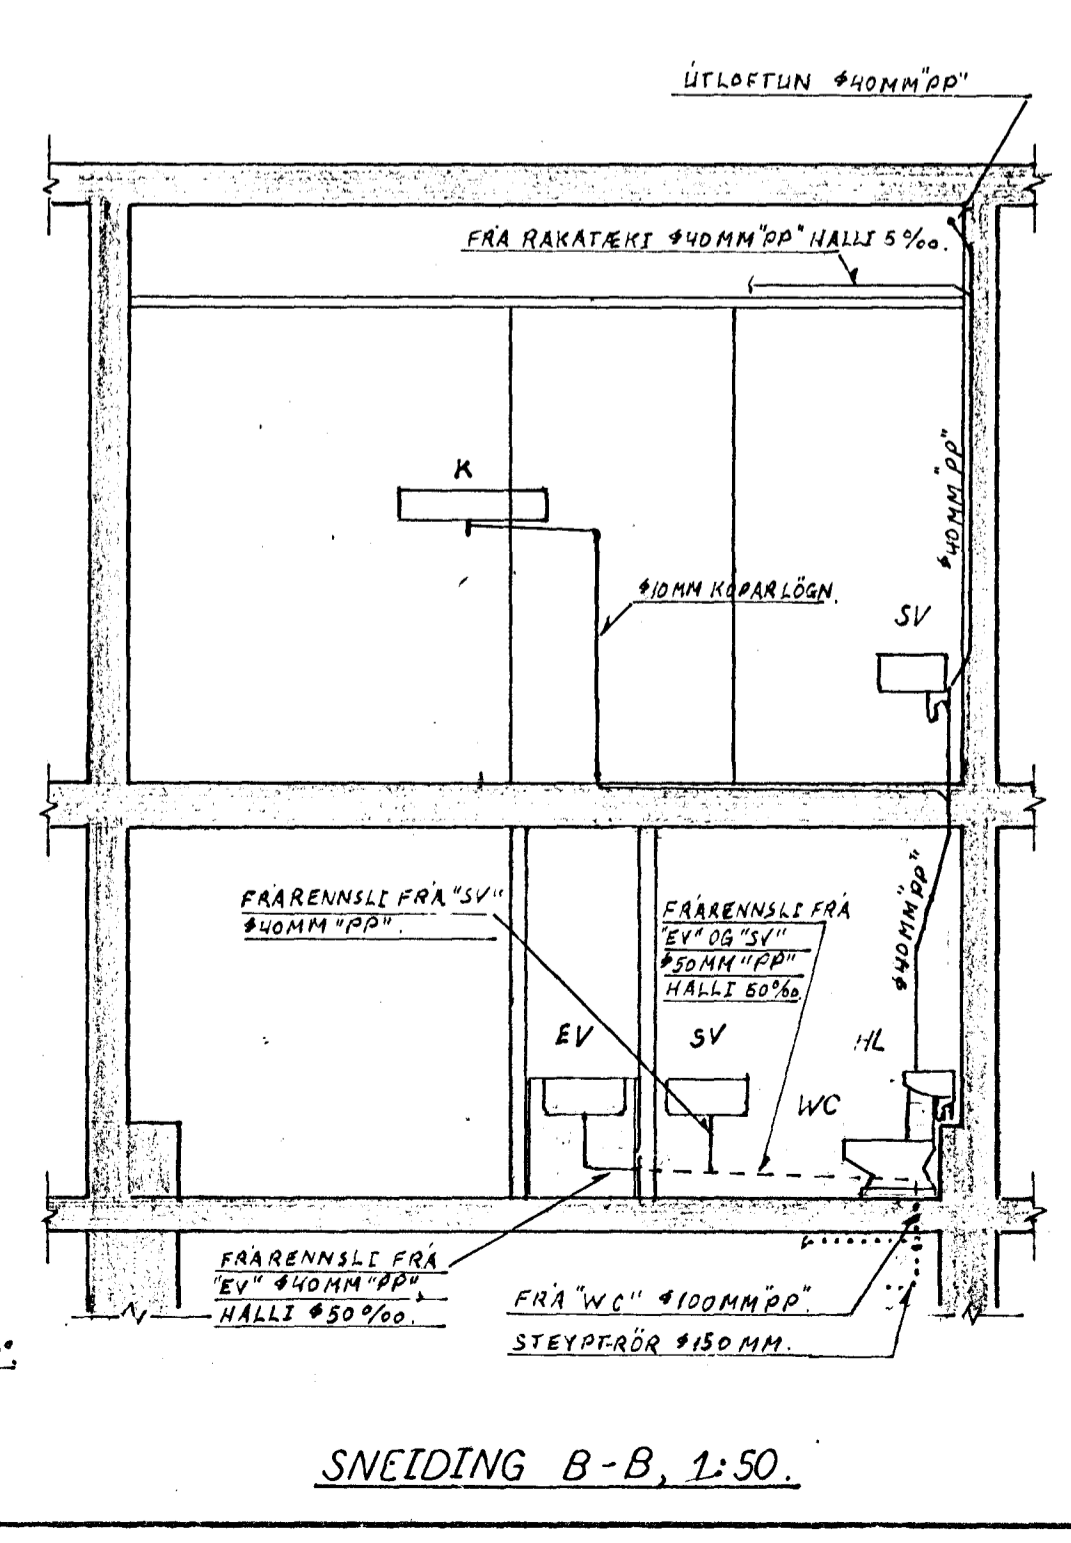

SNEIÐING B-B, 1:50.

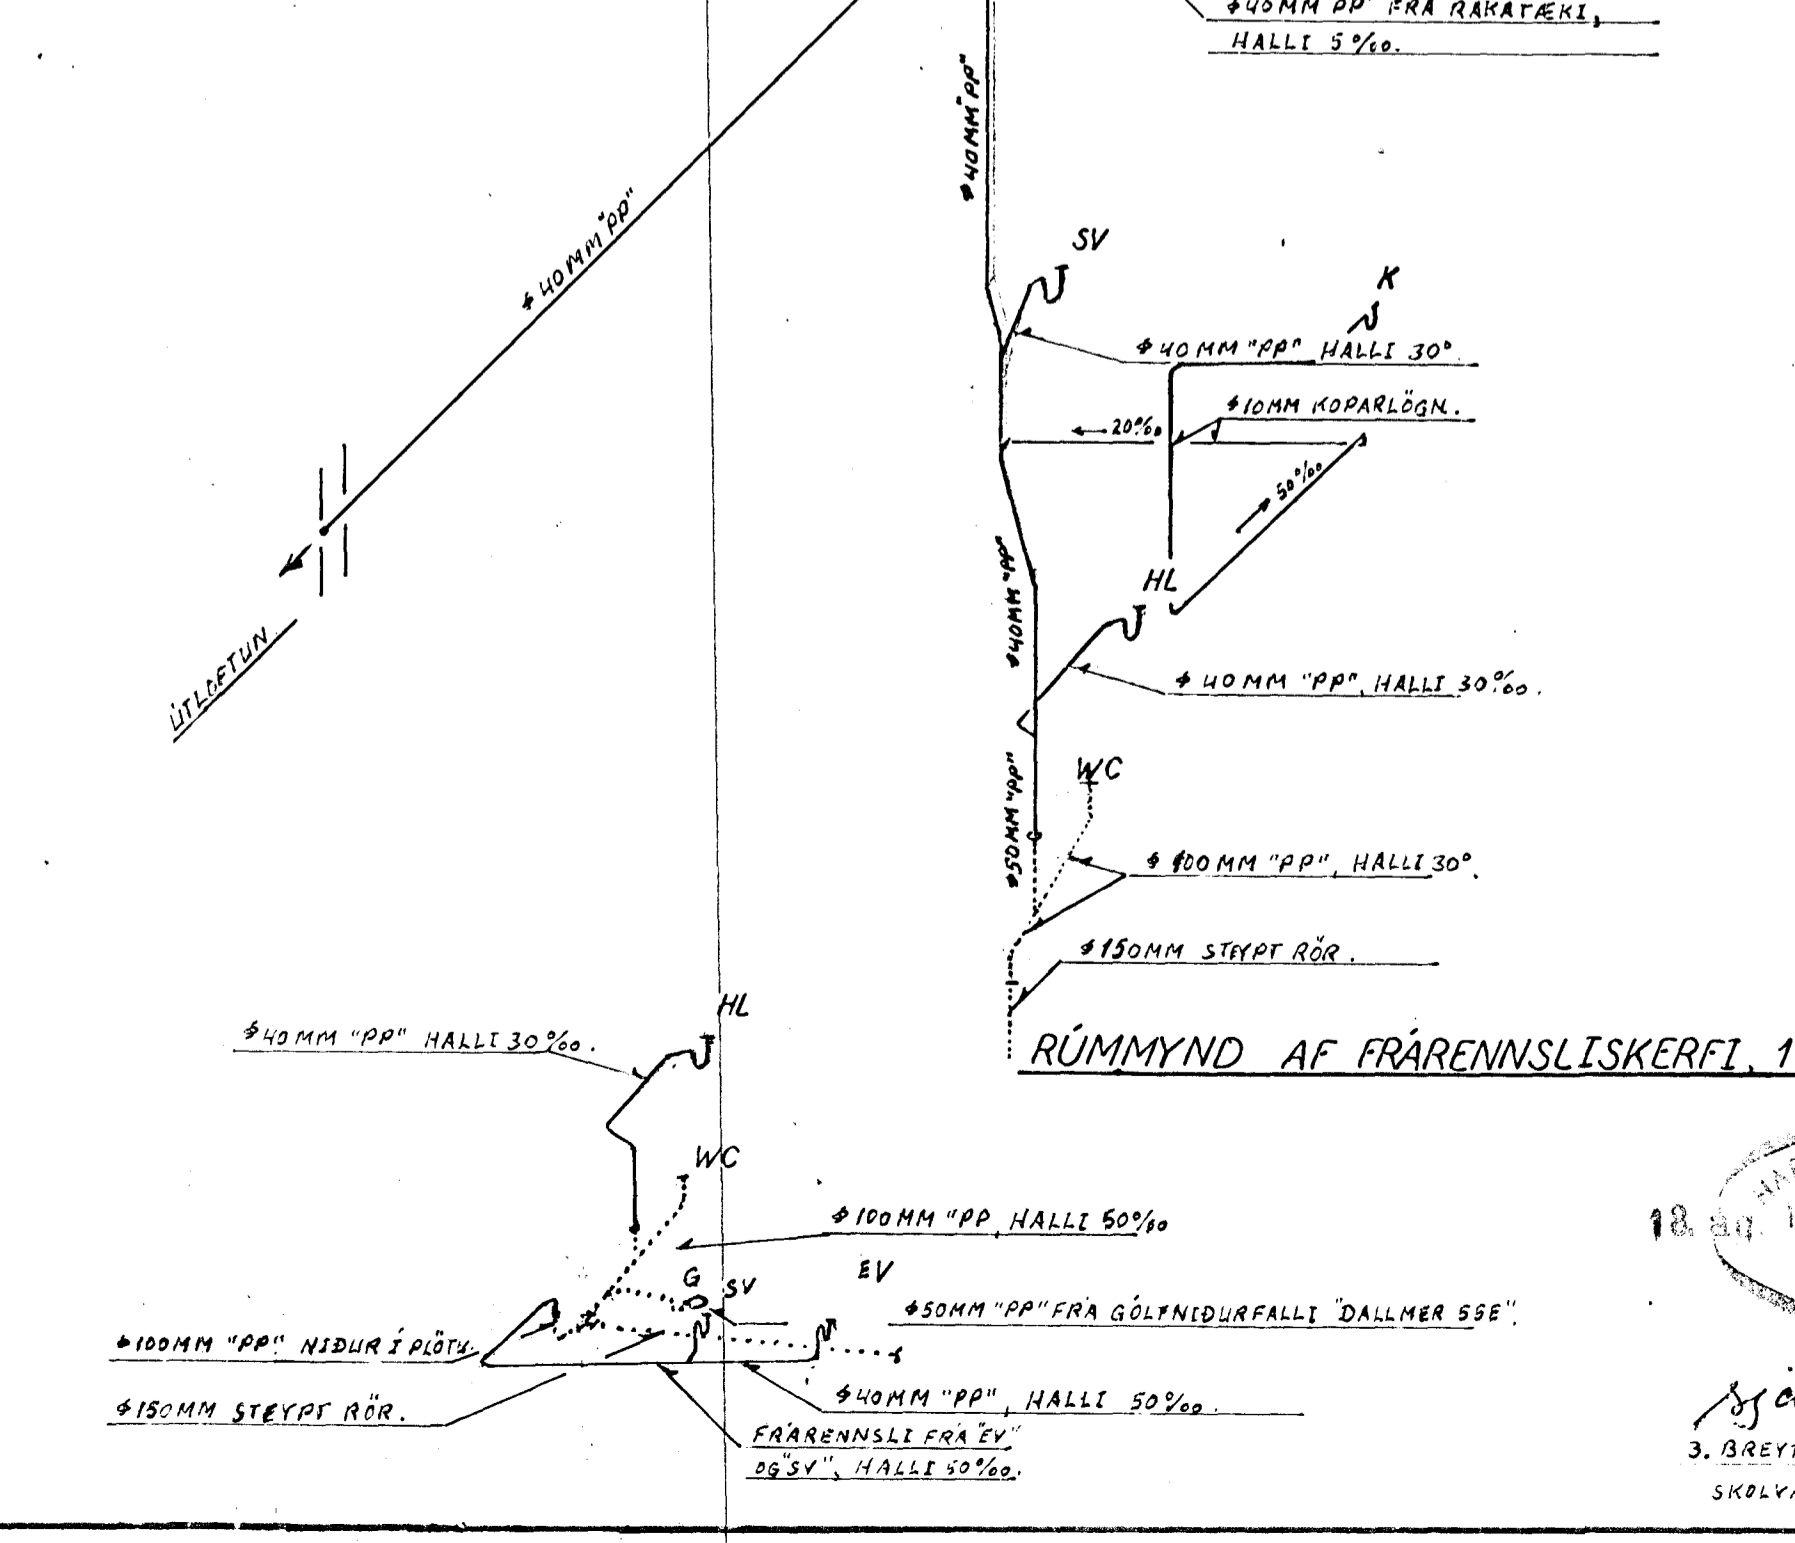

RÚMMYND AF FRÆRENNSLISKERFI, 1:50.

- SKÝRINGAR Á MERKTUM:**
- FRÆRENNSLISLAGNIR OFAN KJALLARA GÖLFPLÖTU;
 - FRÆRENNSLISLAGNIR Í OG UNDR KJALLARA GÖLFPLÖTU;
 - U VATNSLÁS Á FRÆRENNSLISLÖGN;
 - PP POLYPROPYLEN PLASTRÖR T.D. OMNIPLAST ROTSTRICH;
 - HL HANDLAUG; SV SKOLVASKUR; G GÖLFREIST; WC SALERNI;
 - EV ELDHÚSVASKUR; K KÆLTÆKI.

ATHUGASEMDIR:

EENI OG VINNA SKAL VERA Í SAMRÆMI VÍÐ HOLTRISA-REGLUGEND REYKJA-VIKUR. LAGNIR INNHAN HISS SKILU VERA ÚR POLYPROPYLEN PLASTI PP T.D. OMNIPLAST ROTSTRICH.

ÖNEFND MÁL ERU Í CENTIMETURM NEMA HVERMÁL RÖRA, SEMERU GEFIN Í MILLIMETURM.

ATHUGA EIVANGRUN Á KOPARLÖGN, FRÆRENNSLI FRÁ KÆLTÆKI Í KÆLTÆKLEA Á JARÐHÆÐ.

18. JUN 1976

BYGGINGARLÉIÐING

sjá bakhlut

3. Breyting vegna eldhúsvaskis og skolvaskis í kjallara, 13. 8. 76

LYFJAVERZLUN, MIDVANGI, HAFNARFIRÐI.		MÁL	1:50	TEIKN	Reikn	STGN.	MAI '76	DAGS	---
FRÆRENNSLISKERFI.									
VERKFRÆÐIÐJÓNUSTA GUNNARS D. LÁRUSSON'S, M.V.F.I. HELLULANDI 7, RVÍK, Sími 82133 HÍlun, Bryttu, loftvæðing, loftflutningstækni		1. Breyting vegna frærennislis frá kæltæki á jarðhæð							
		2. Breyting vegna stöðulags breytinga í kjallara, 13. 8. 76							
		TEIKN. NR. 03.76.154-1							