


22.70
21.10

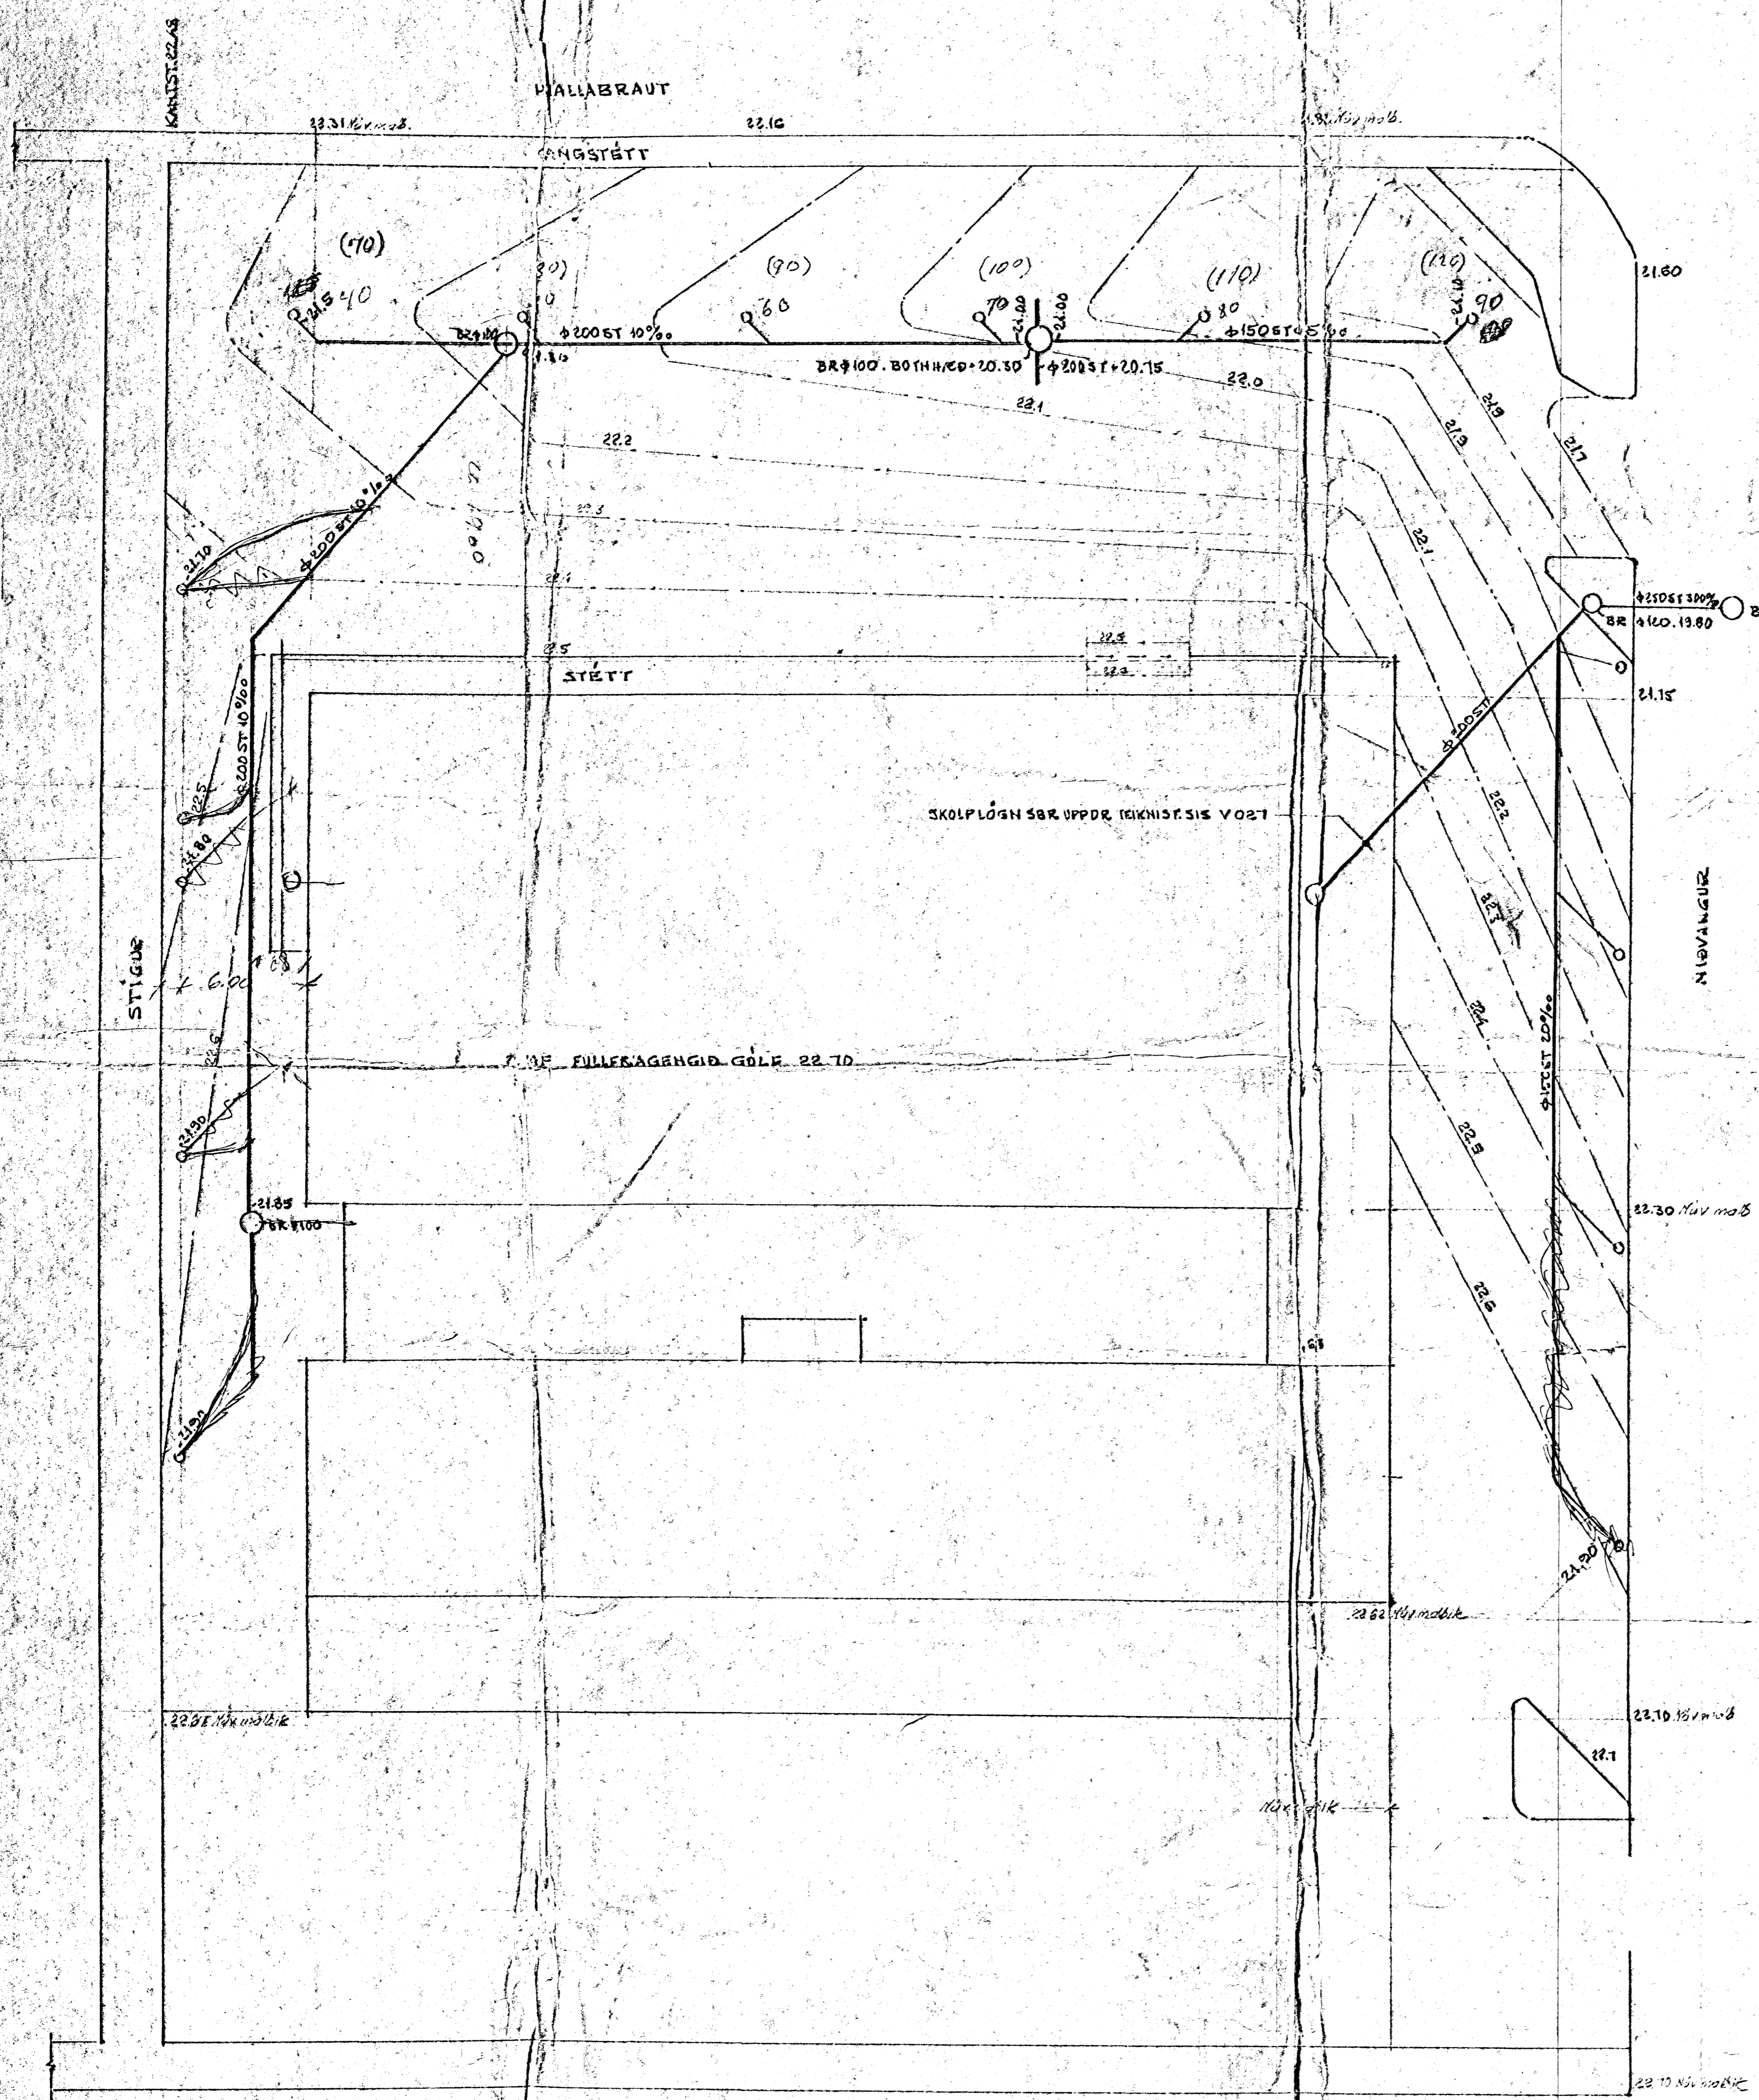

SKOLPLÖGN SBR UPPDR. TEIKNISF. SIS V02-1

STÉTT

22.10 FULLESGANGIÐ GOLF 22.10

NÍÐVANGUR

STÍGUR

NÍÐURFÖLL 250 HÉÐ SANDGILDRU OG RÍST

				NÍÐVANGUR 41 HAFNARFIRÐI	
				FRÆRHENSLU Á LÖB	
BR	DAÐ	BREYTING Á	LEGA	USKR	
BRAGI ÞORSTEINSSON EYVINDUR VALDEMARSSON			REYKJAVÍK D. 21.5. 1980	KVARNI 1:200	
BYGGINGAVERKFRÆÐINGAR SINGIÞINGASTR. 112B - REYKJAVÍK - SÍÐAR 27209 - 27314			TEIKN.	REIKN.	BL. NÚ
			ATH.	SAMT. BP	3022 2.