



Byggingarfulltrúi  
samþykkir erindið.  
03 JULI 2001  
Bent skal á að samþykki þessi verður ekki  
virk, fyrr en eftir skráningu eignaskipta-  
yfirlýsingarinnar hjá Fasteignamatli  
ríkisins og þinglýsingu hennar.

ÁSKILIÐ,  
SJA BÖKUN

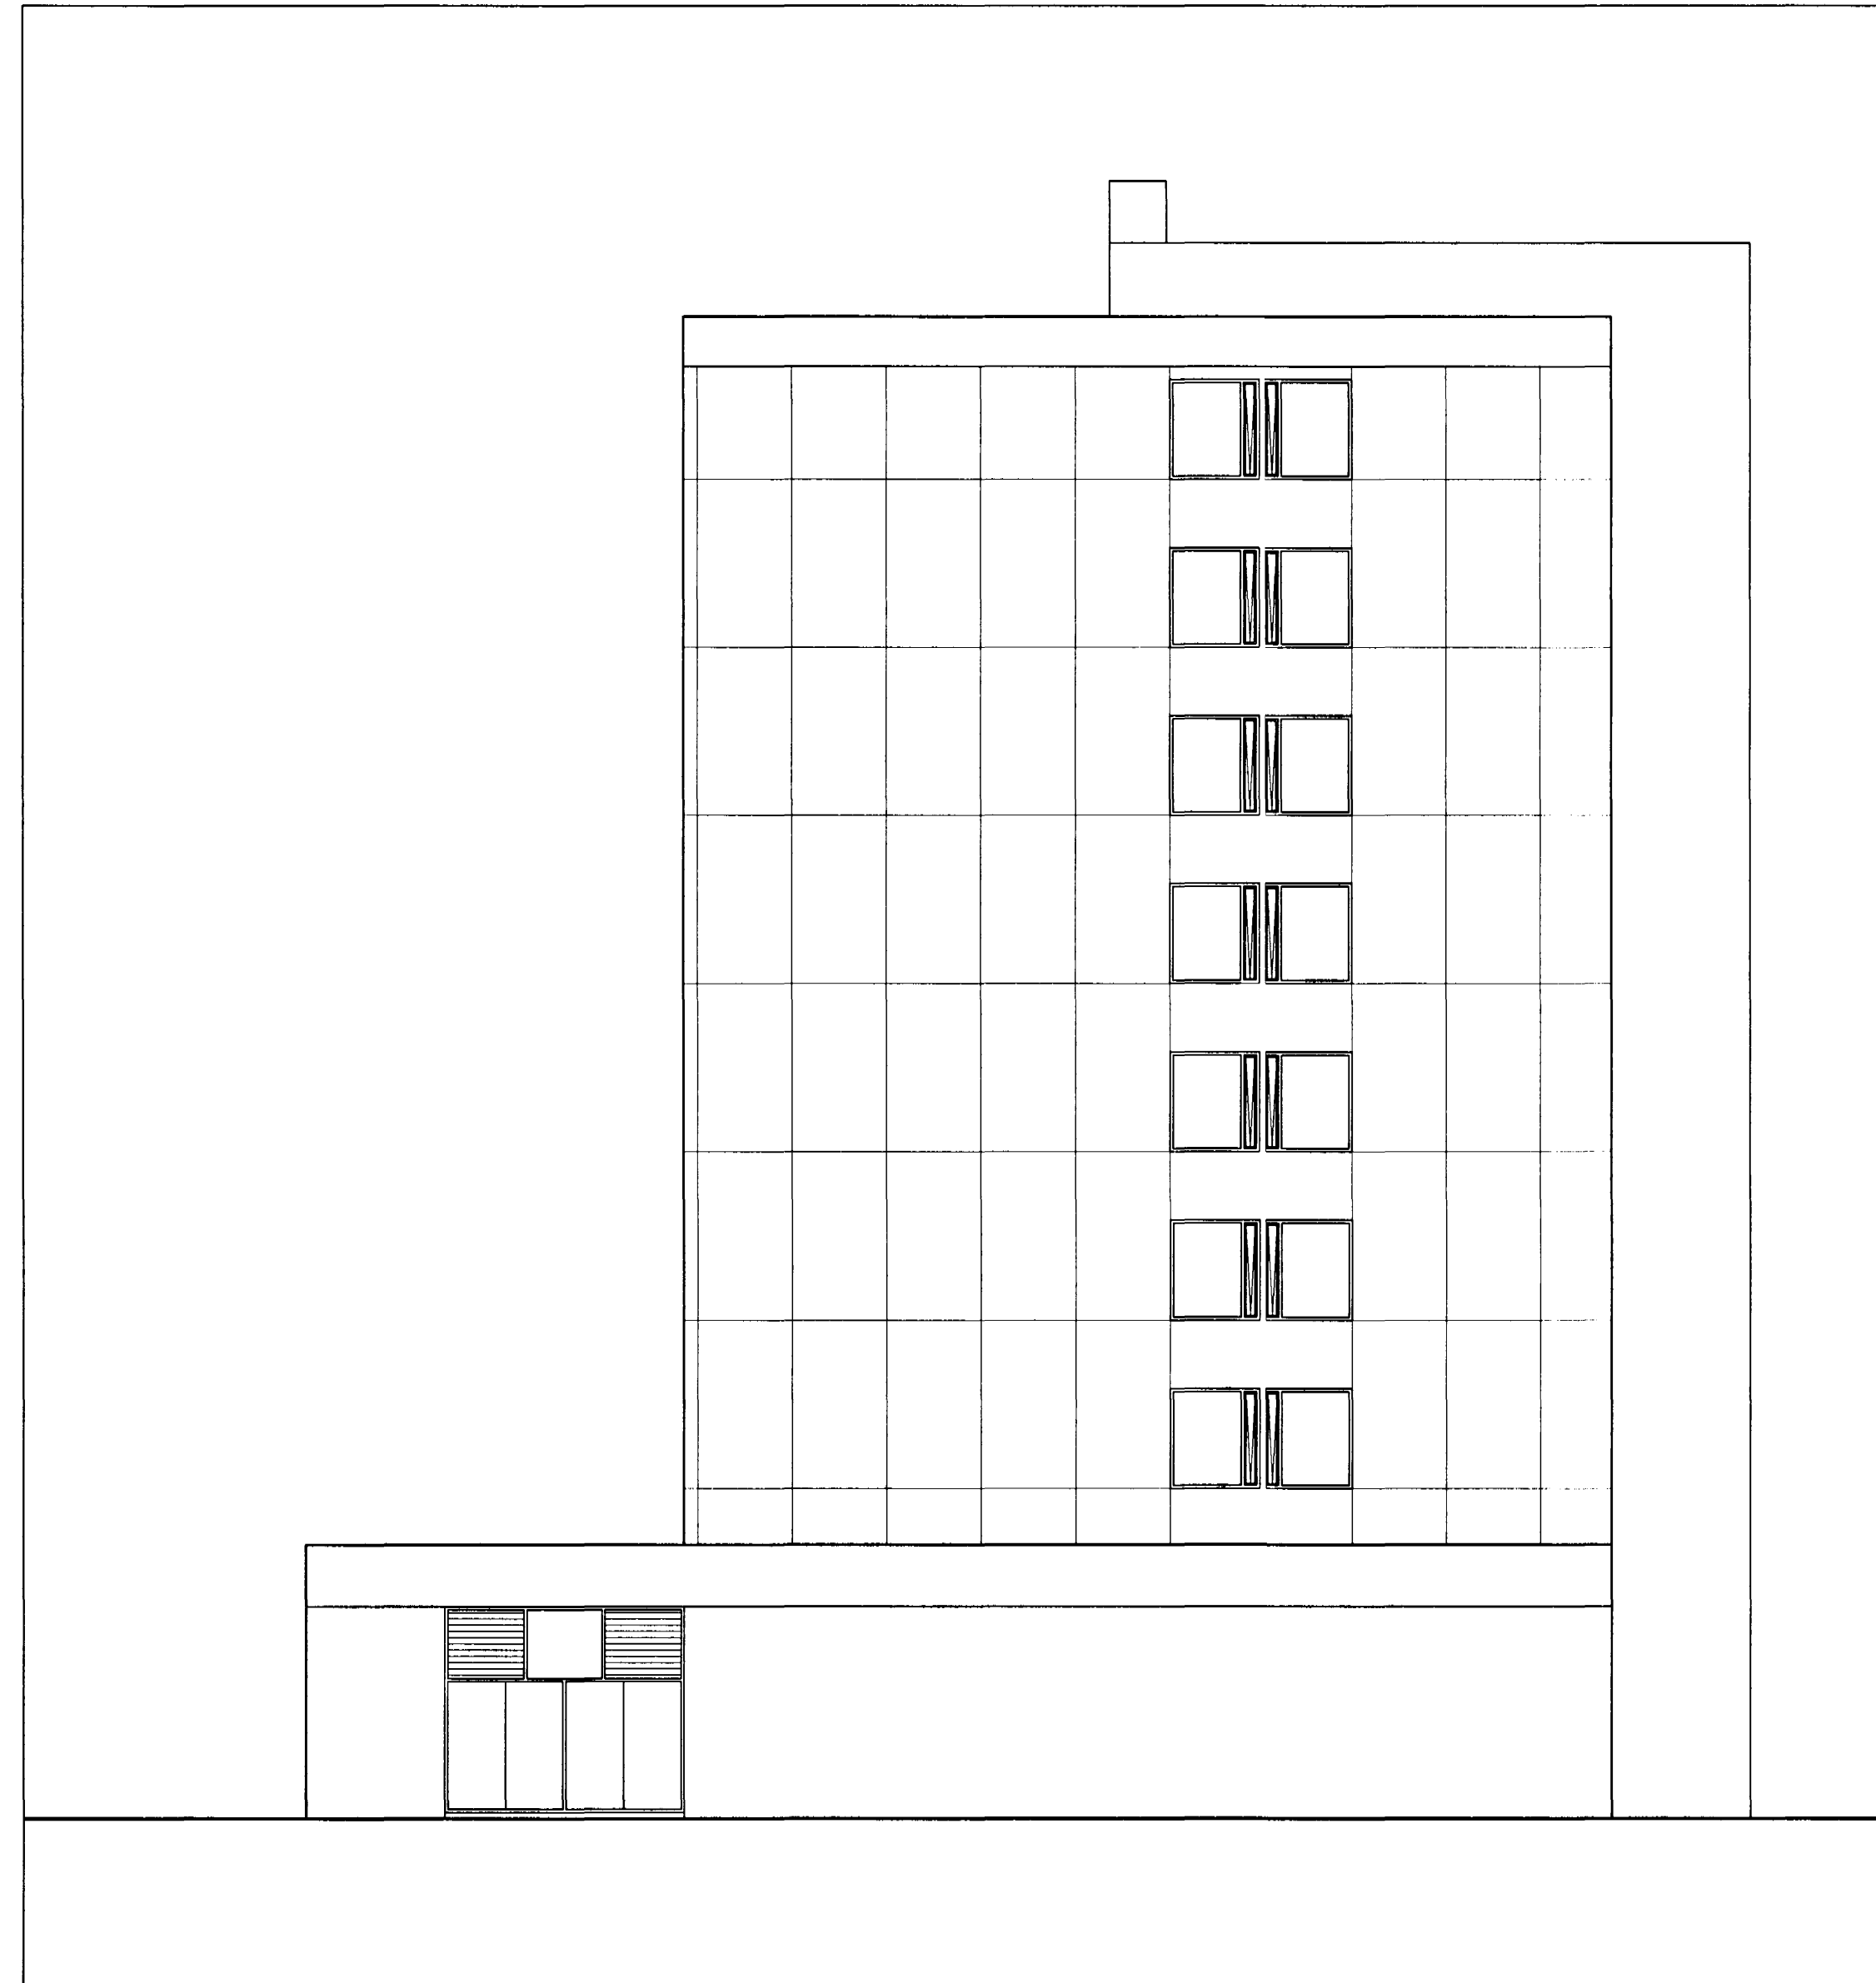

útlit til austurs 1:100

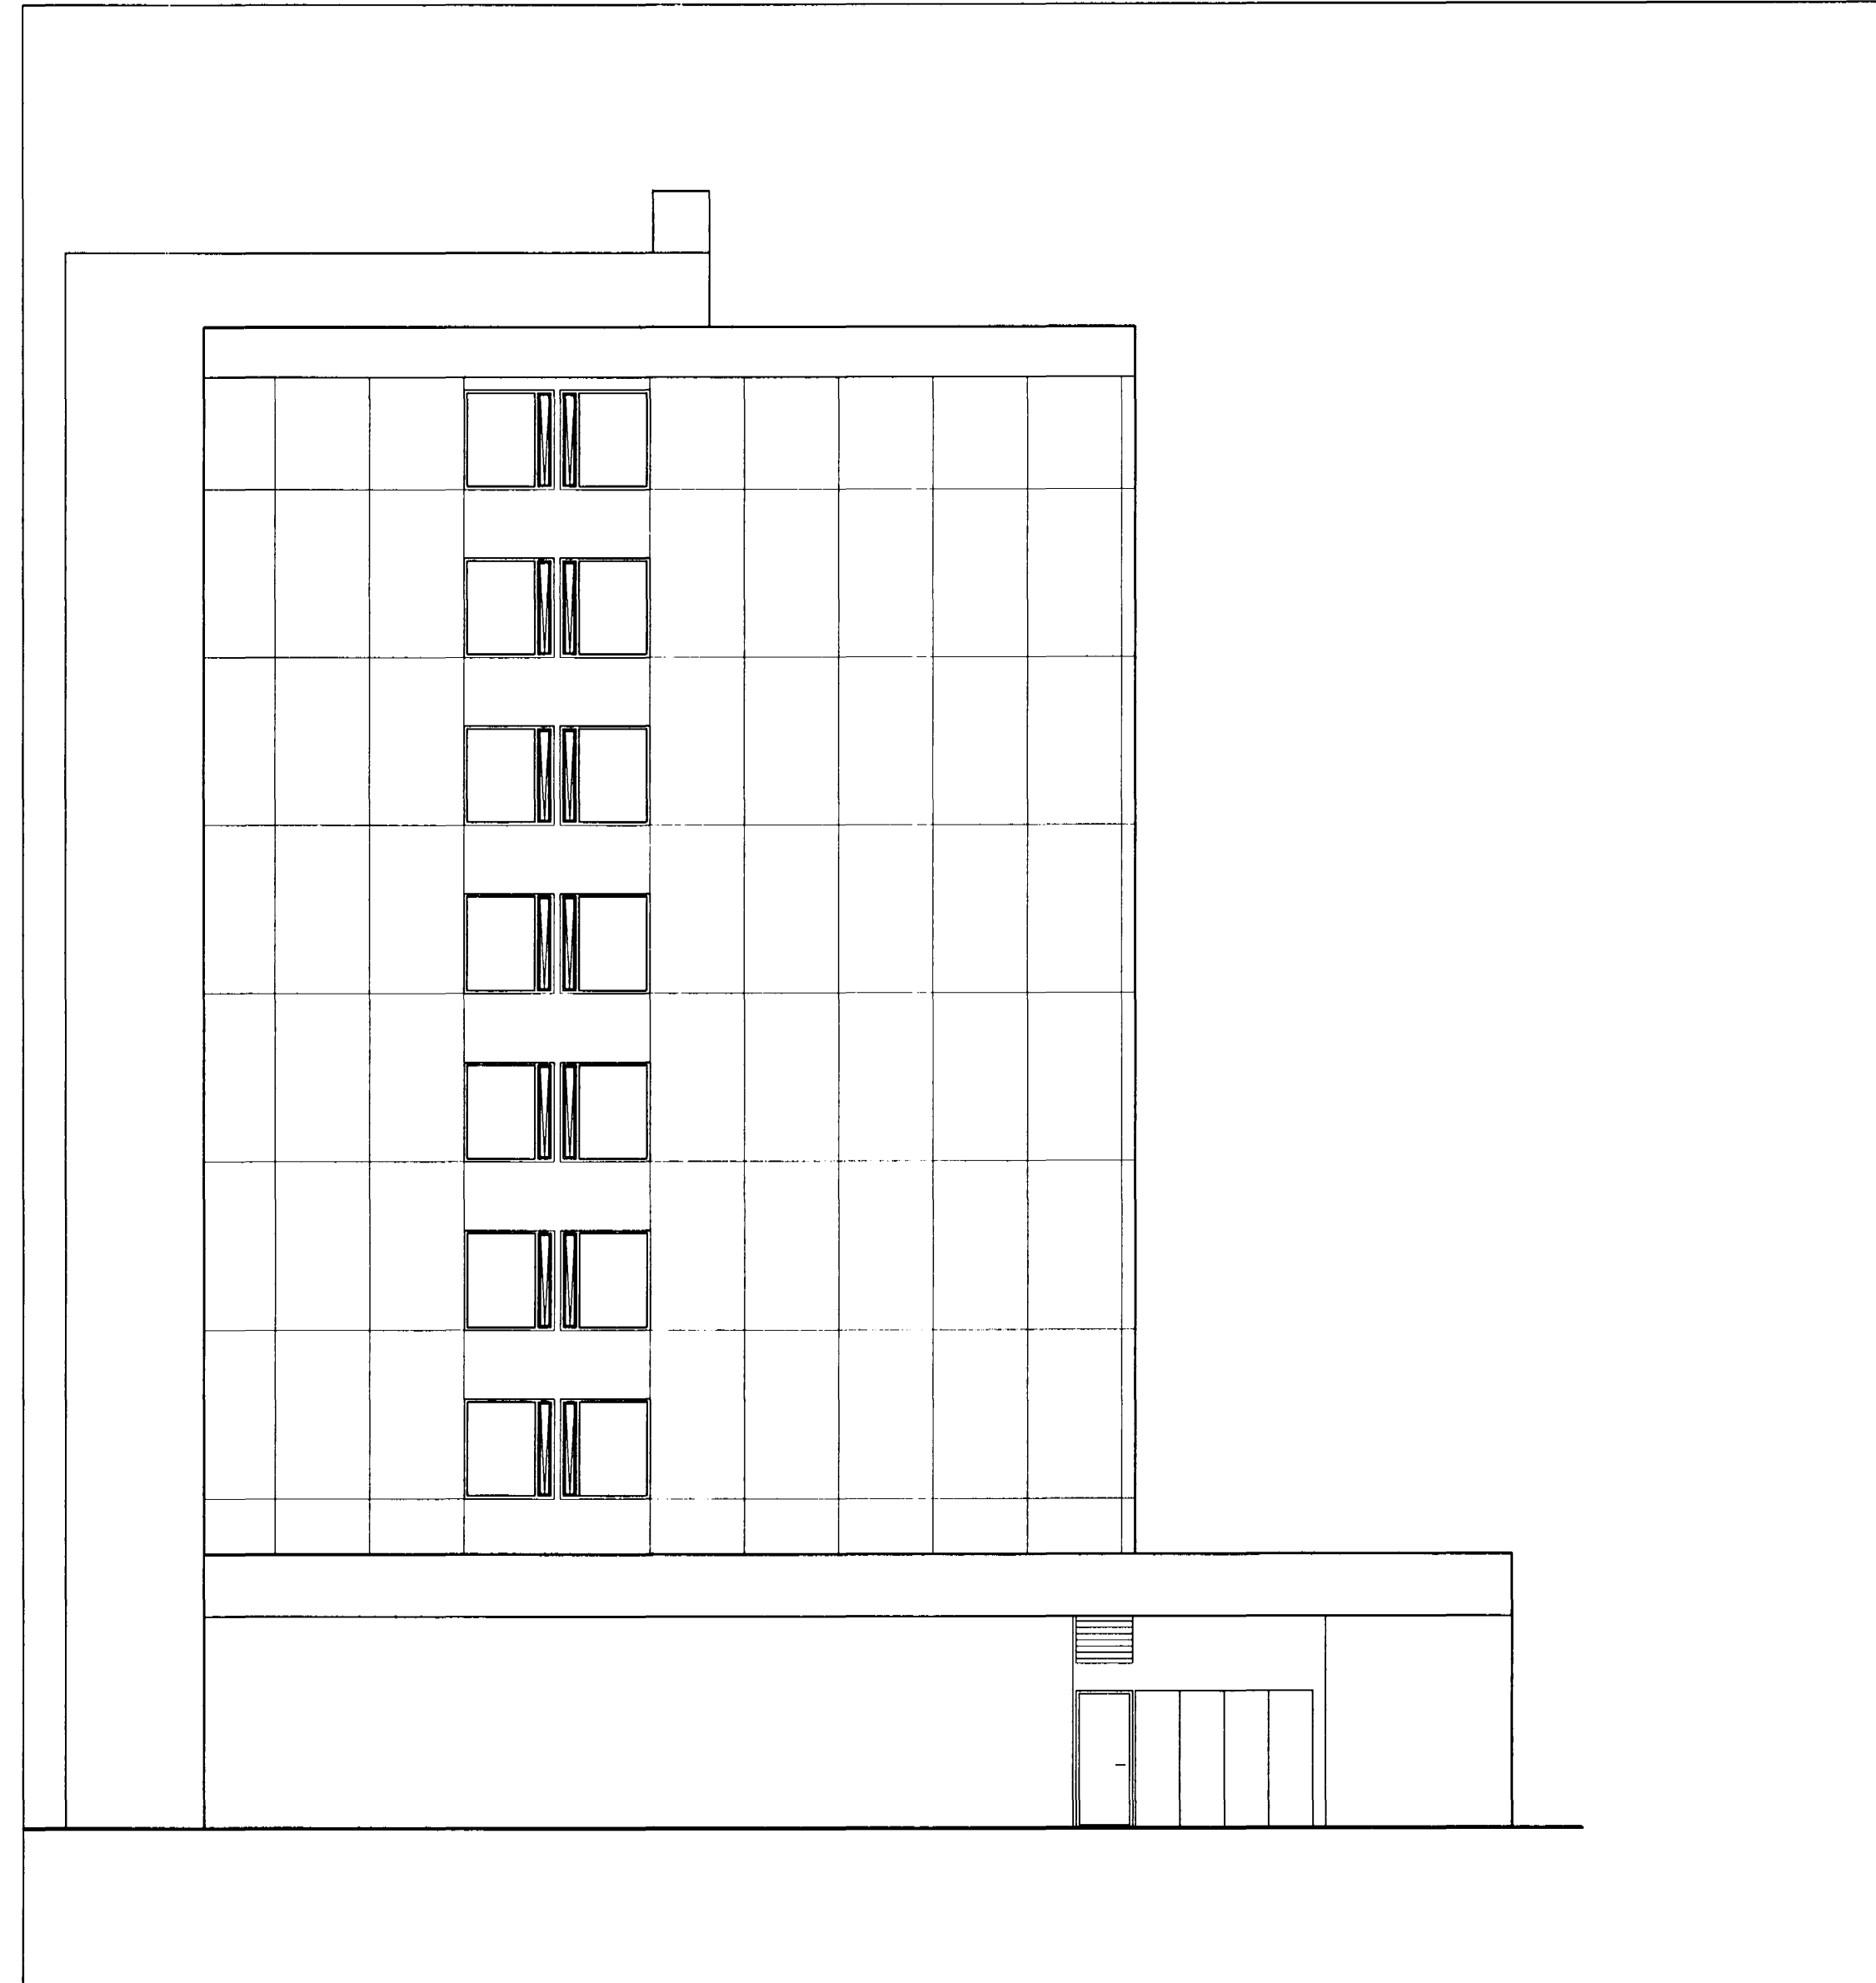

útlit ti vesturs 1:100

Breytingar:  
Endaibúðir 2.-8. hæðar eru klæddar  
veðurkápu.  
8. maí 2001.

**borealis** ARKITEKTAR gunnhildur gunnaradóttir ma, arkitekt fel  
strandgötu 26-28, 220 hafnarfirðir  
sími 555 2850, fax 555 2858  
borealis@centrum.is

verkheli	verkiúmer
Miðvangur 41, Hafnarfirði	01-501
útlit til austurs og vesturs	A-106
dags. 08.05.2001	tekið af h/hn/gg
skráð af gg	yrkir af gg
skráð af 01-501bn.dwg	meikvarði 1:100

50563-5219