

Samþykkt þann
27 JAN. 1998
Byggingatulltrúinn í Hafnarfirði
Erlendur Hjálmarsson

MÍÐVANGUR 41

121904

DAGS 12.11.97

BREYTINGAR		
NR.	DAGS.	BREYTING
△		
△		
△		
△		
△		
△		
△		

Íslenska fjarsímafélagið ehf
Borgartún 24
105 Reykjavík
Sími 562 7114
Fax 562 7186
Kl. 660387-2709

KLÖPP
13/1197
KLÖPP/ARKITEKTAR - VERKFRÉÐINGAR EHF
HVERFISGATA 46, 101 REYKJAVÍK
SÍMI 552 7777 FAX 562 3074

ÞESSI TEIKNING ER MEÐ HÖFUNÐARRÉTTI EIGANDA OG ER EINIUNGIS TIL NOTKUNAR FYRIR EIGANDA OG HANS STARFSSEMI. ENDURRIT EDA NOTKUN Á ÞESSARI TEIKNINGU OG/EDA UPPLÝSINGUM Á TEIKNINGUNNI ERU BANNADAR NEMA AD FENGNU SKRIFLEGU LEYFI EIGANDA.

VERKHEITI

**MÍÐVANGUR 41
FJARSKIPTABÚNAÐUR**

LANDNÖMUR

121904

STADSETNING

MÍÐVANGUR 41
220, HAFNARFJÖRDUR


TEIKNINGARHEITI

ÚTLIT NORDURHLID

TEIKNINGARNÖMUR

A 003

MELUKVARDI MKV 1:100

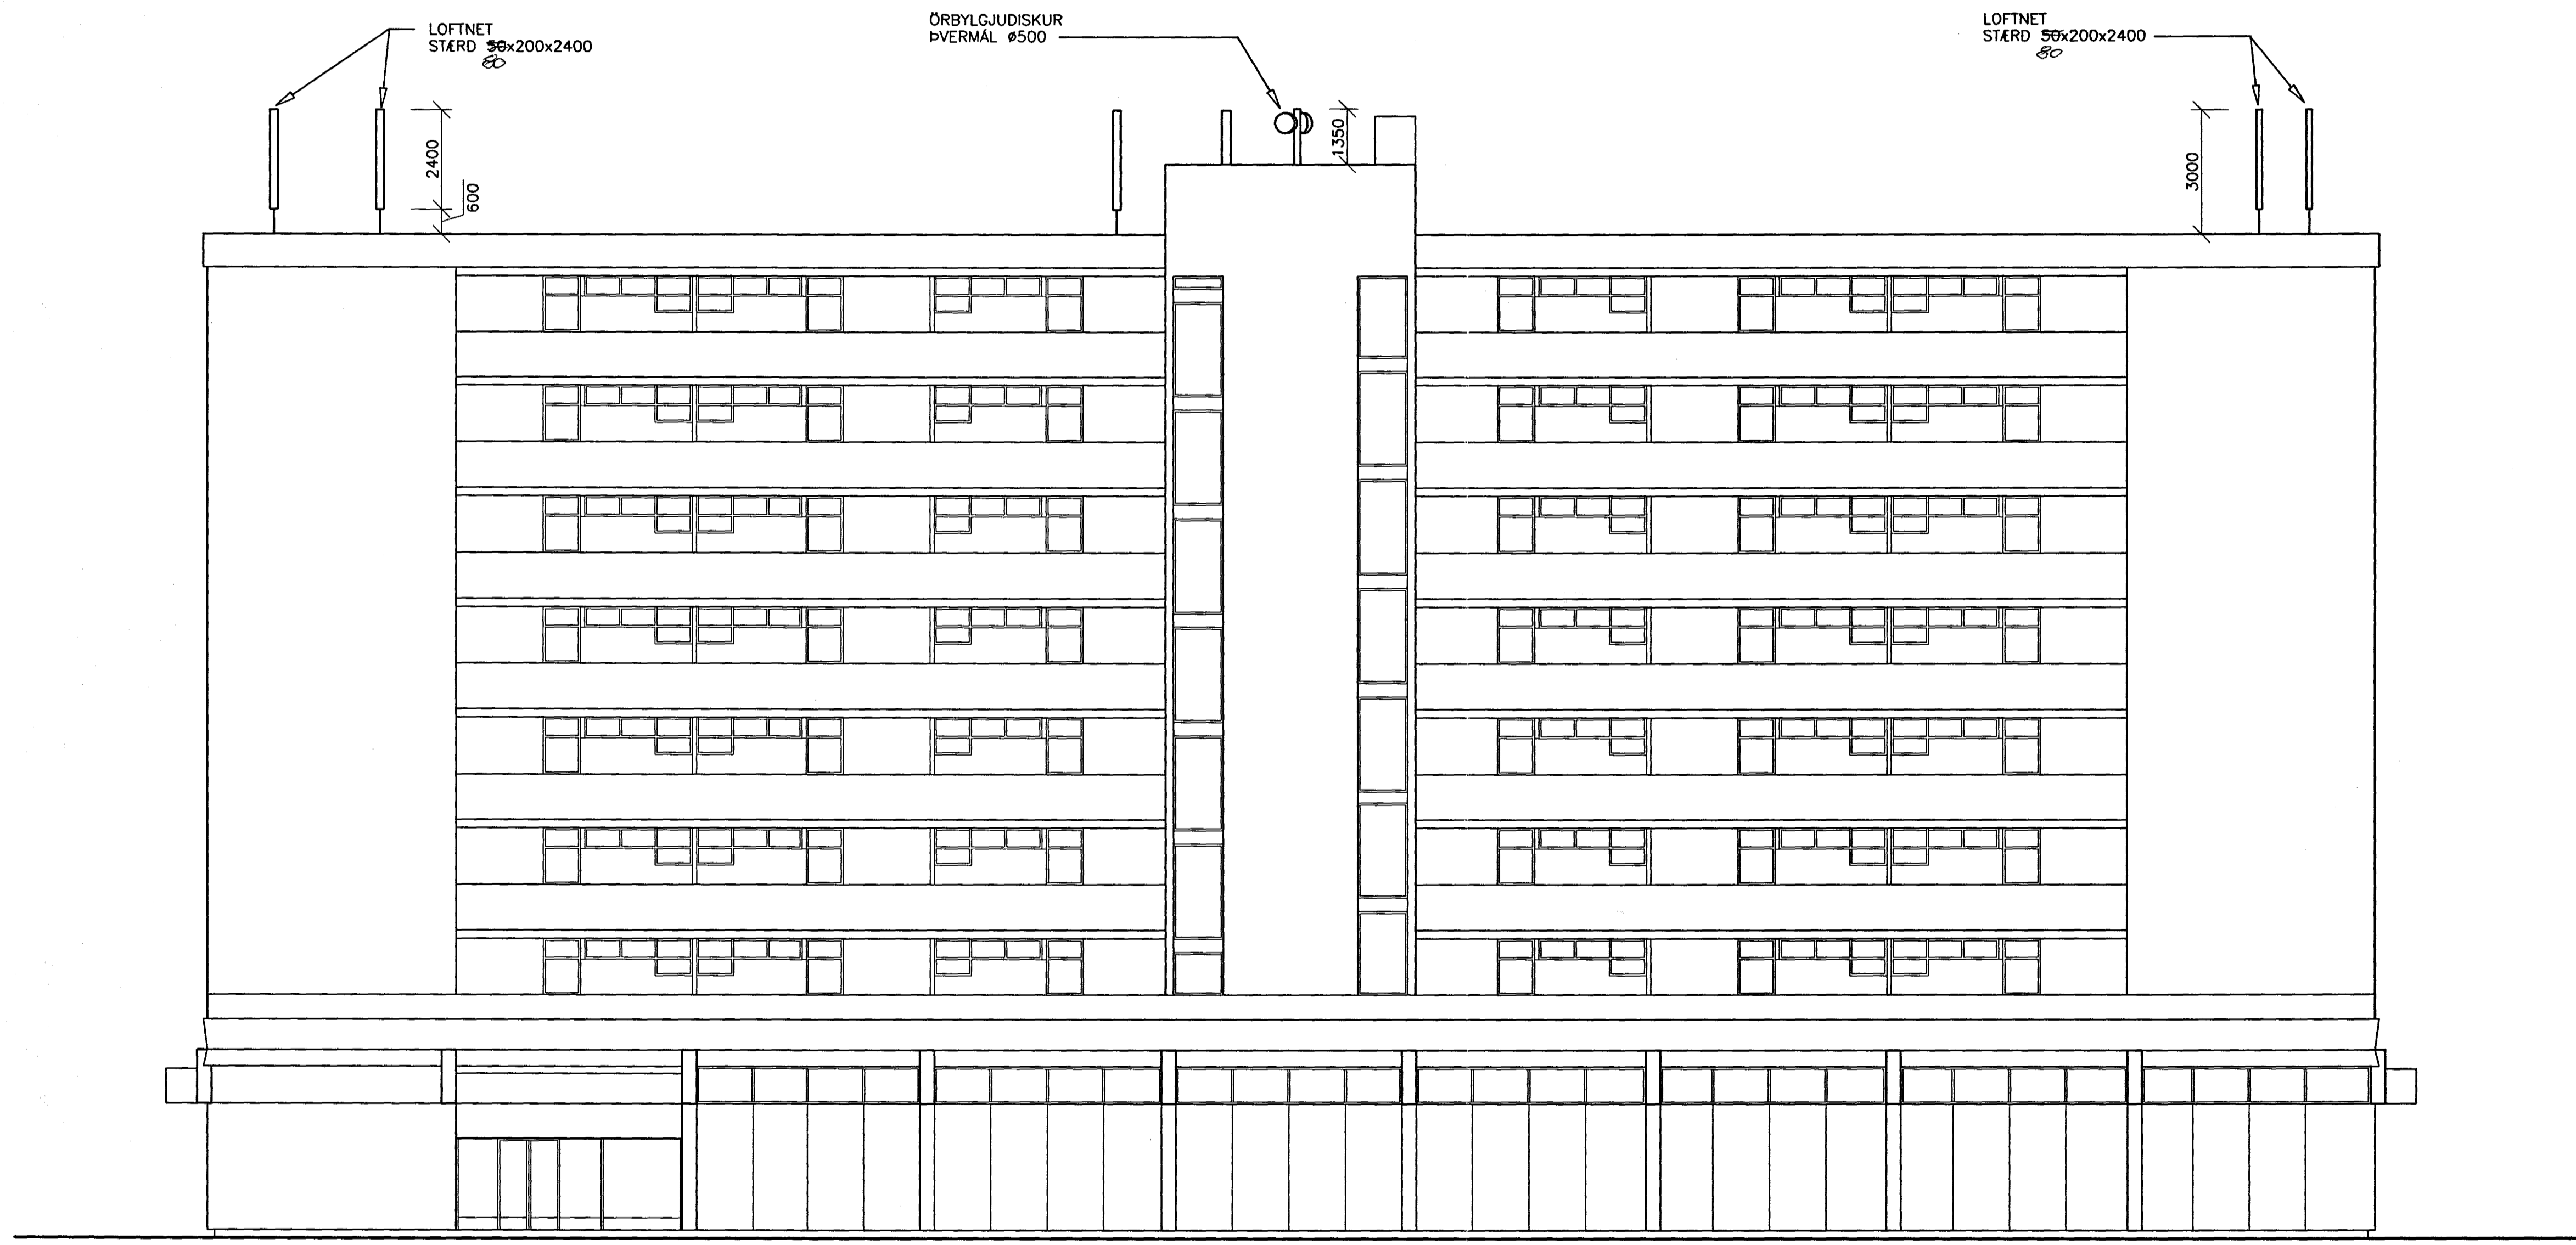

NORDURHLID