

Samþykkt þann  
27 JAN. 1998  
Byggingetulltrúinn í Hafnarfirði  
Erlendur Hjálmarsson

**MÍÐVANGUR 41**

121904

DAGS 12.11.97

BREYTINGAR

NR.	DAGS.	BREYTING
△		
△		
△		
△		
△		
△		
△		

**Íslenska farsímafélagið ehf**  
Borgartún 24  
105 Reykjavík  
Sími 562 7611  
Fax 562 7186  
Evi. 440337-3795

**KLÖPP**  
13/11/97  
KLÖPP ARCHITEKTAR - VERKFRÉDINGAR EHF  
HVERFISGAJA 46, 101 REYKJAVÍK  
SÍMI 552 7777 FAX 562 3074

ÞESSI TEIKNING ER MED HÖFUNDRÉTTI EIGANDA OG ER EIJUNGIS TIL NOTKUNAR FYRIR EIGANDA OG HANS STARFSSEMI. ENDURRIT EDA NOTKUN Á ÞESSARI TEIKNINGU OG/EDA UPPLÝSINGUM Á TEIKNINGUNNI ERU BANNADAR NEMA AD FENGNU SKRIFLEGU LEYFI EIGANDA.

VERKHEITI

**MÍÐVANGUR 41  
FJARSKIPTABÚNAÐUR**

LANDNÓMUR

121904

STADSETNING

MÍÐVANGUR 41  
220, HAFNARFJÖRDUR


TEIKNINGARHEITI

ÚTLIT SUÐURHLID

TEIKNINGARNÓMUR

**A 006**

MELIKVARDI MKV 1:100

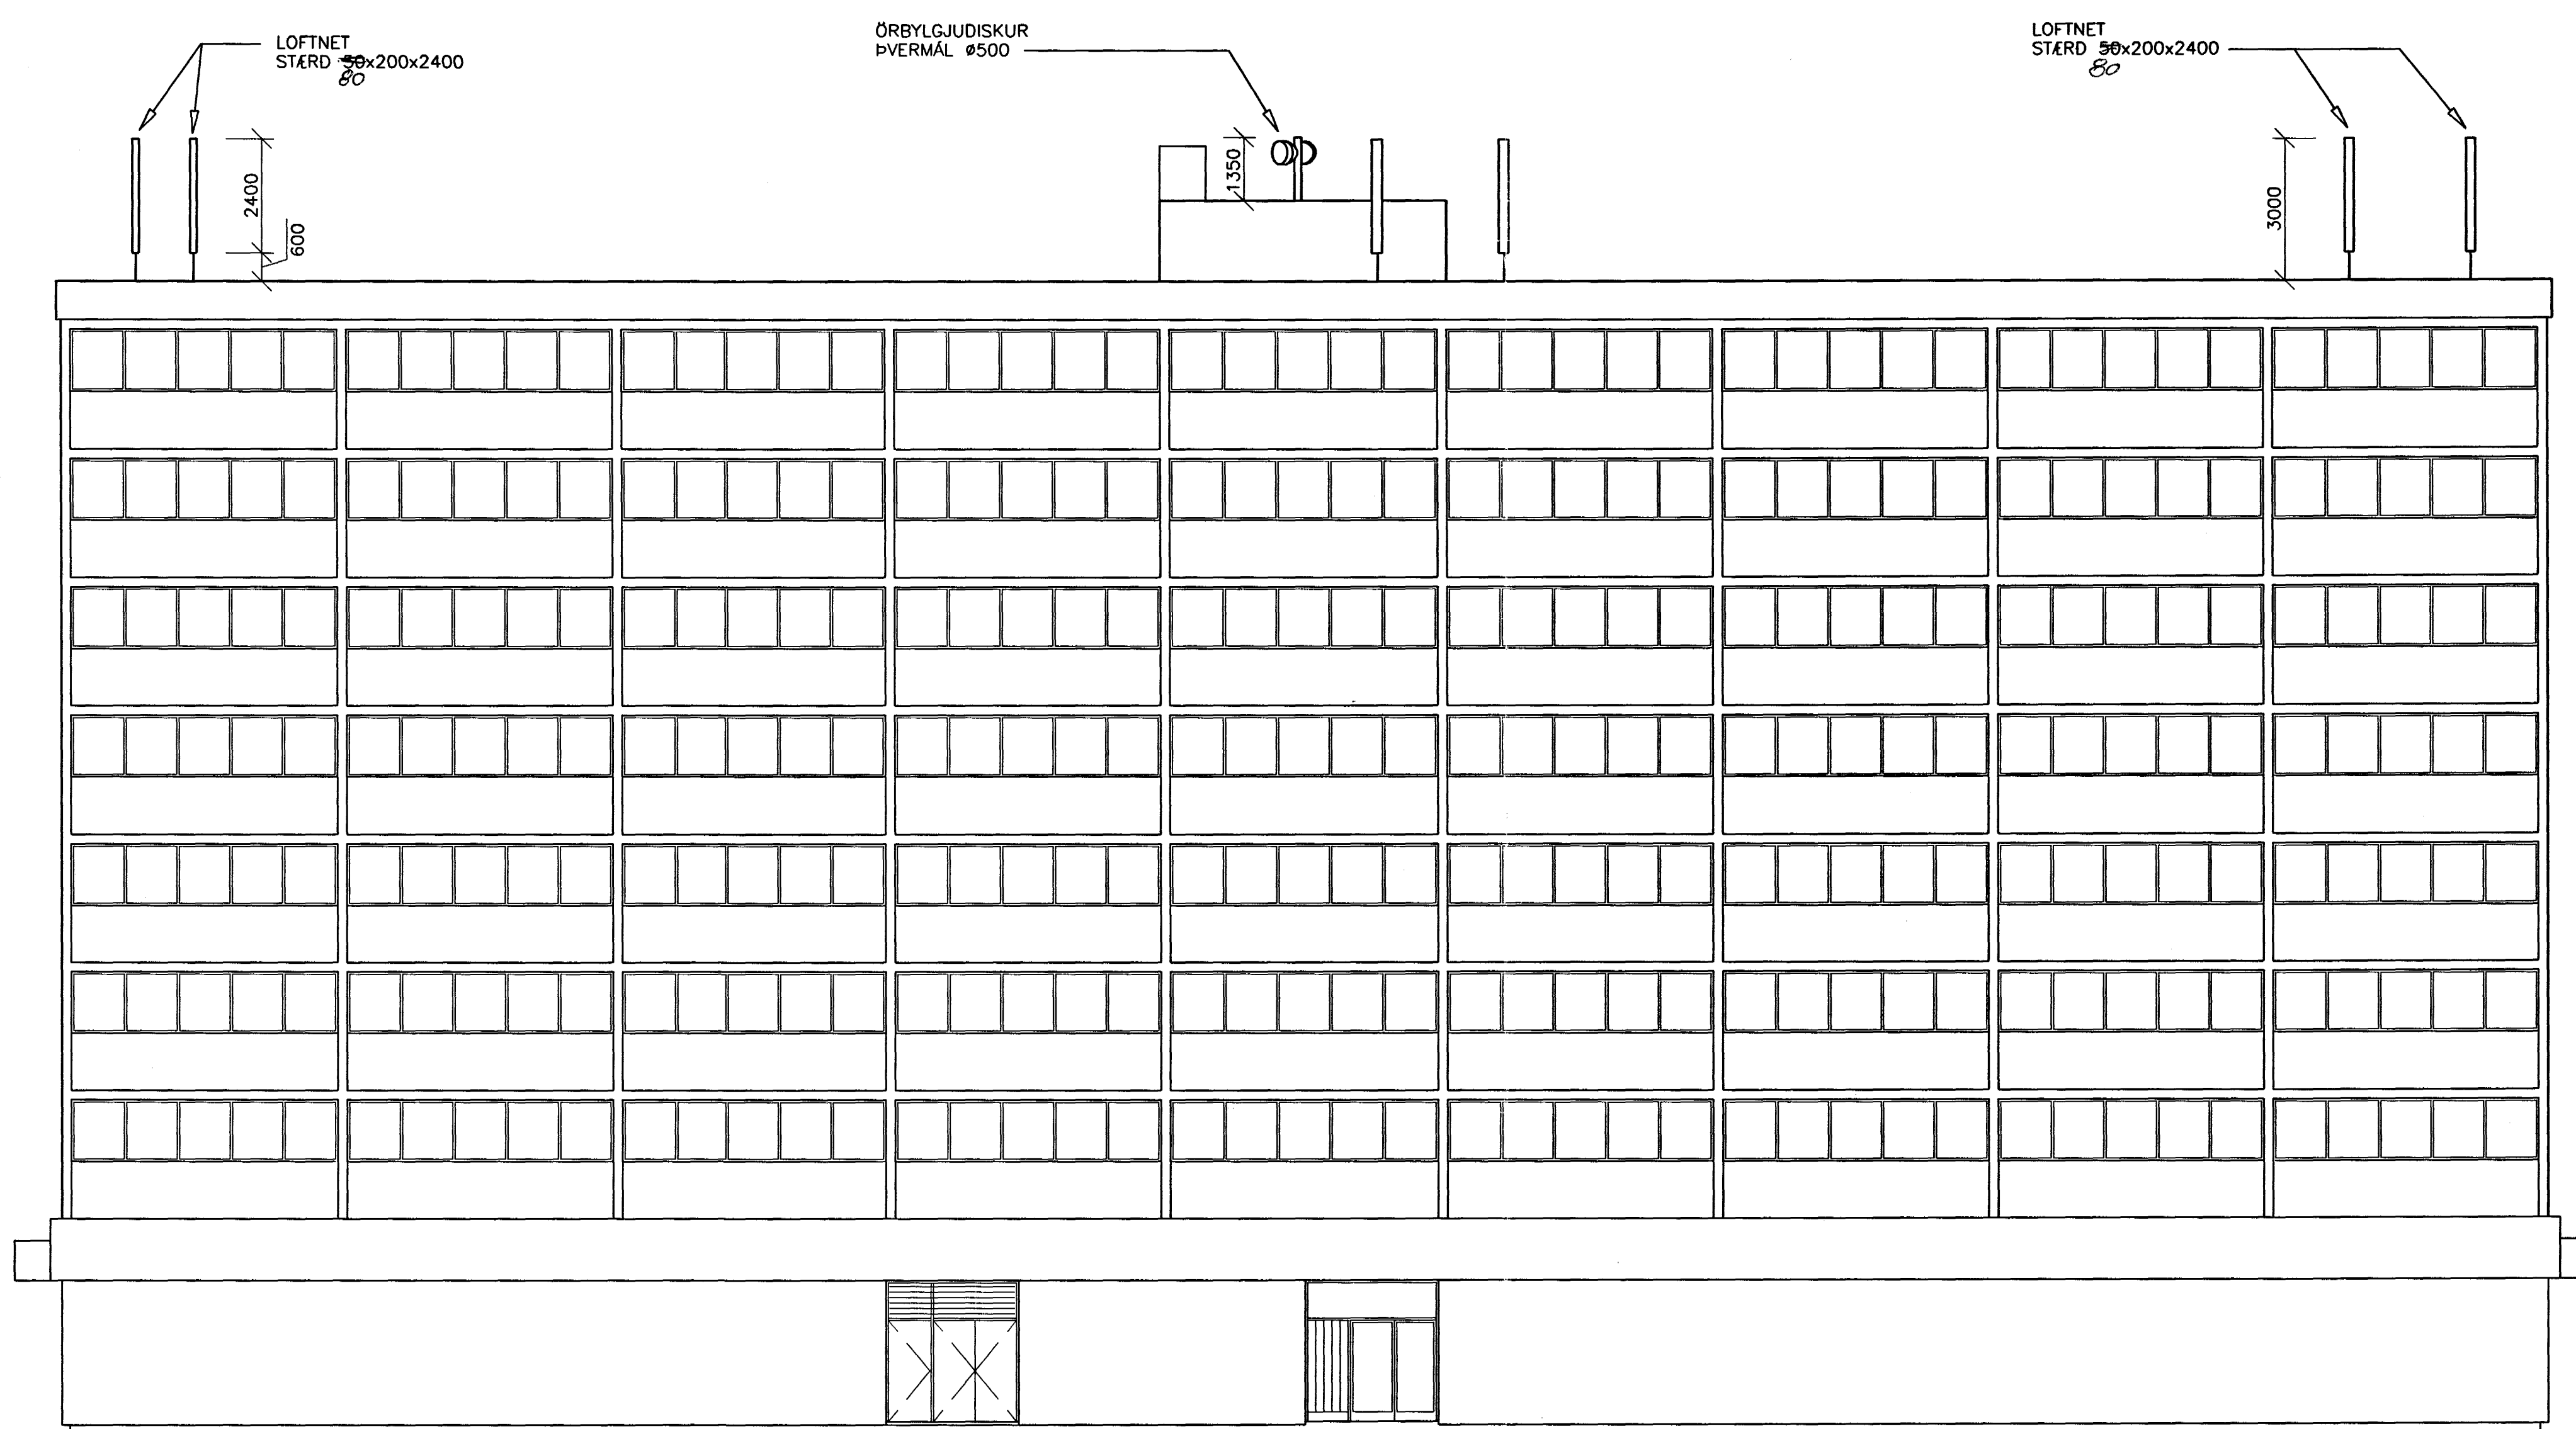

SUÐURHLID

