

Samþykkt þann
27 JAN. 1998
Byggingafulltrúinn í Hafnarfirði
Erlendur Hjálmarsson

MÍÐVANGUR 41
121904

DAGS 12.11.97

BREYTINGAR		
NR.	DAGS.	BREYTING
△		
△		
△		
△		
△		
△		
△		

Íslenska farsímafélagið ehf
Borgartún 24
105 Reykjavík
Sími 562 7611
Fax 562 7186
Ei. 440397-2729

KLÖPP
13/11/97
KLÖPP ARCHITEKTAR - VERKFRÉDINGAR EHF
HYGGERISGATA 46, 101 REYKJAVÍK
SÍMI 552 7777 FAX 562 3074

ÞESSI TEIKNING ER MED HÖFUNDRÁRRETTI EIGANDA OG ER EIJUNGIS TIL NOTKUNAR FYRIR EIGANDA OG HANS STARFSSEMI. ENDURRIT EDA NOTKUN Á ÞESSARI TEIKNINGU OG/EDA UPPLÝSINGUM Á TEIKNINGUNNI ERU BANNADAR NEMA AD FENGNU SKRIFLEGU LEYFI EIGANDA.

VERKHEITI

MÍÐVANGUR 41
FJARSKIPTABÚNAÐUR

LANDNÓMER

121904

STADSETNING

MÍÐVANGUR 41
220, HAFNARFJÖRDUR


TEIKNINGARHEITI

ÚTLIT VESTURHLID

TEIKNINGARNÓMER

A 005

MÆLIKVARDI MKV 1:100

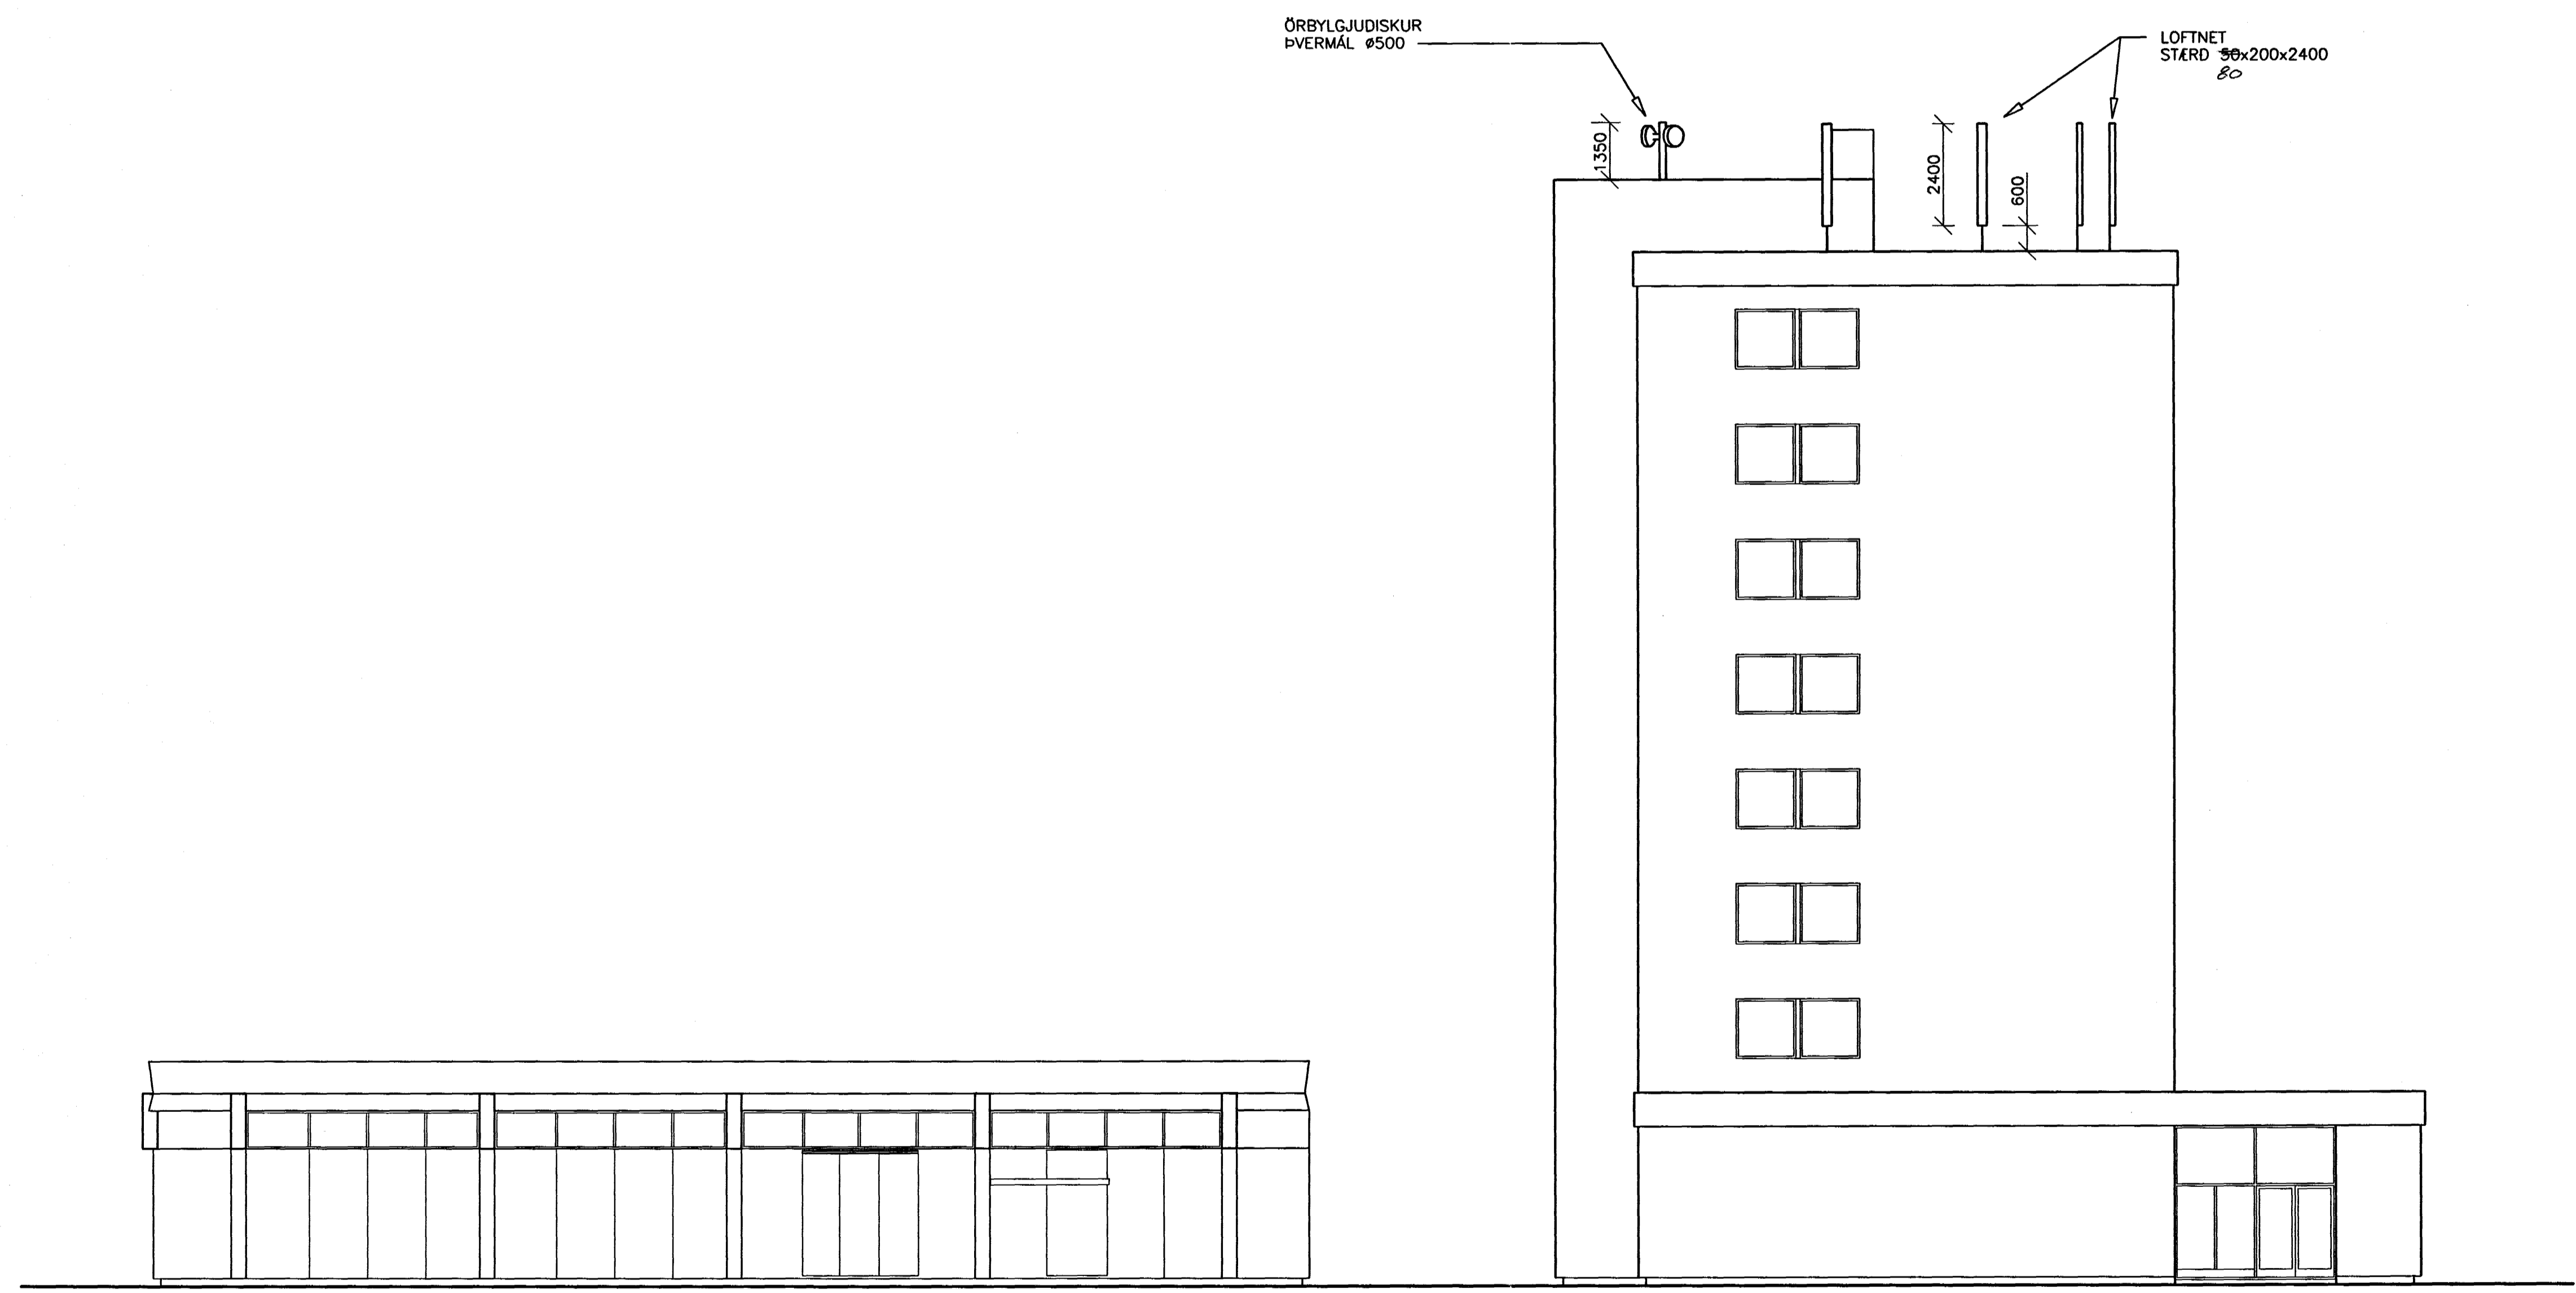

VESTURHLID