

Samþykkt þann
27 JAN. 1998
Byggingafulltrúinn í Hafnarfirði
Erlendur Hjálmarsson

BN 19/11/97

MÍÐVANGUR 41
121904

DAGS 12.11.97

BREYTINGAR		
NR.	DAGS.	BREYTING
△		
△		
△		
△		
△		
△		

Íslenska farsímafélagið ehf
Borgarlón 12
105 Reykjavík
Sími 562 7611
Fax 562 7186
Kf. 660391-2729

KLÖPP
13/11/97
KLÖPP ARCHITEKTAR - VERKFRÆÐINGAR EHF
HVERFISGATA 46, 101 REYKJAVÍK
SÍMI 552 7777 FAX 562 3074

ÞESSI TEIKNING ER MED HÖFUNDARRÉTTI EIGANDA OG ER EINUNGIS TIL NOTKUNAR FYRIR EIGANDA OG HANS STARFSSEMI. ENDURRIT EDA NOTKUN Á ÞESSARI TEIKNINGU OG/EDA UPPLÝSINGUM Á TEIKNINGUNNI ERU BANNADAR NEMA AD FENGNU SKRIFLEGU LEYFI EIGANDA.

VERKHETT

MÍÐVANGUR 41
FJARSKIPTABÚNAÐUR

LANDNÓMUR

121904

STADSETNING

MÍÐVANGUR 41
220, HAFNARFJÖRDUR



TEIKNINGARHEITI

GRUNNMYND 1. HÆÐ
ÞAKPLAN


TEIKNINGARNÓMUR

A 002

MÆLUVARÐI MKV 1:100

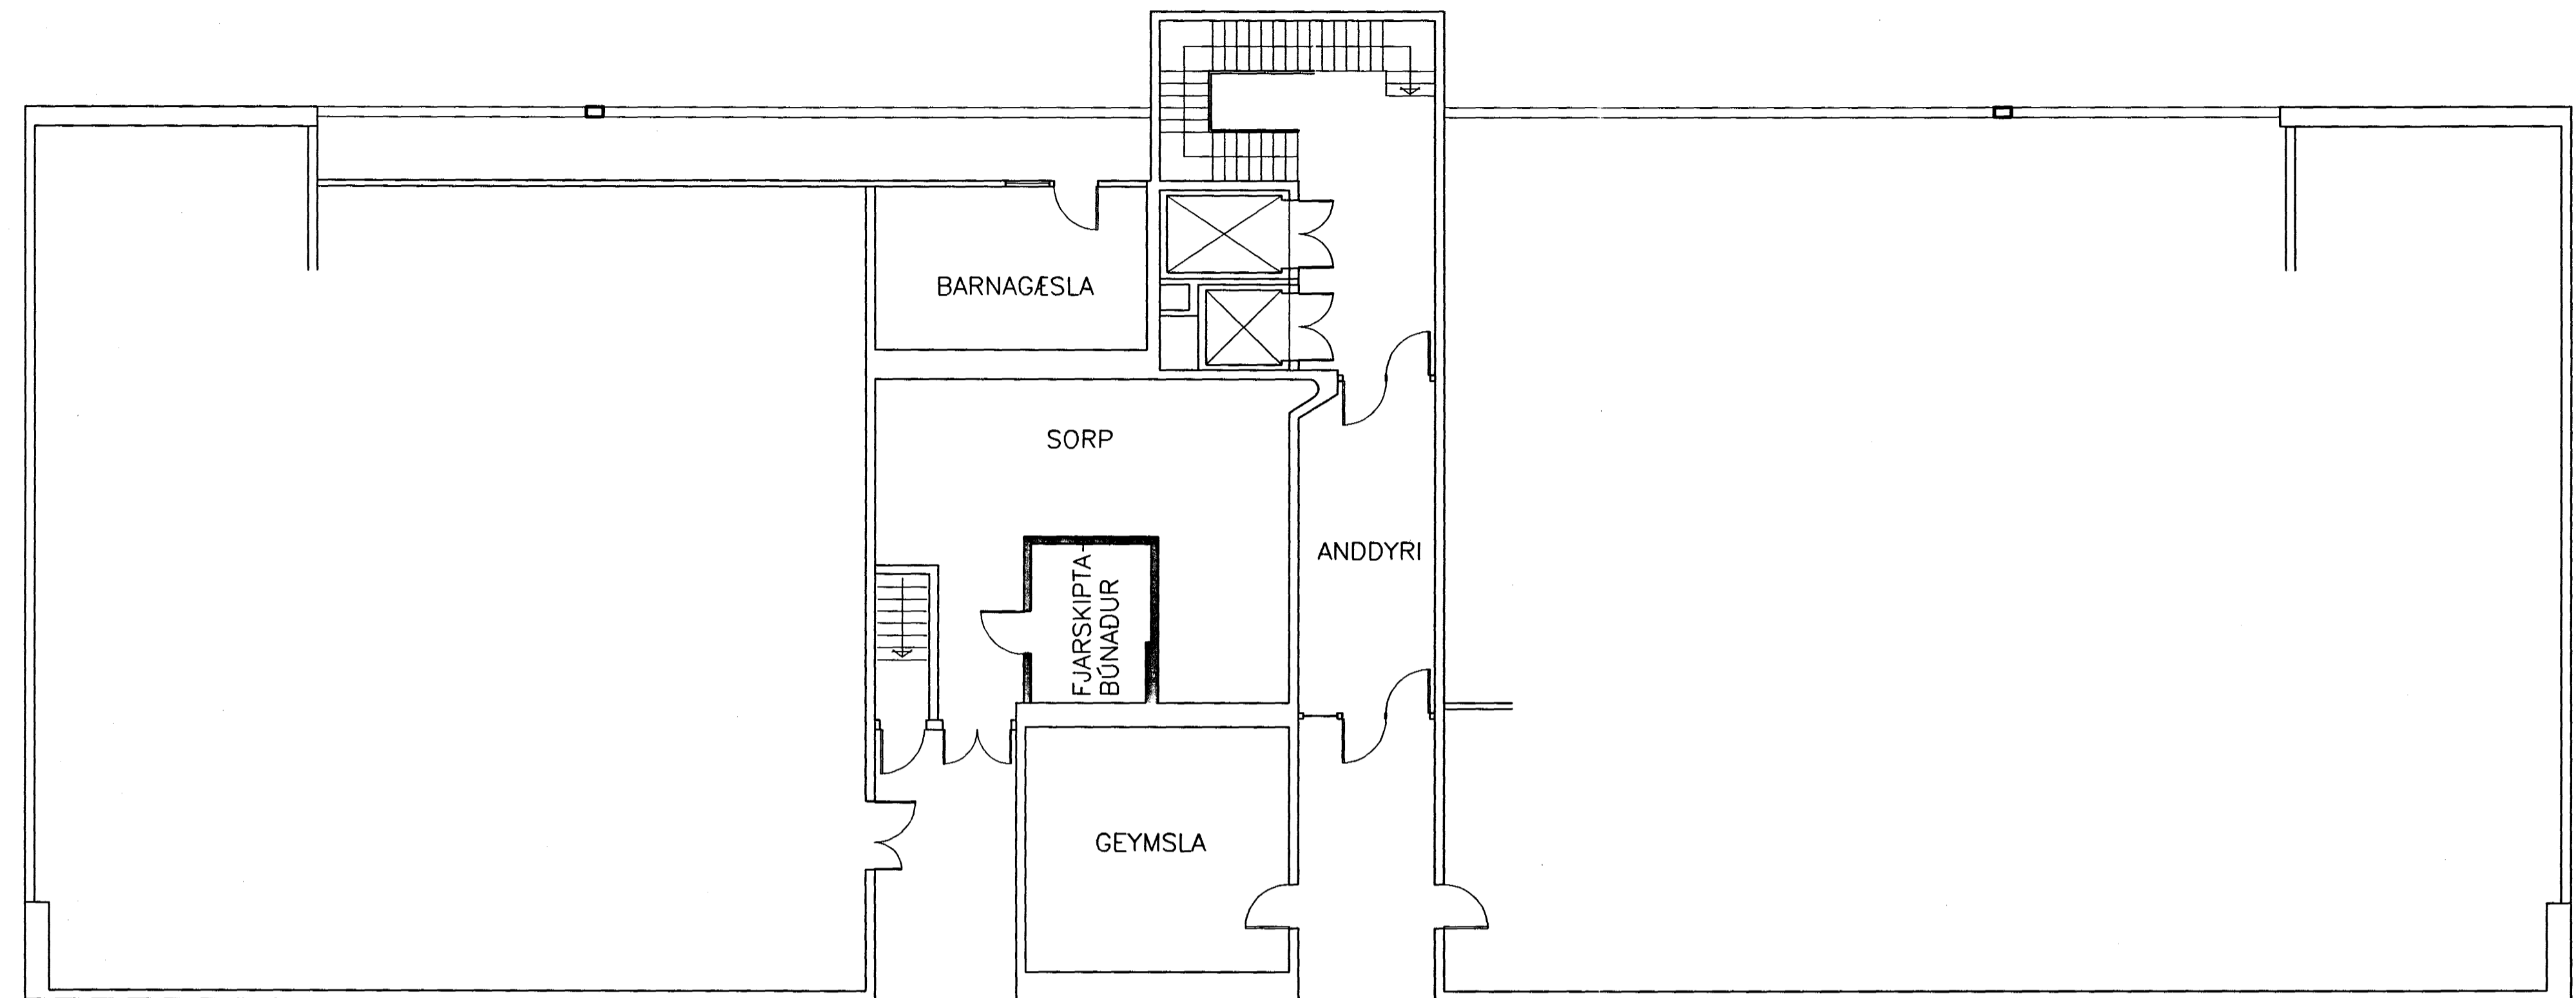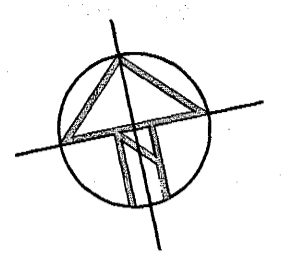

GRUNNMYND, 1.HÆÐ

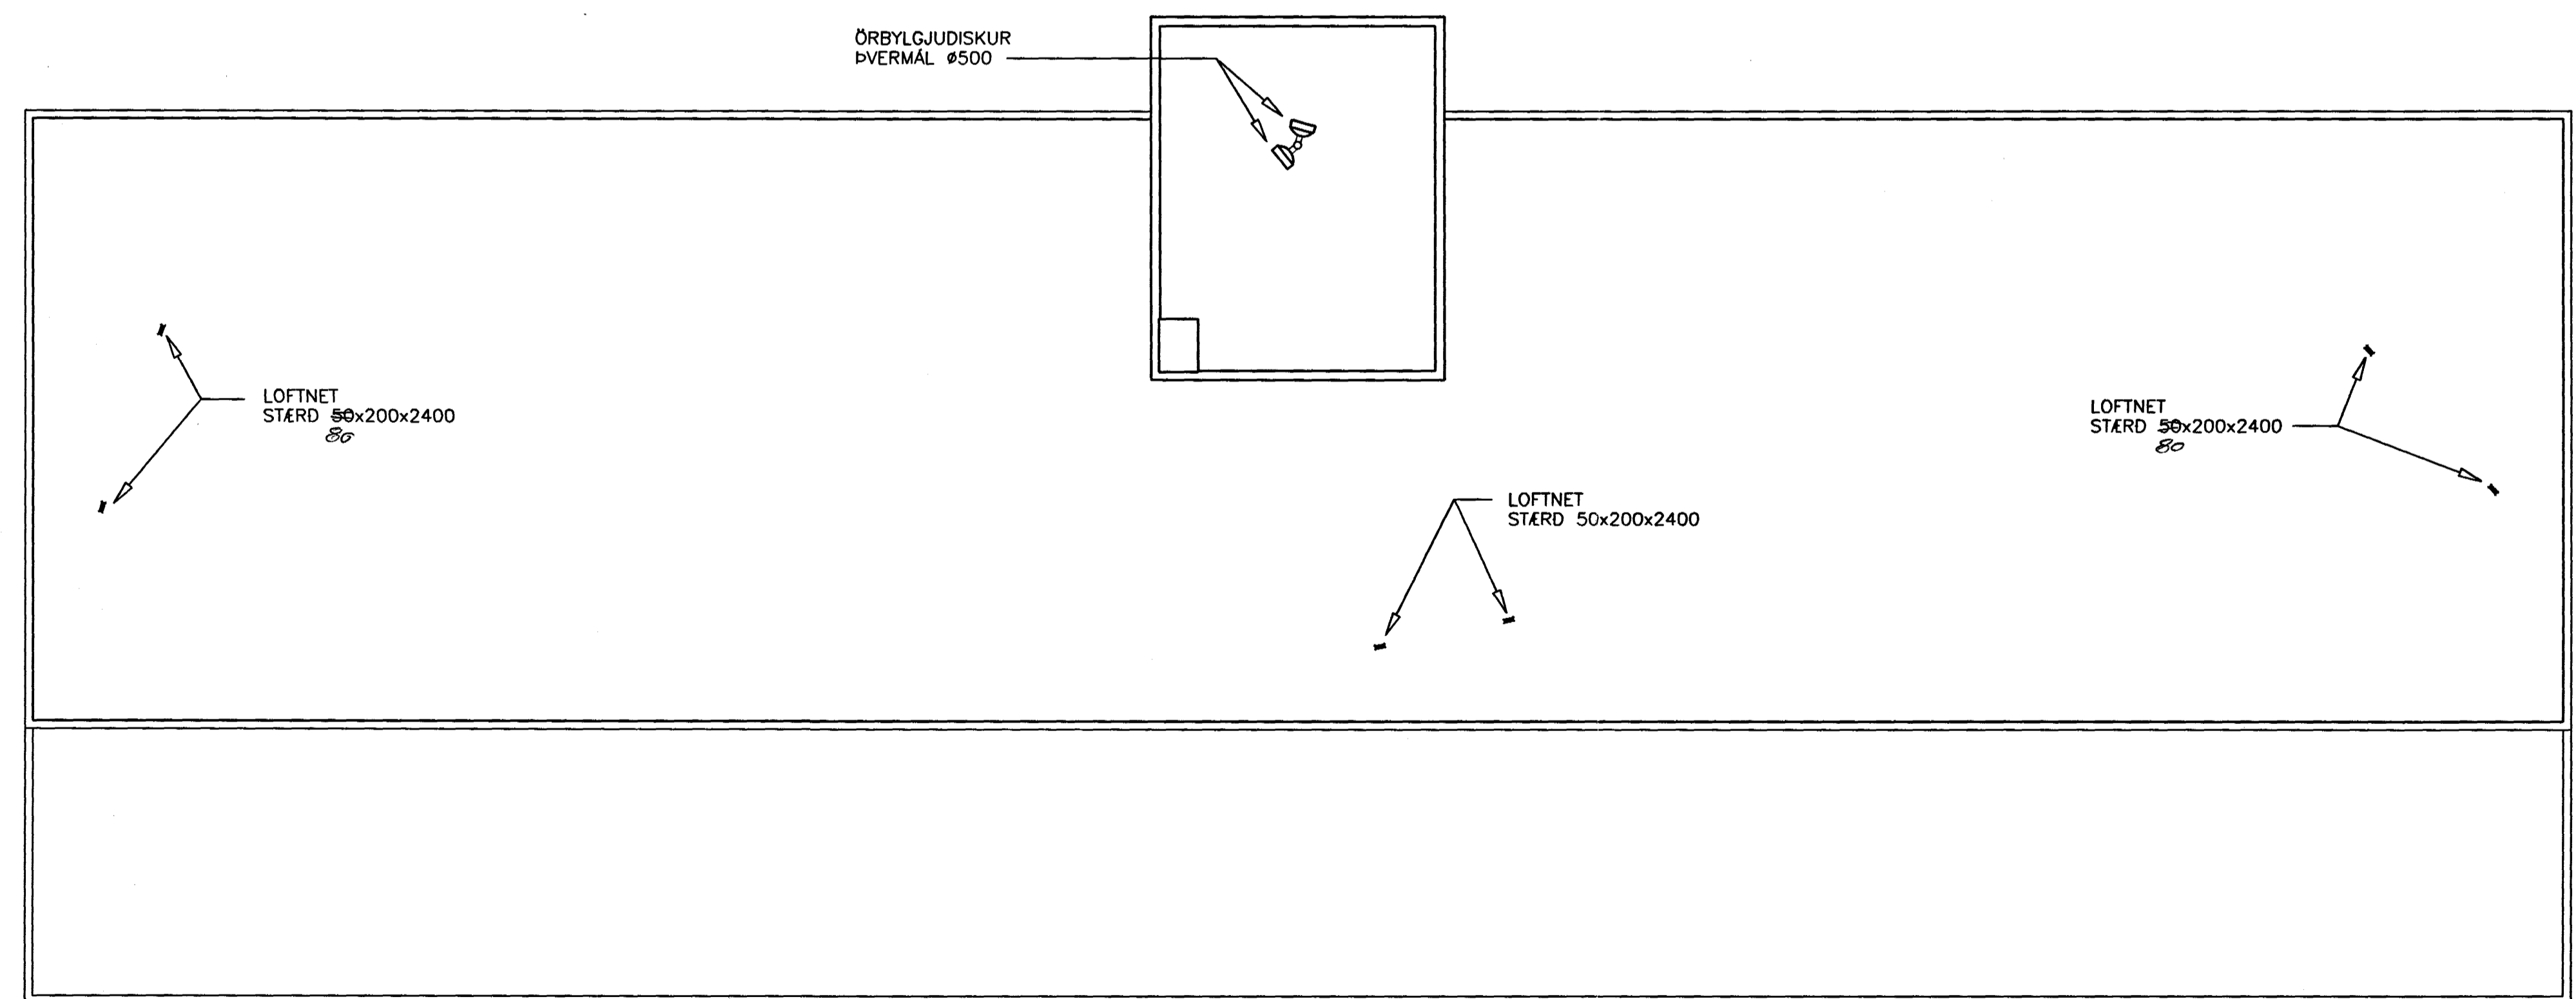

ÞAKMYND, 9.HÆÐ