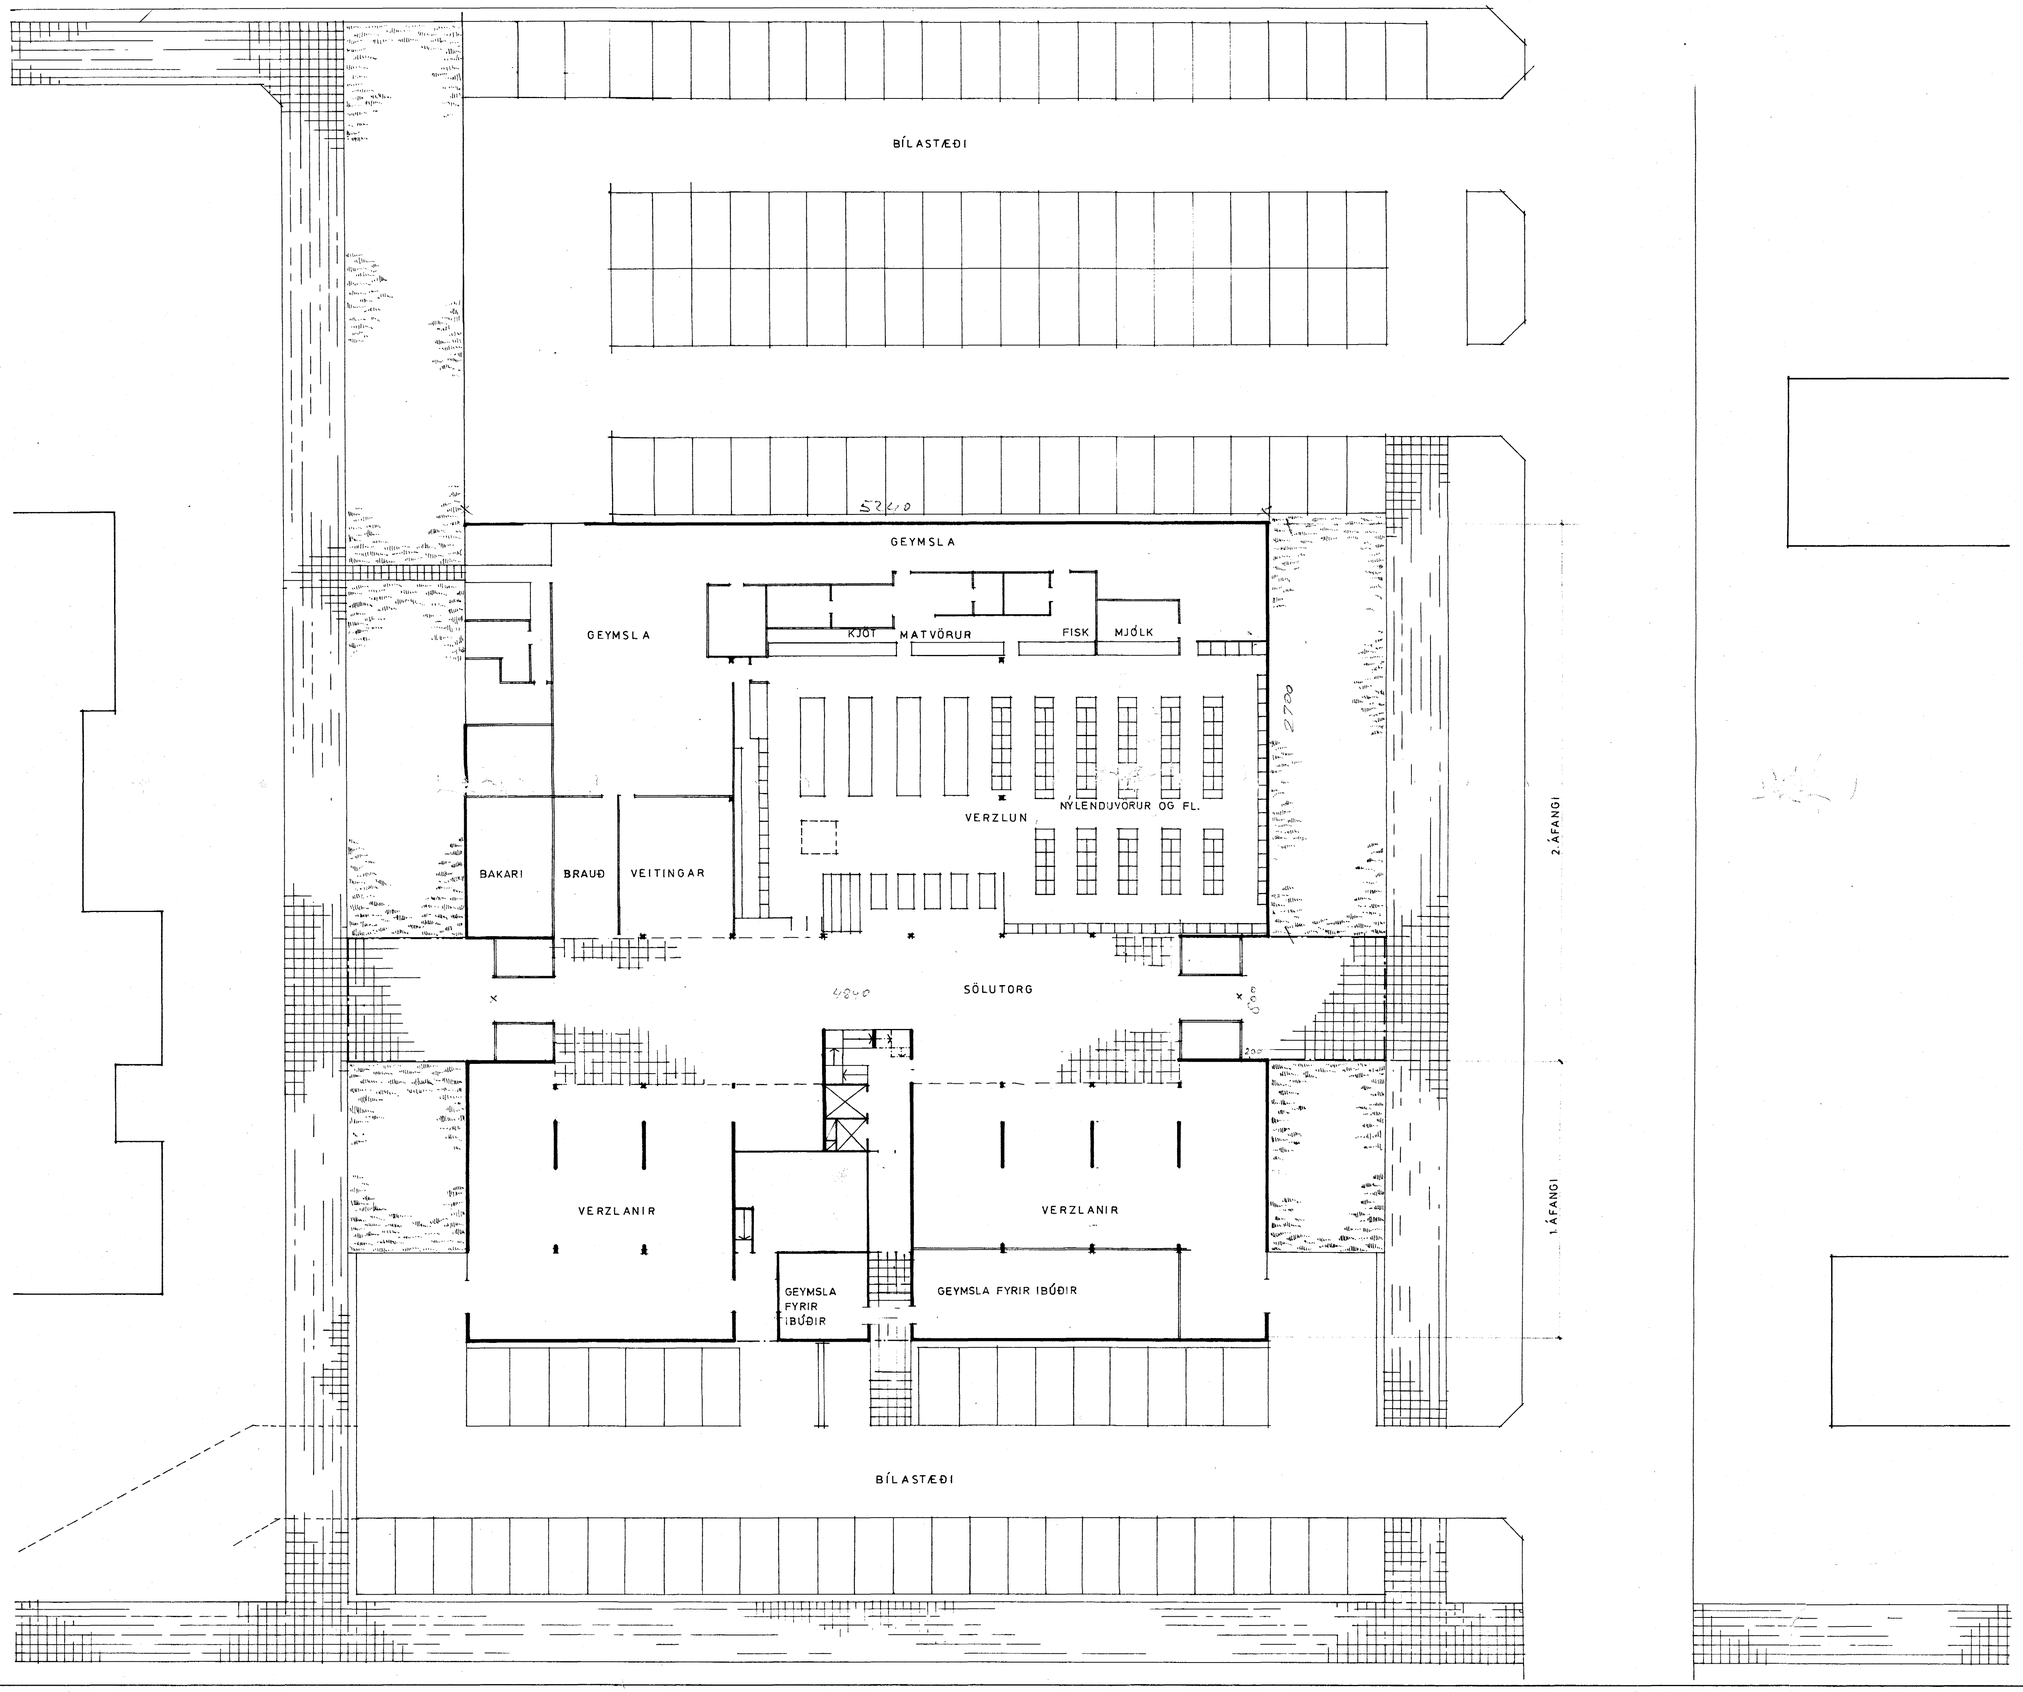

Samþ... á fundi bygginga-
ne... 3 11 71
17 11 71
BYG... ...INN
I H... ...
F. Sigurtsson

Sjá ath. á bls. 1 F. Sig.

BLAÐ 2

BREYTT 29.10.'71
BREYTT 4.10.'71

KH. HAFNARFIRÐI VERZLUNARMIÐSTÖÐ Í NORÐURBÆ AFSTÖÐUMYND	
V. 541001	U. 2007
Mál. 1:200	Dags. 26.7.71
Teikn. C.G. Lidgren O.H. Hertervig	
Teiknistofa S.Í.S.	