


SJA SAMR 27/98 BH

Samþykkt á fundi bygginga-
nefndar íb. 3/11/71
17/11/71
BYG. TILGÆTNI
I HAFNARFIRÐI
E. Sigurðsson

Sjá alh. á bla. 1. 8-11

BLAÐ 4

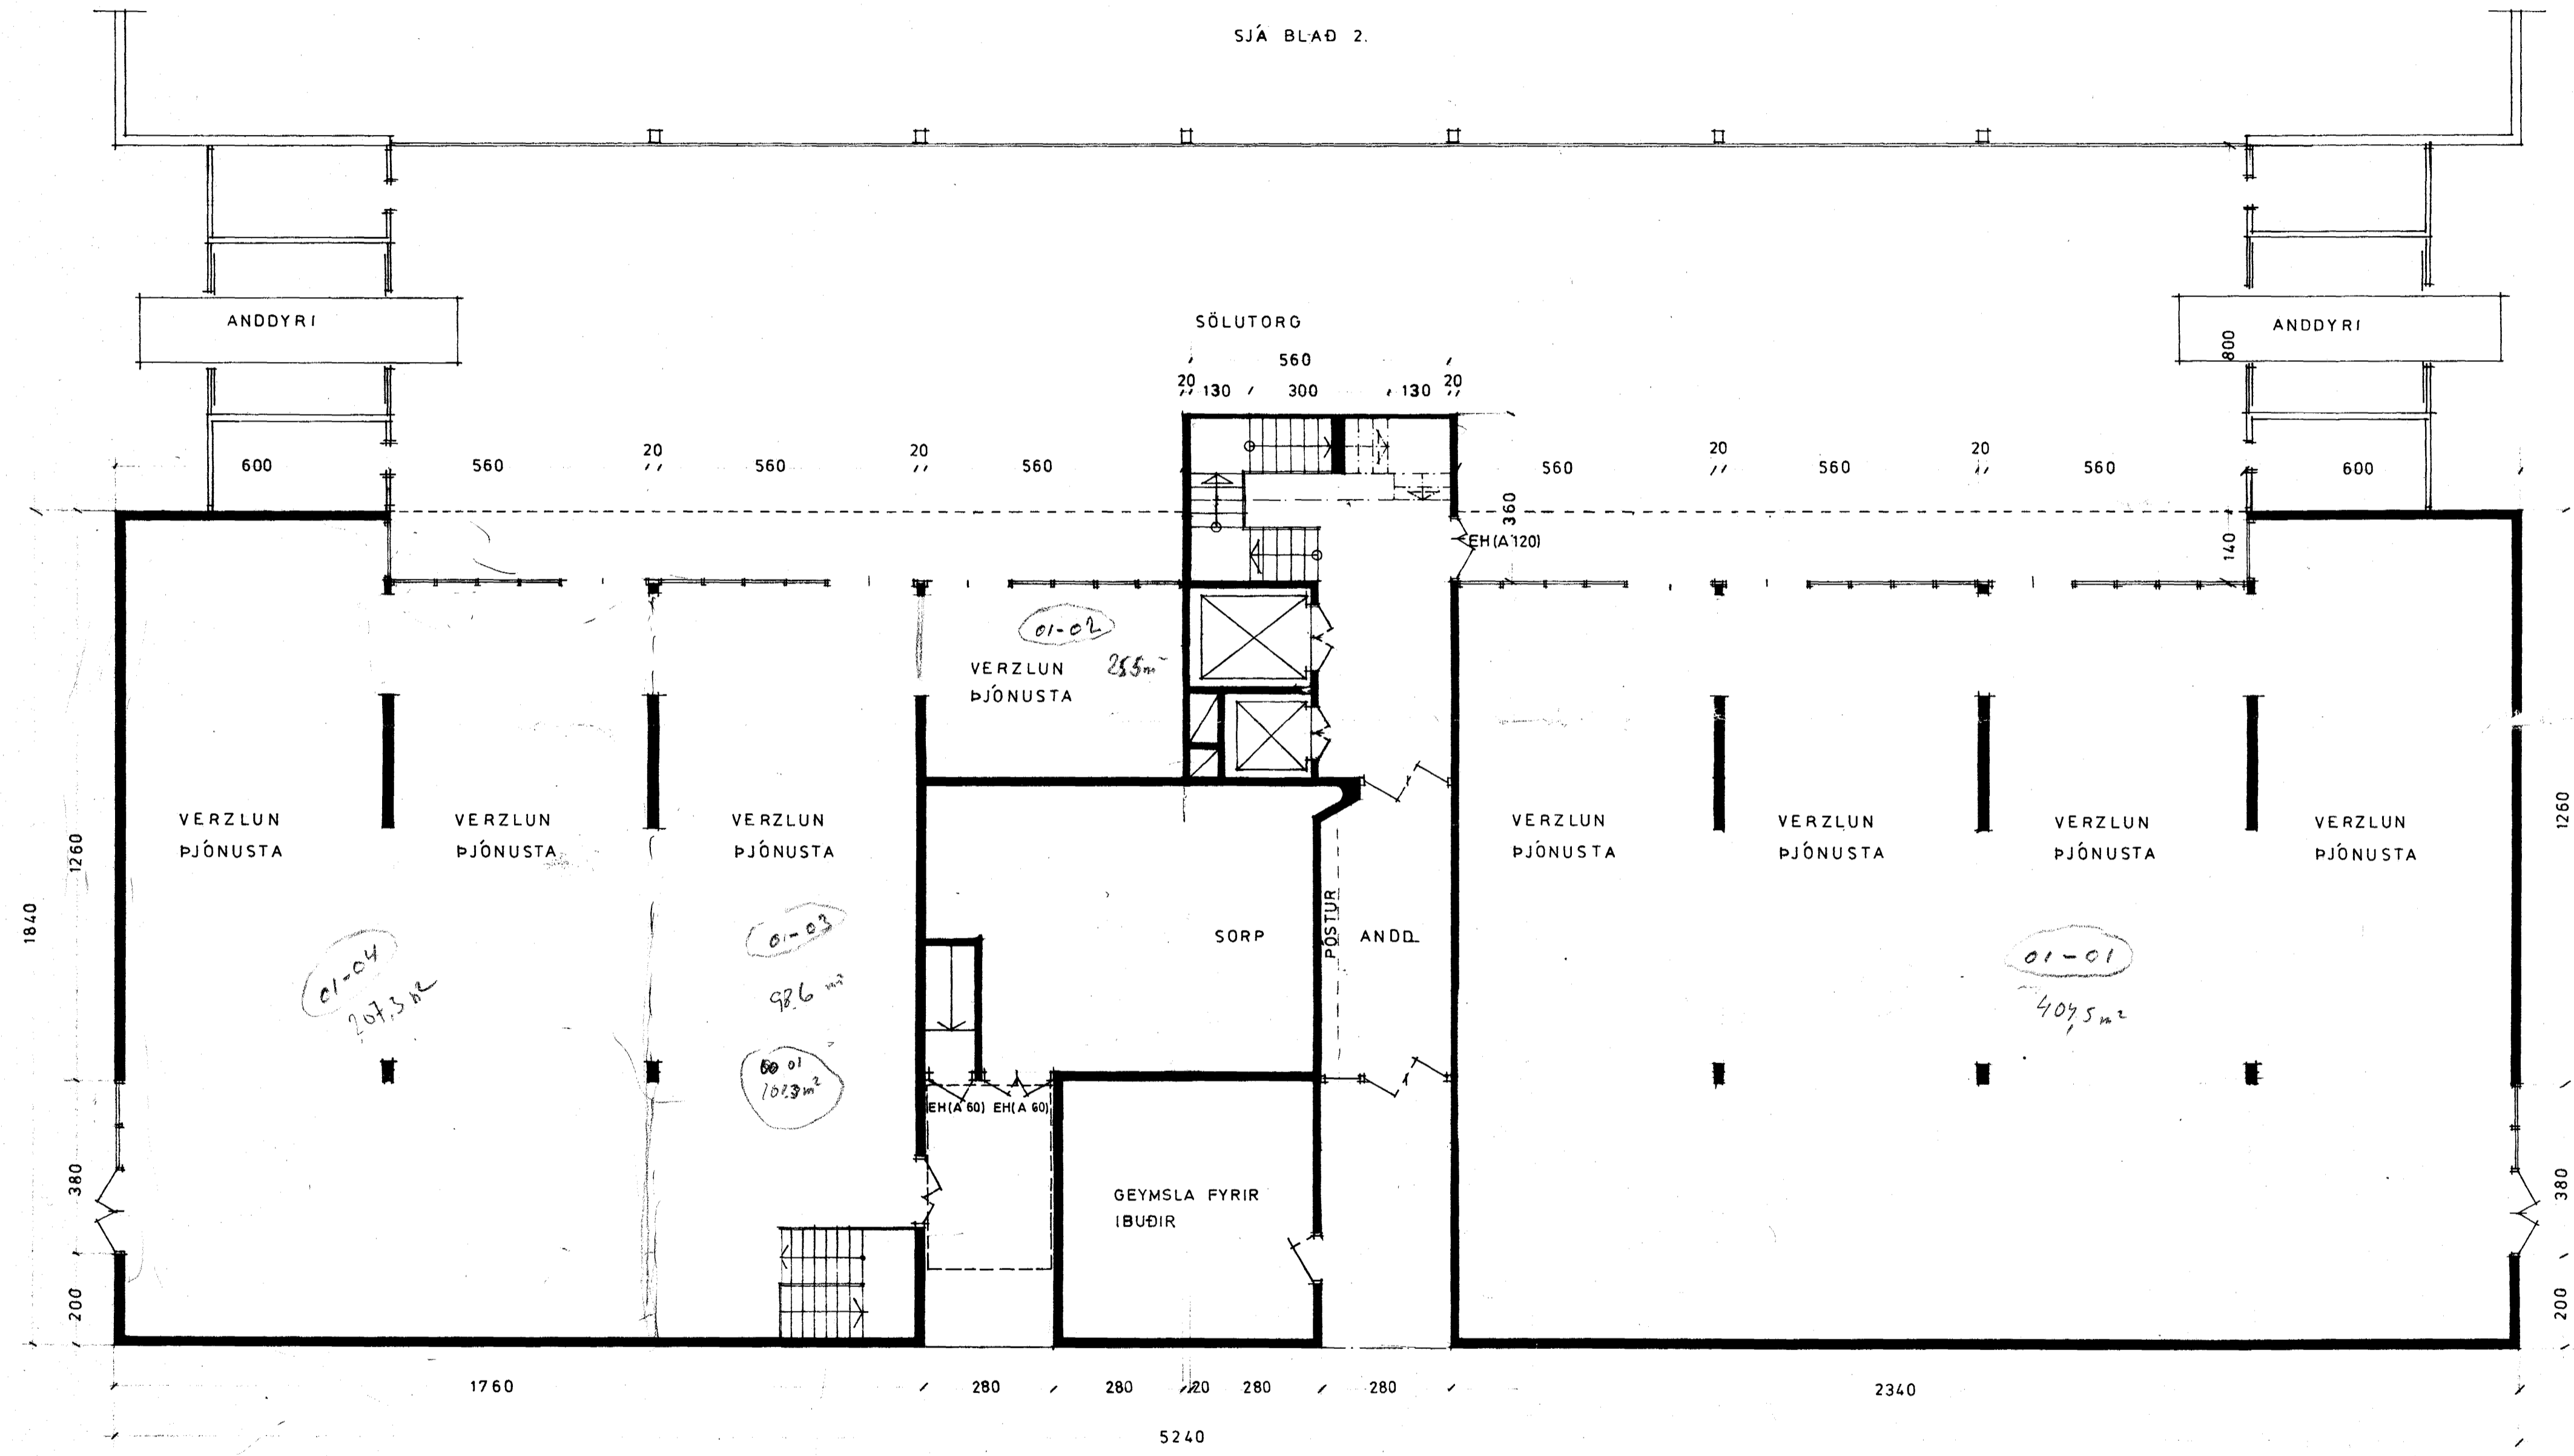

BREYTT 11.11.71
BREYTT 29.10.71
BREYTT 4.10.71

K.H. HAFNARFIRÐI
VERZLUNARMIÐSTÖÐ Í NORÐURBÆ
GRUNNMYND 1. HÆÐ

V. 541001	U. 2008
Mál. 1:100	Dags. 27.7.71
Telkn. <i>E. Sigurðsson</i>	

Teiknistofa S.I.S. **A**