
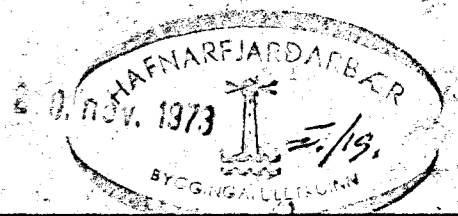


Pipur einangrist með sem gosull
 vefjist síðan með síðal pappir eyni-
 legar leiðslur vefjist áfram með
 lérefti og til málisset með olíu málningu.
 Allar pipur e fittings galu.

Samtals töppunargráningar 16

Það er leitni oku reglugerð
 Vatnsu. Hafnarfjarðar.

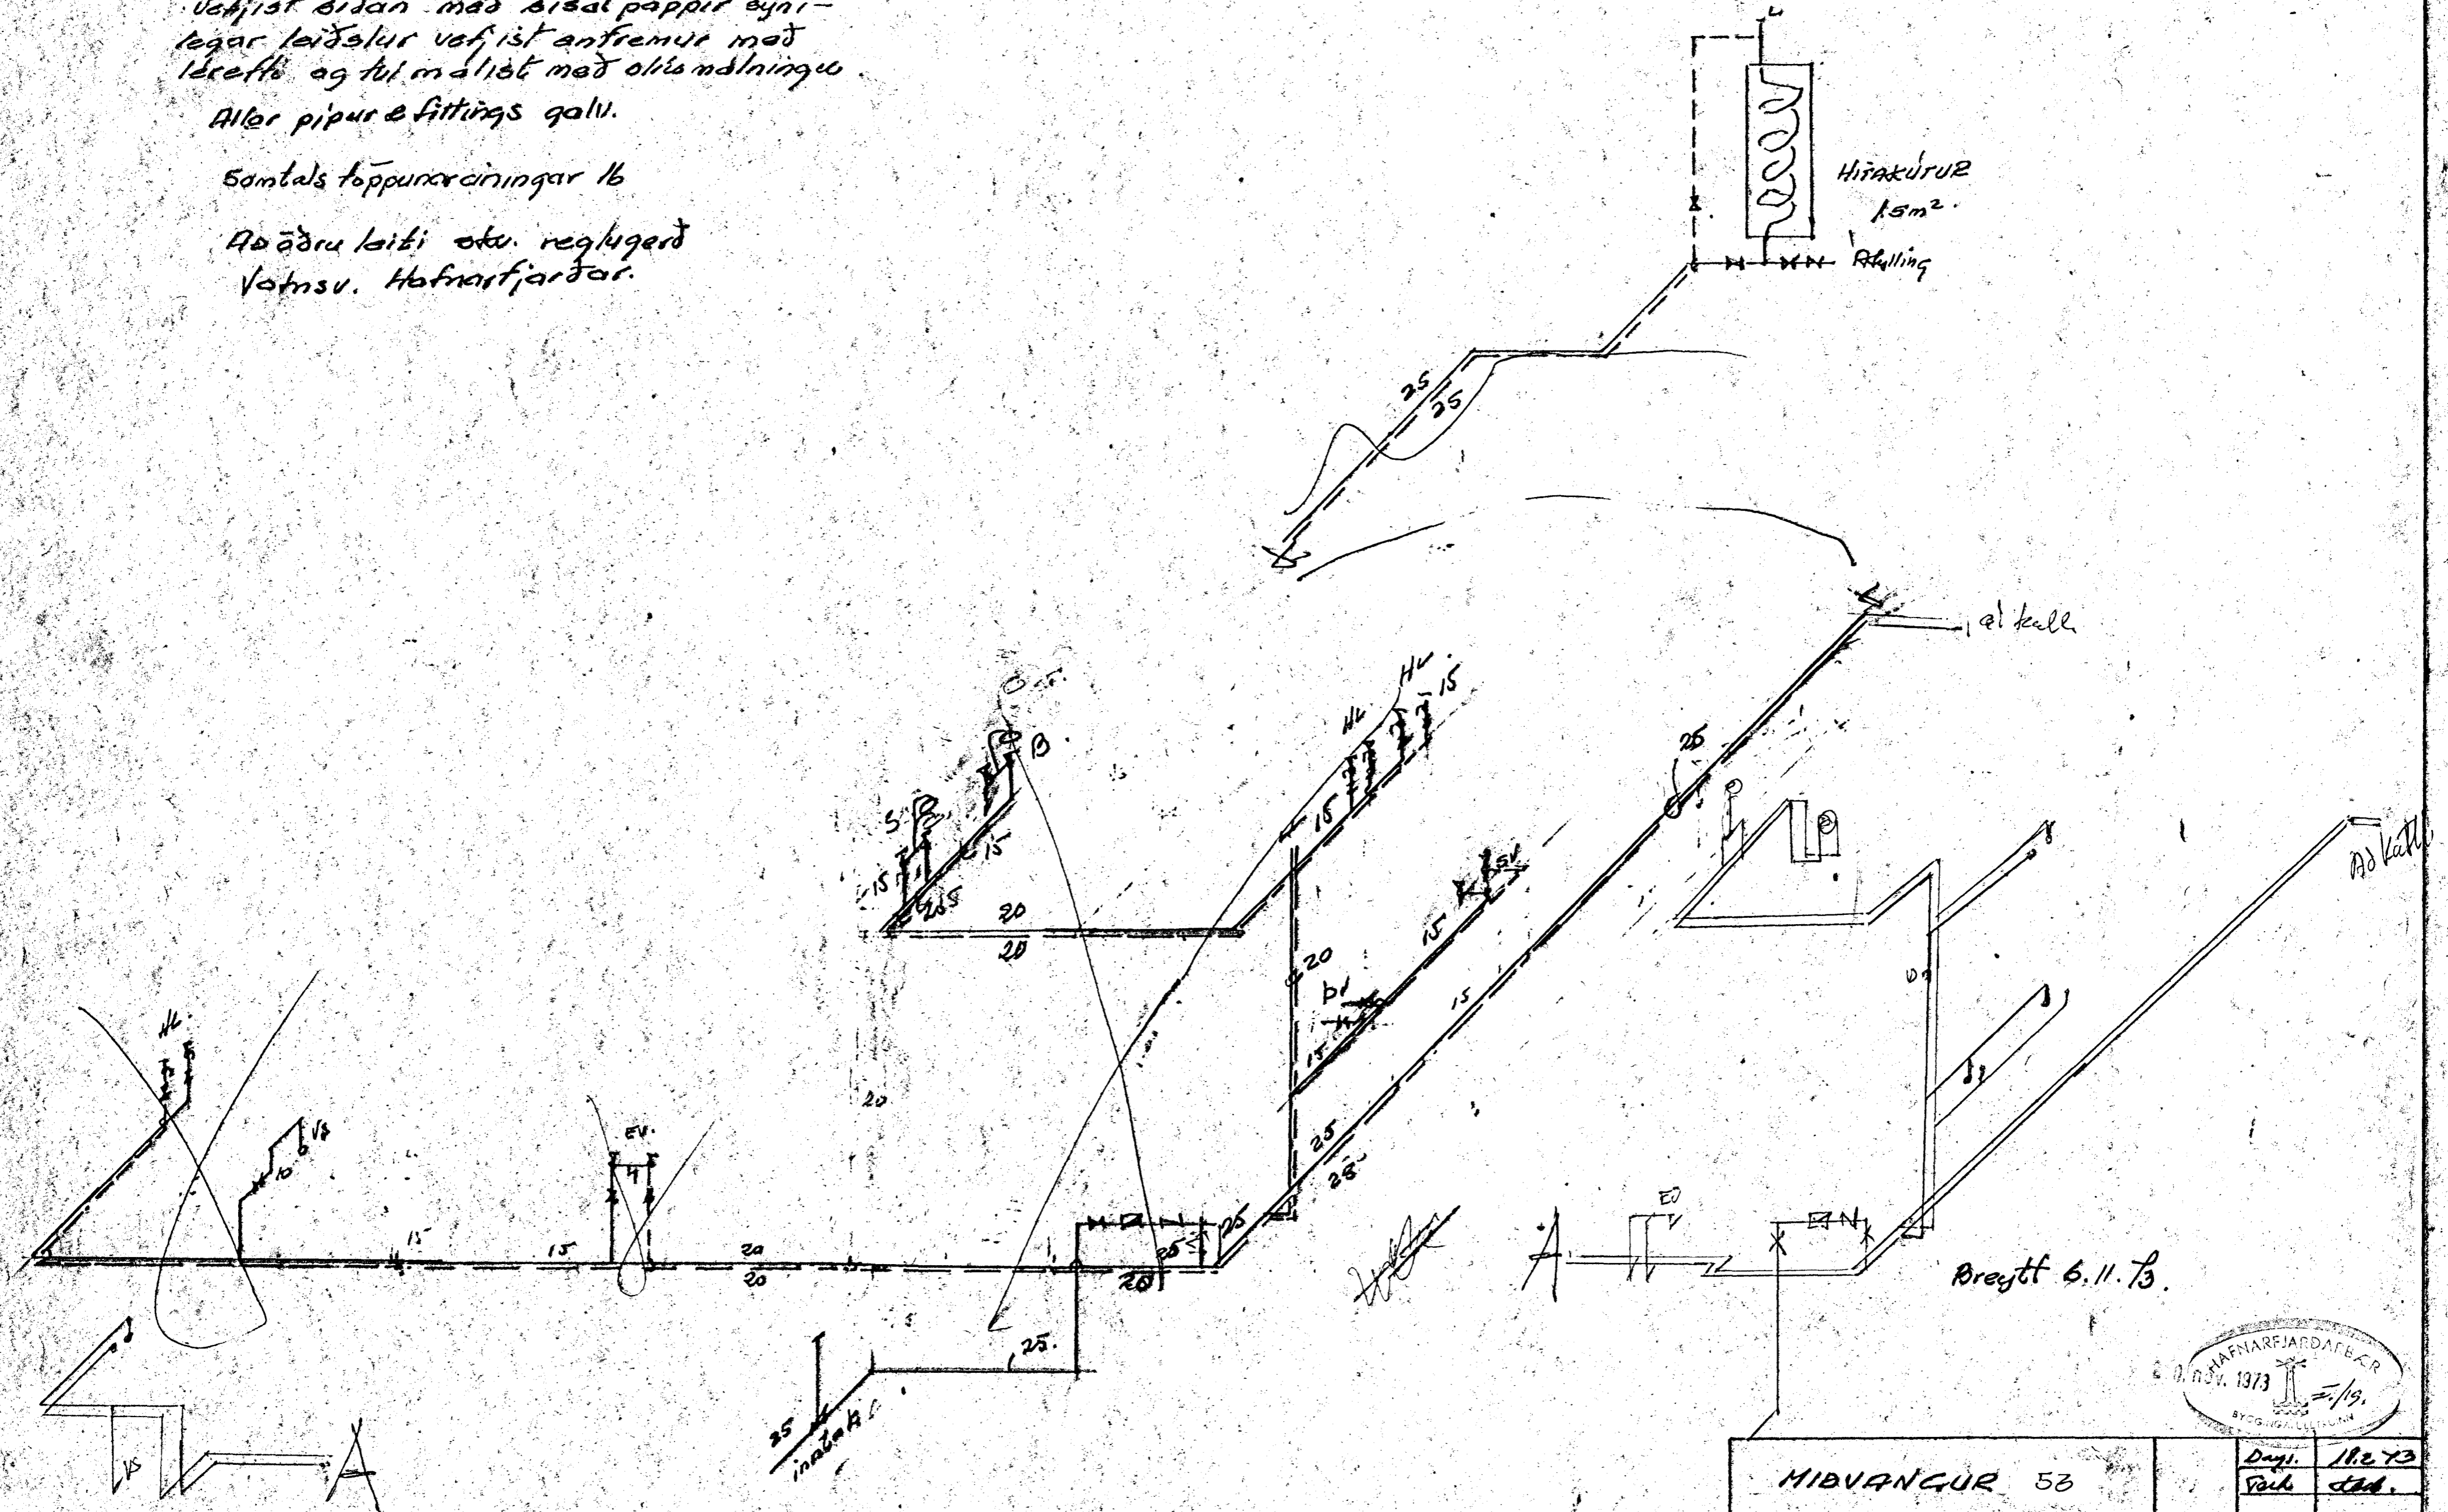

MIDVANGUR 53	Dagf.	11.2.73
	Stað.	
Lagðinn E.G. Jónsson Lagðinn N.E.	Fabr. nr.	7305
	Bl. 5	