
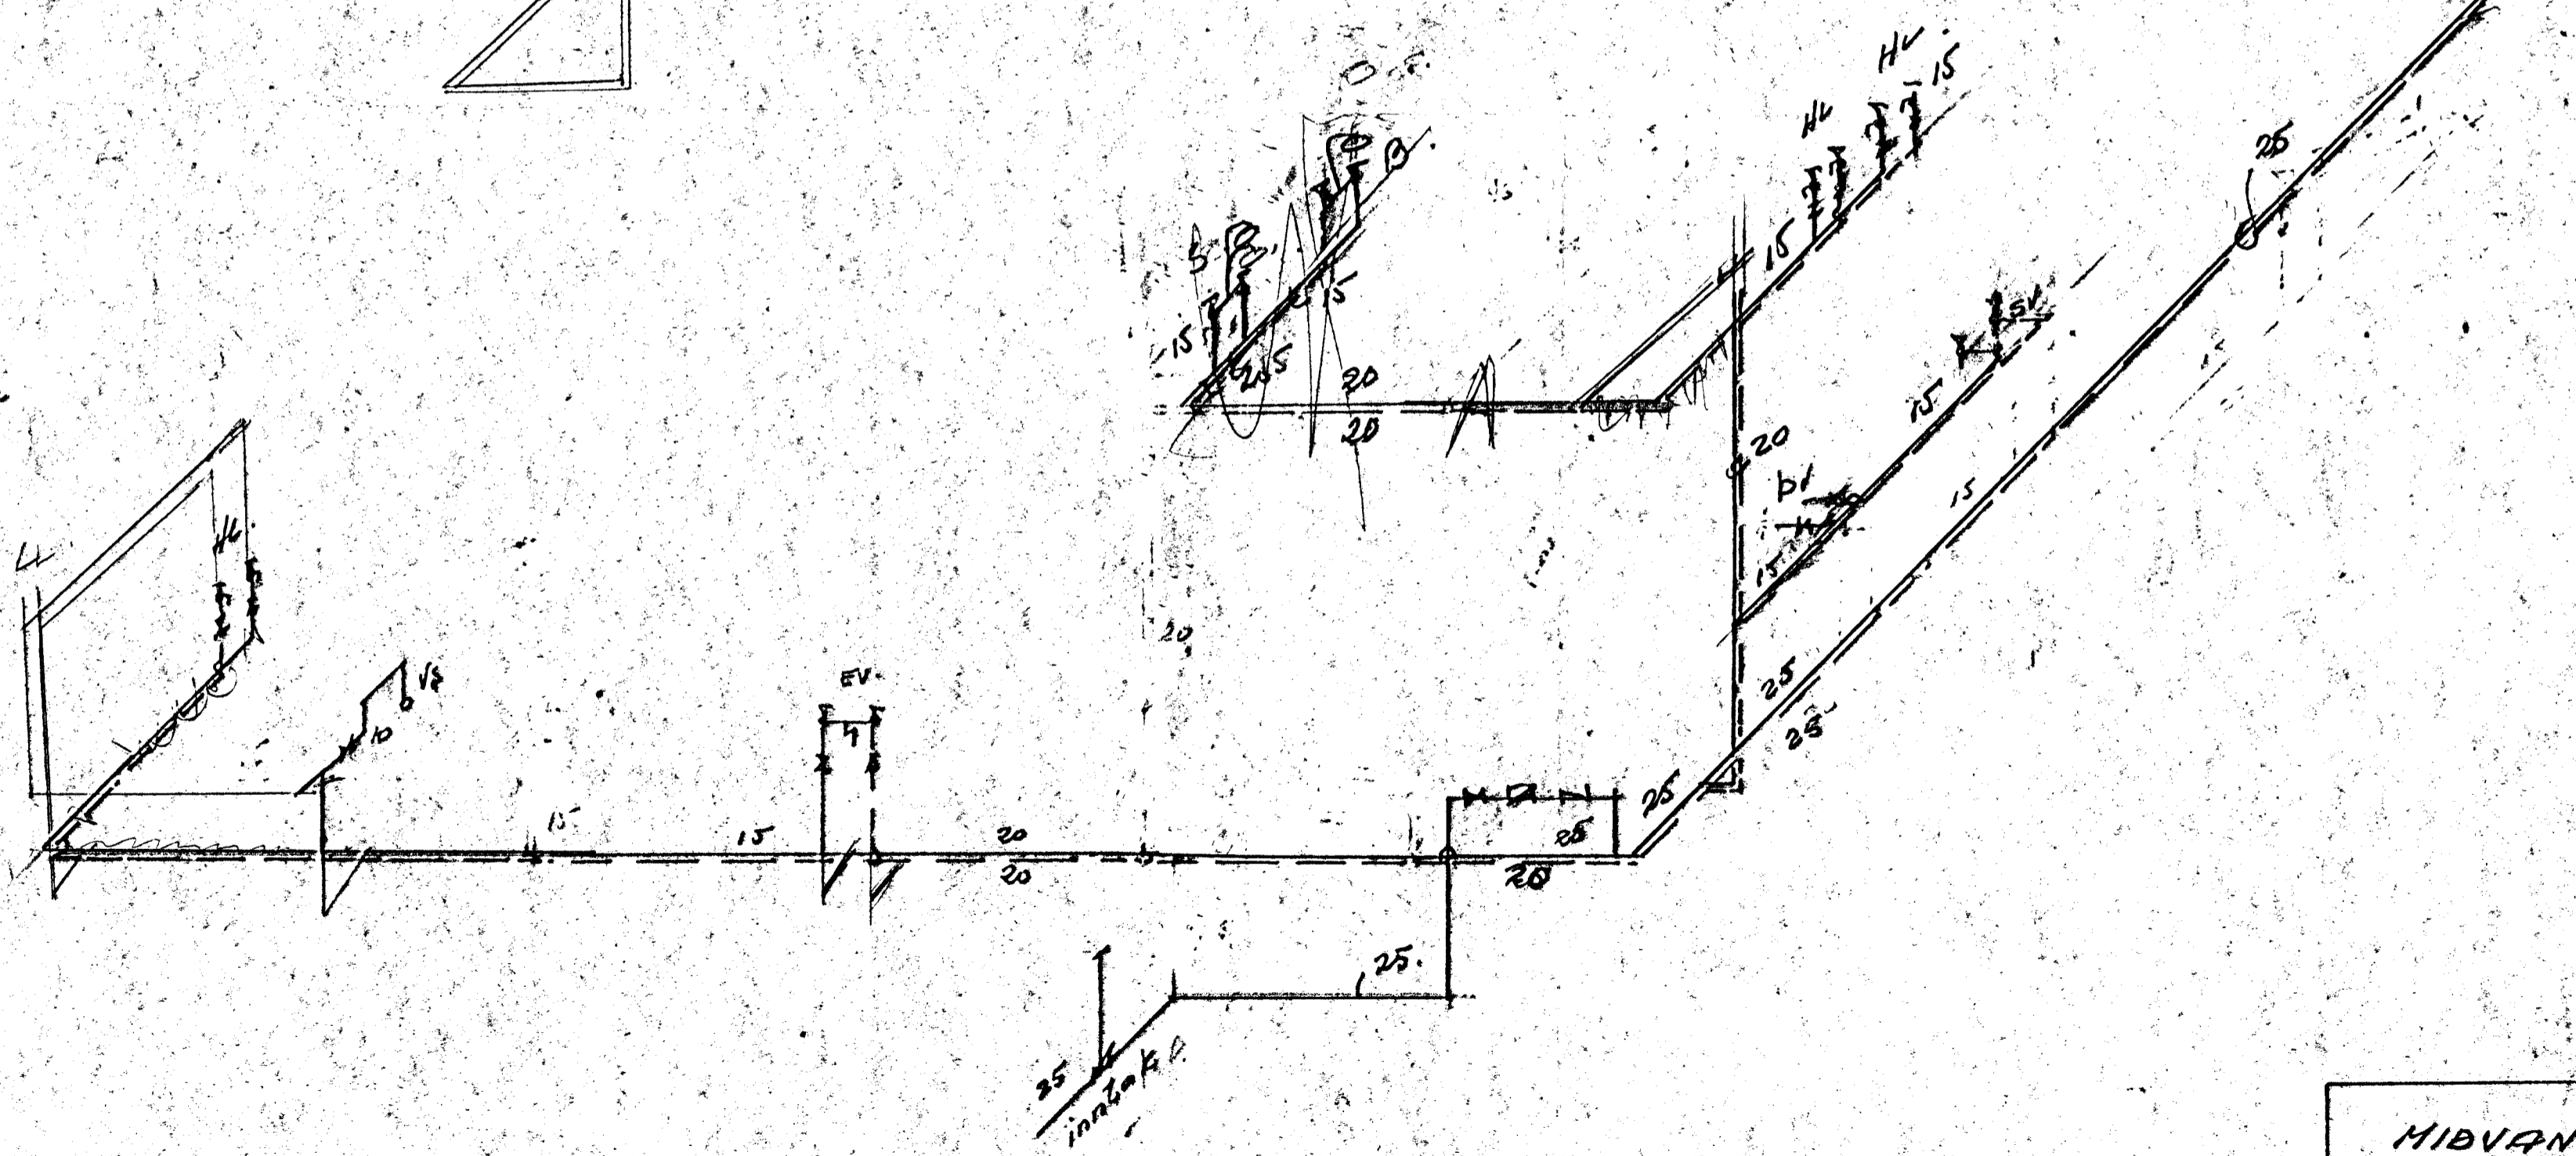


Pipur einangrist með 2cm gosull
 Vefjist síðan með síðal pappir eyni-
 legar leiðalur vefjist áframur með
 lóðrætti og fúrnalíst með olíu málningu.
 Allar pipur & fittings gólu.

Samtals töppunercíringar 16

Á öðru lagi eru reglugerð
 Votnsu. Hafnarfjarðar.

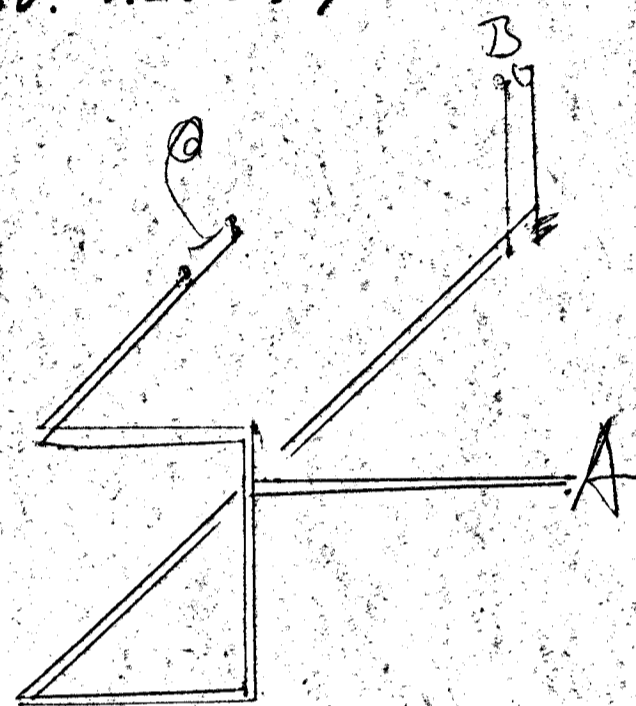

Breytt 6.11.73.



MIBVANGUR 55	Dayi.	18.73
	Vak.	18.73
Léiboins E.G. Jónsson teknik. Hki.	Fabn. nr.	7305
	Bl. 5	