


Kotill 3.5m²
 - Dæla 1000l/klst v. 1.5m v.s.
 - Blöndunar loki
 - Öryggisloki 1kg/cm²

Önnar Þorvaldsson
 At 40°C

Pipur einangist með þem gosull
 og vefjist síðan með sísalpappis
 Sýnilegar pipur vefjist aðrir
 með leiðli og málist með olíu
 málningu. Þarfi frejstireynist
 á 6kg/cm² að öðru leyti
 Þagluget 1/4 HF.

Þreygt 6.11.73
 Eab.

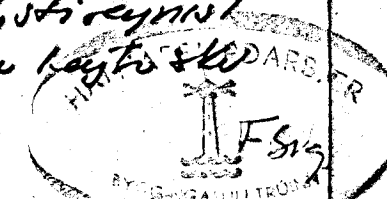

MIDVANGUR 6T. Hitakerli.	H.	DAÐ.	12.2.73
		Teikn	Eab.
Kolbeinn E.G. Jónsson Teikn. Hki.	TEIKN.	7305	
	BL.	3	