





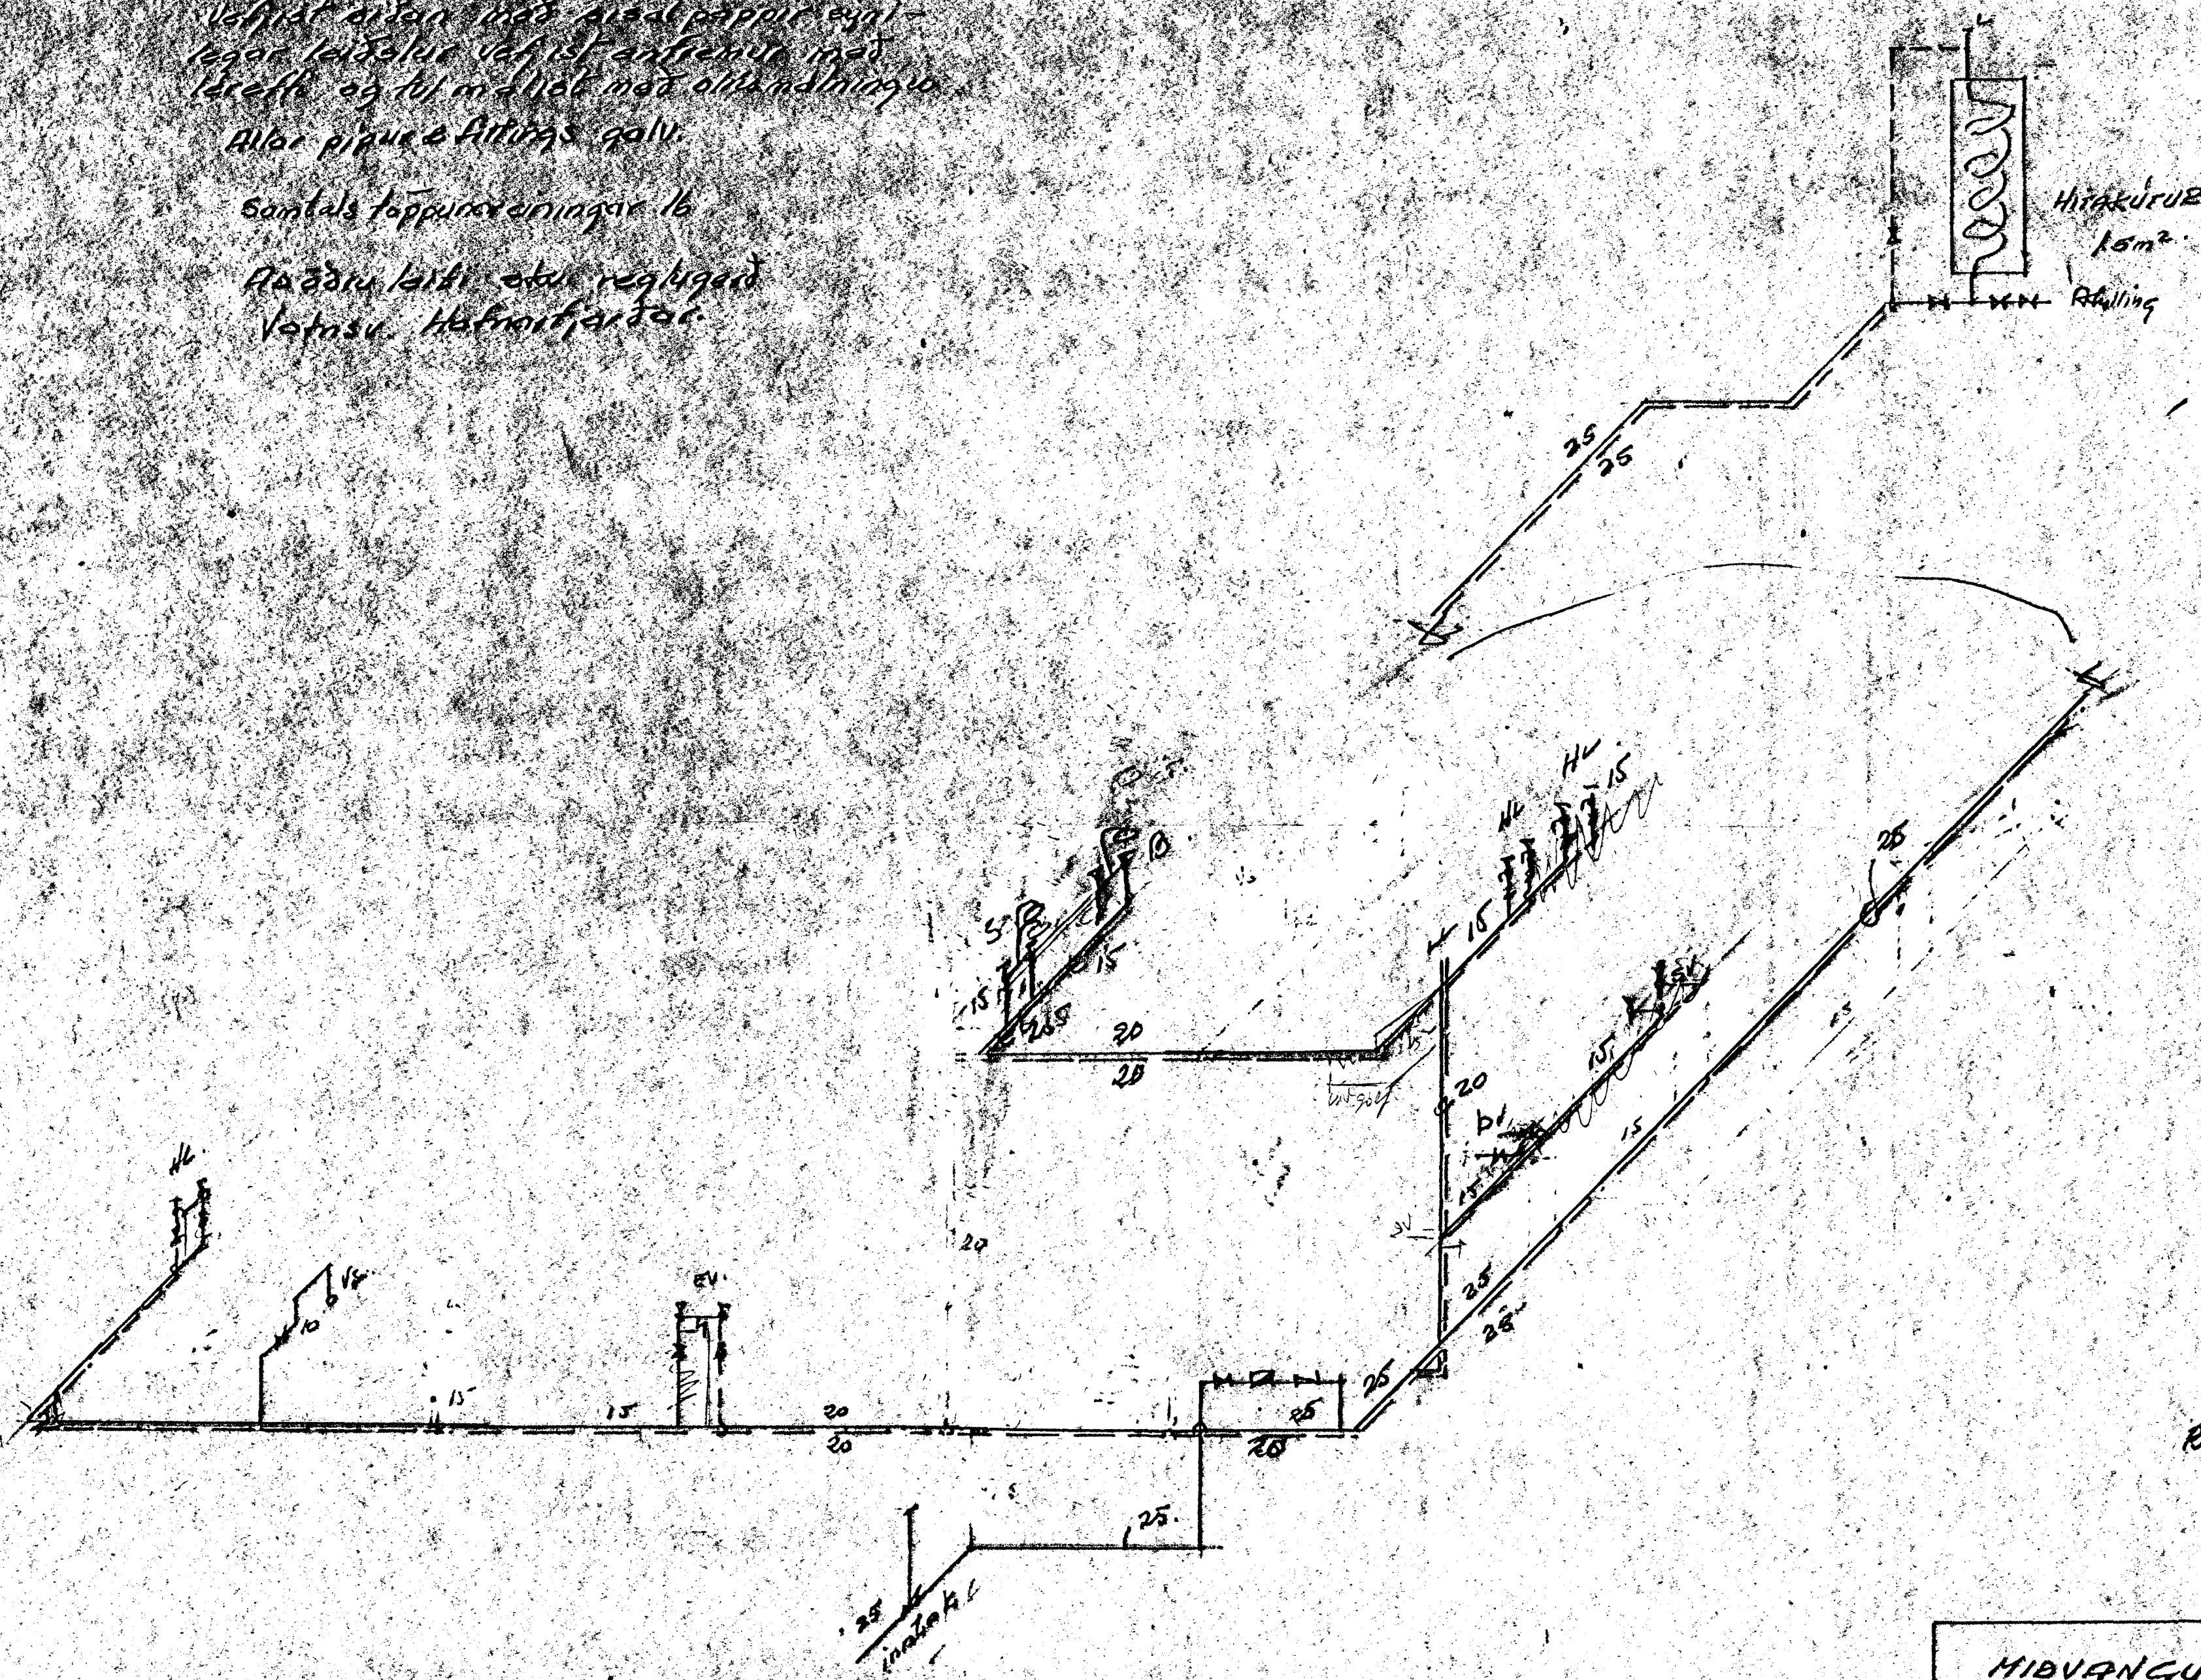

Þreytt 6.11.73.



MIBVANGUR 59	Dagf.	11.11.73
	Veld.	Stað.
Lithoing E.G. Jonsson Tehriti. Hli.	Fabn.nr.	7308
	Bl. 5	