
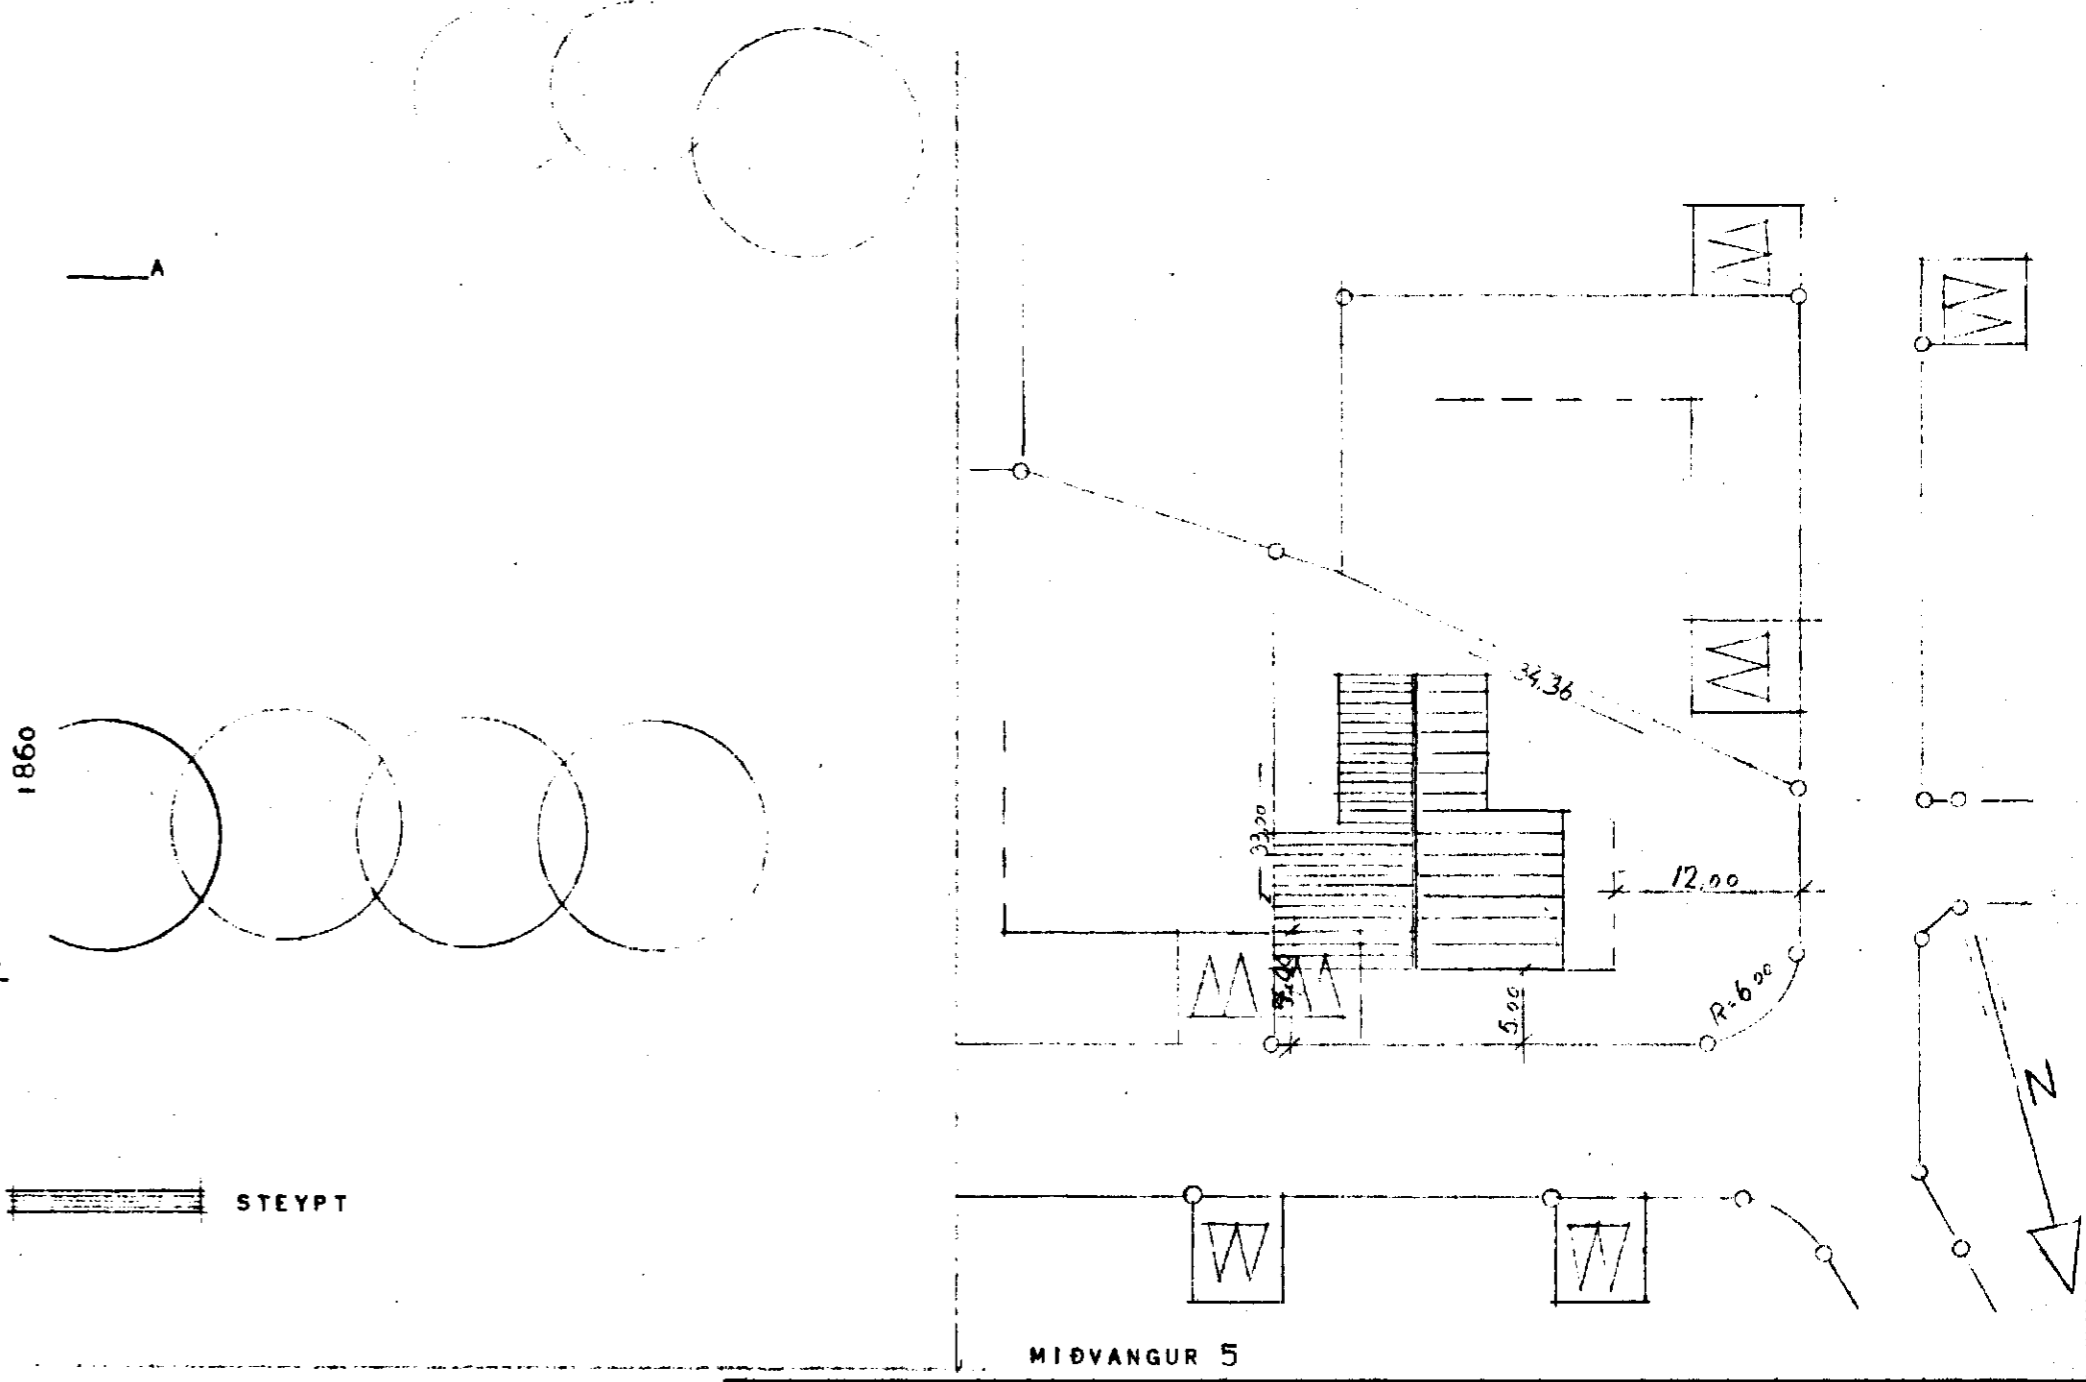


Samþykkt á fundi bygginga-  
nefndar þ.  $\frac{4}{15}$  8 19 71  
BYGGINGAUFMÆTUNN  
I HAFNARFIRÐI  
*S. Jónsson*

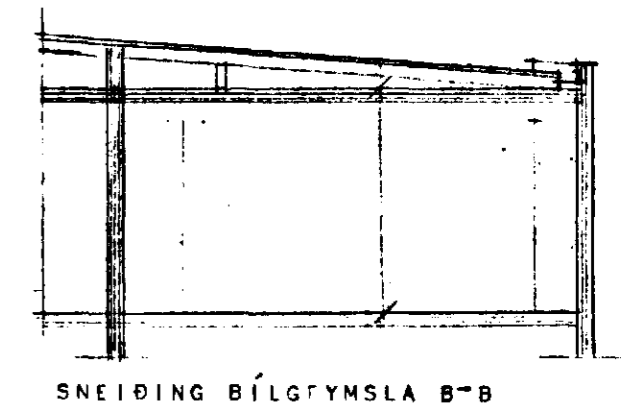

GRUNNMYND SNEIÐING AFSTÖÐUMYND  
MKV. 1:100 1:500  
TEIKN. NR. 1  
ARKITEKT FAI - REYKJAVÍK  
HILMAR ÓLAFSSON *Breytt feb 1972*  
SÍMI 1 83 67  
DAGS. JÚLÍ 1971