



Sampykkt á fundi bygginga-
nefndar p. 18.12. 1988
BYGGINGAFULLTRÚINN
I HAFNARFIRÐI
[Signature]

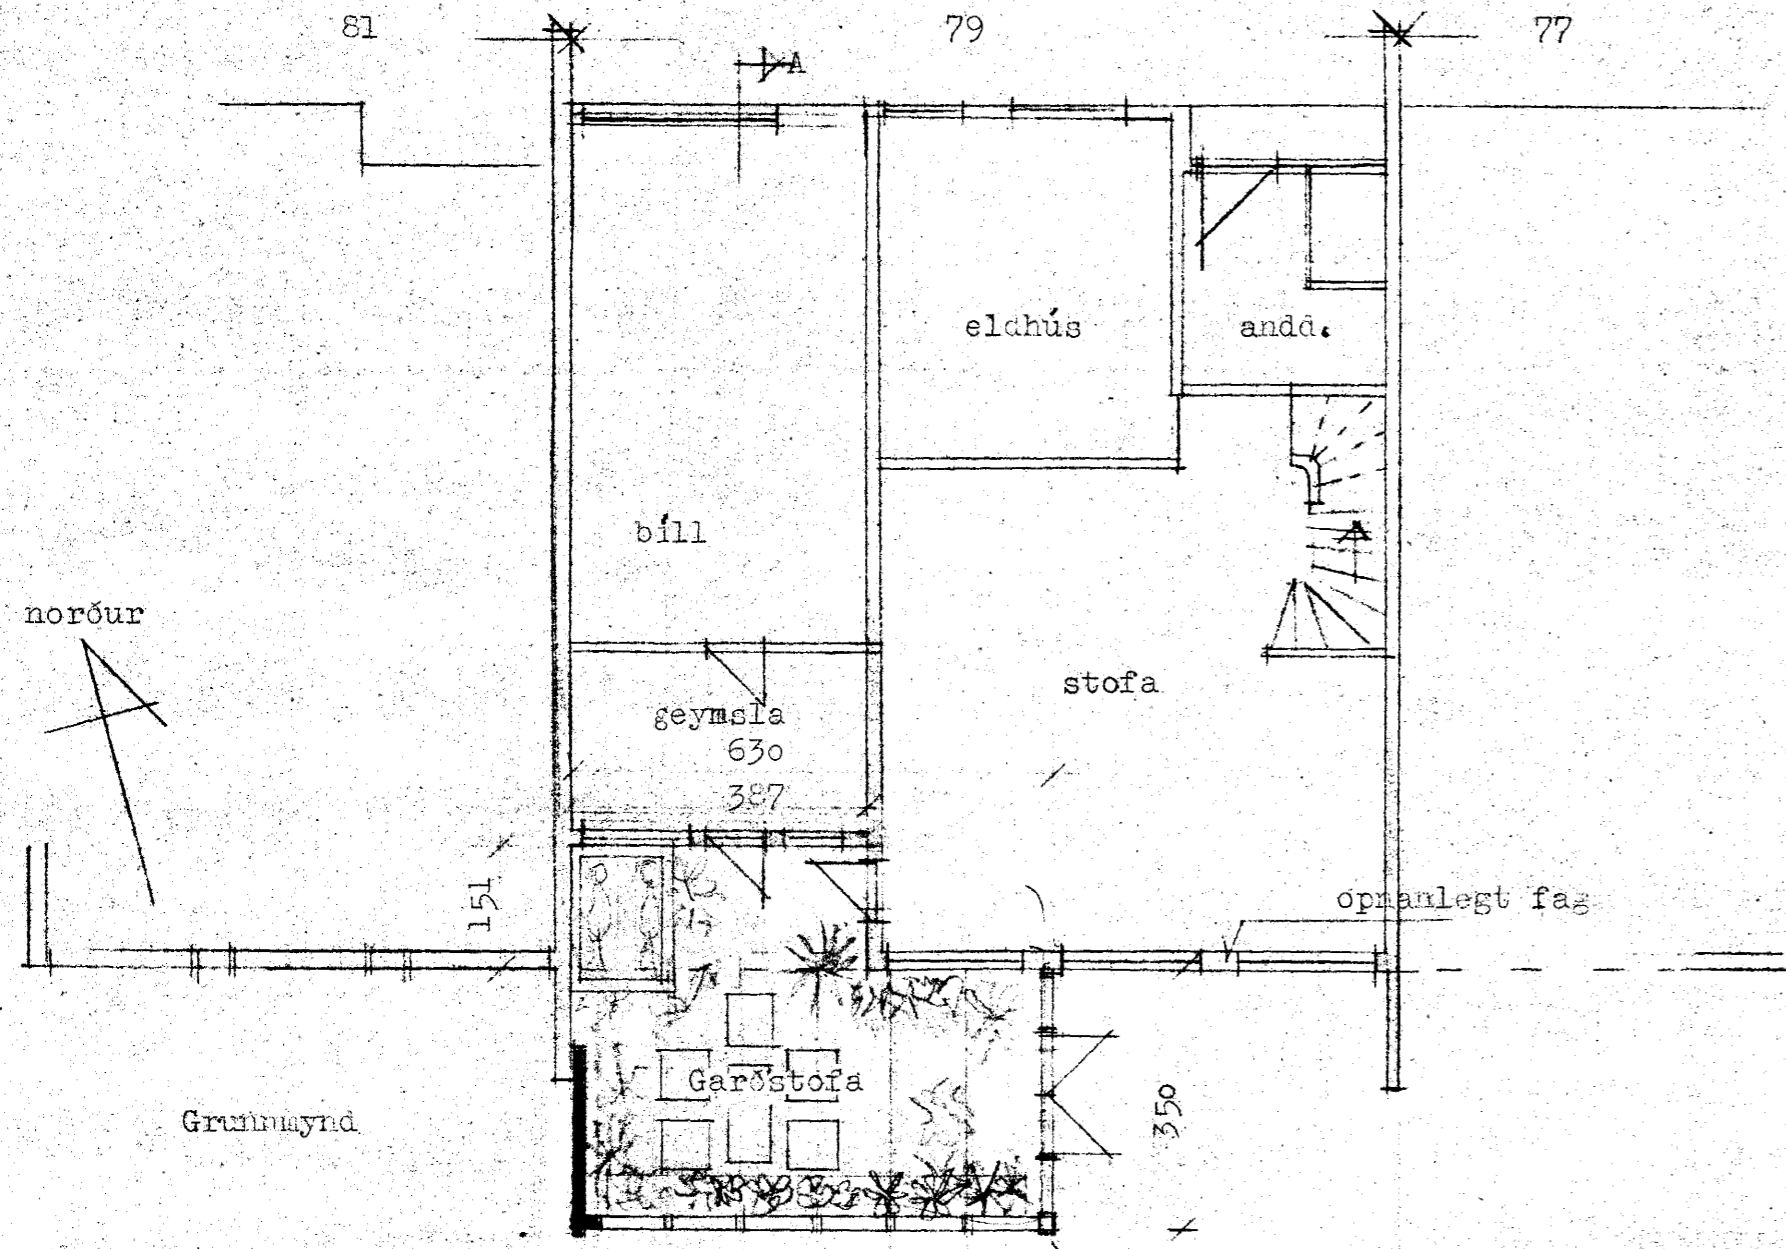


Grunnmynd

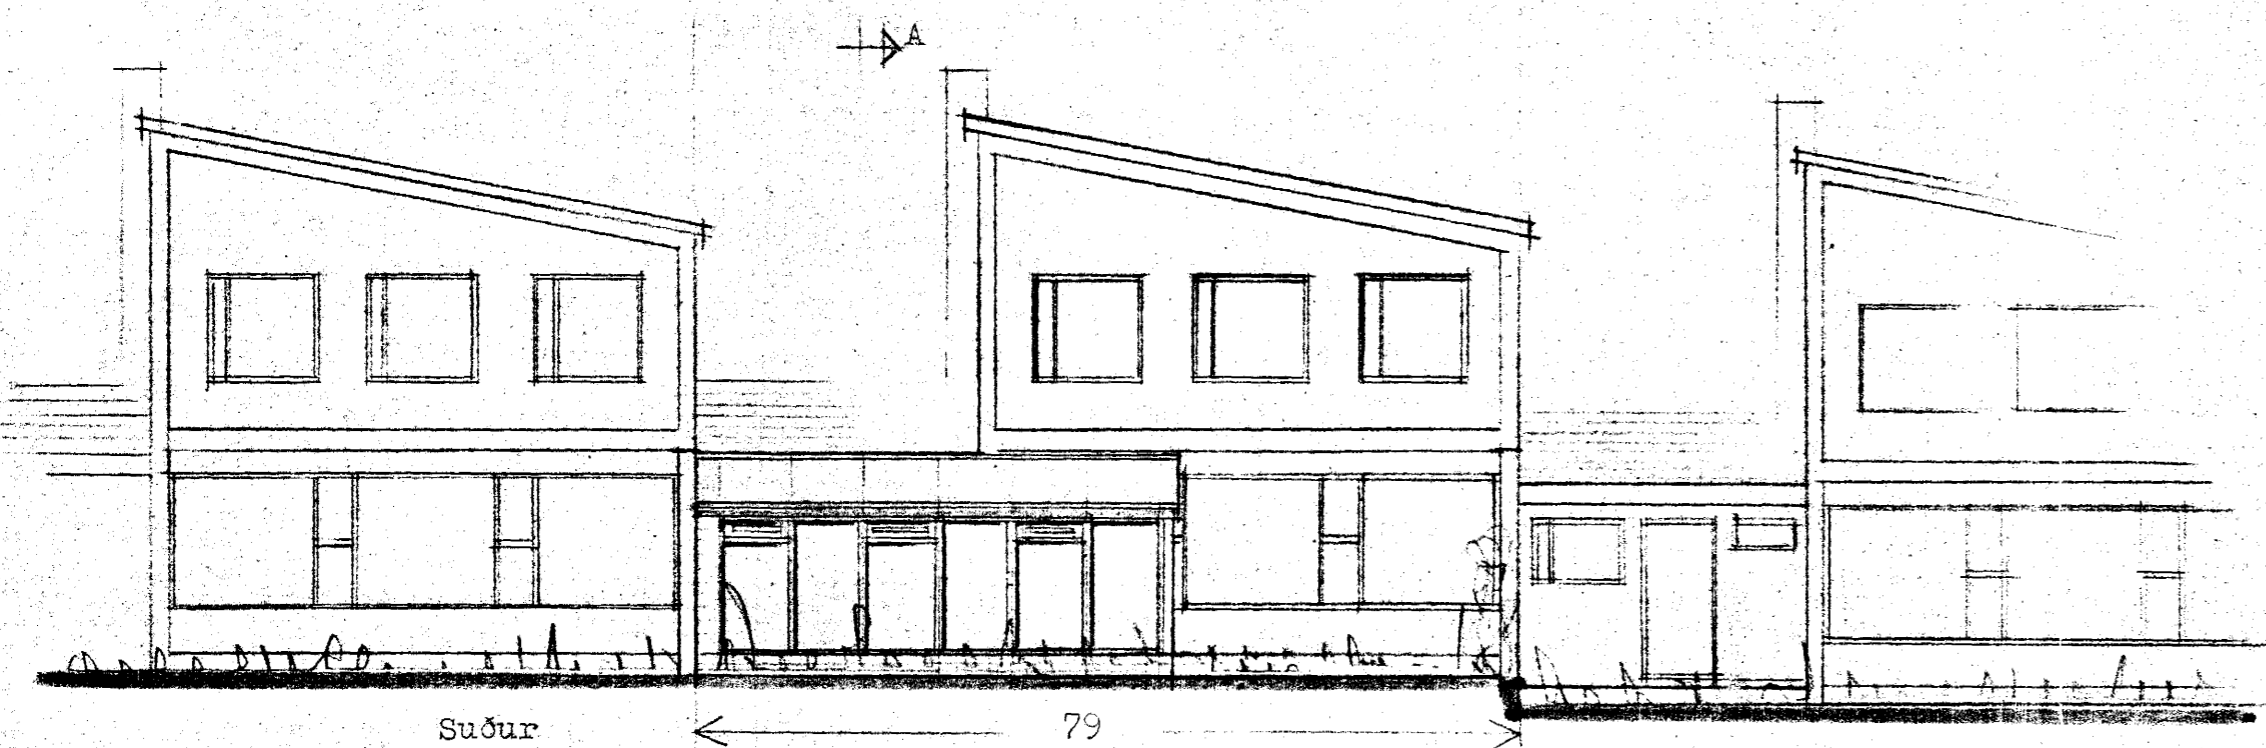


Suður


79

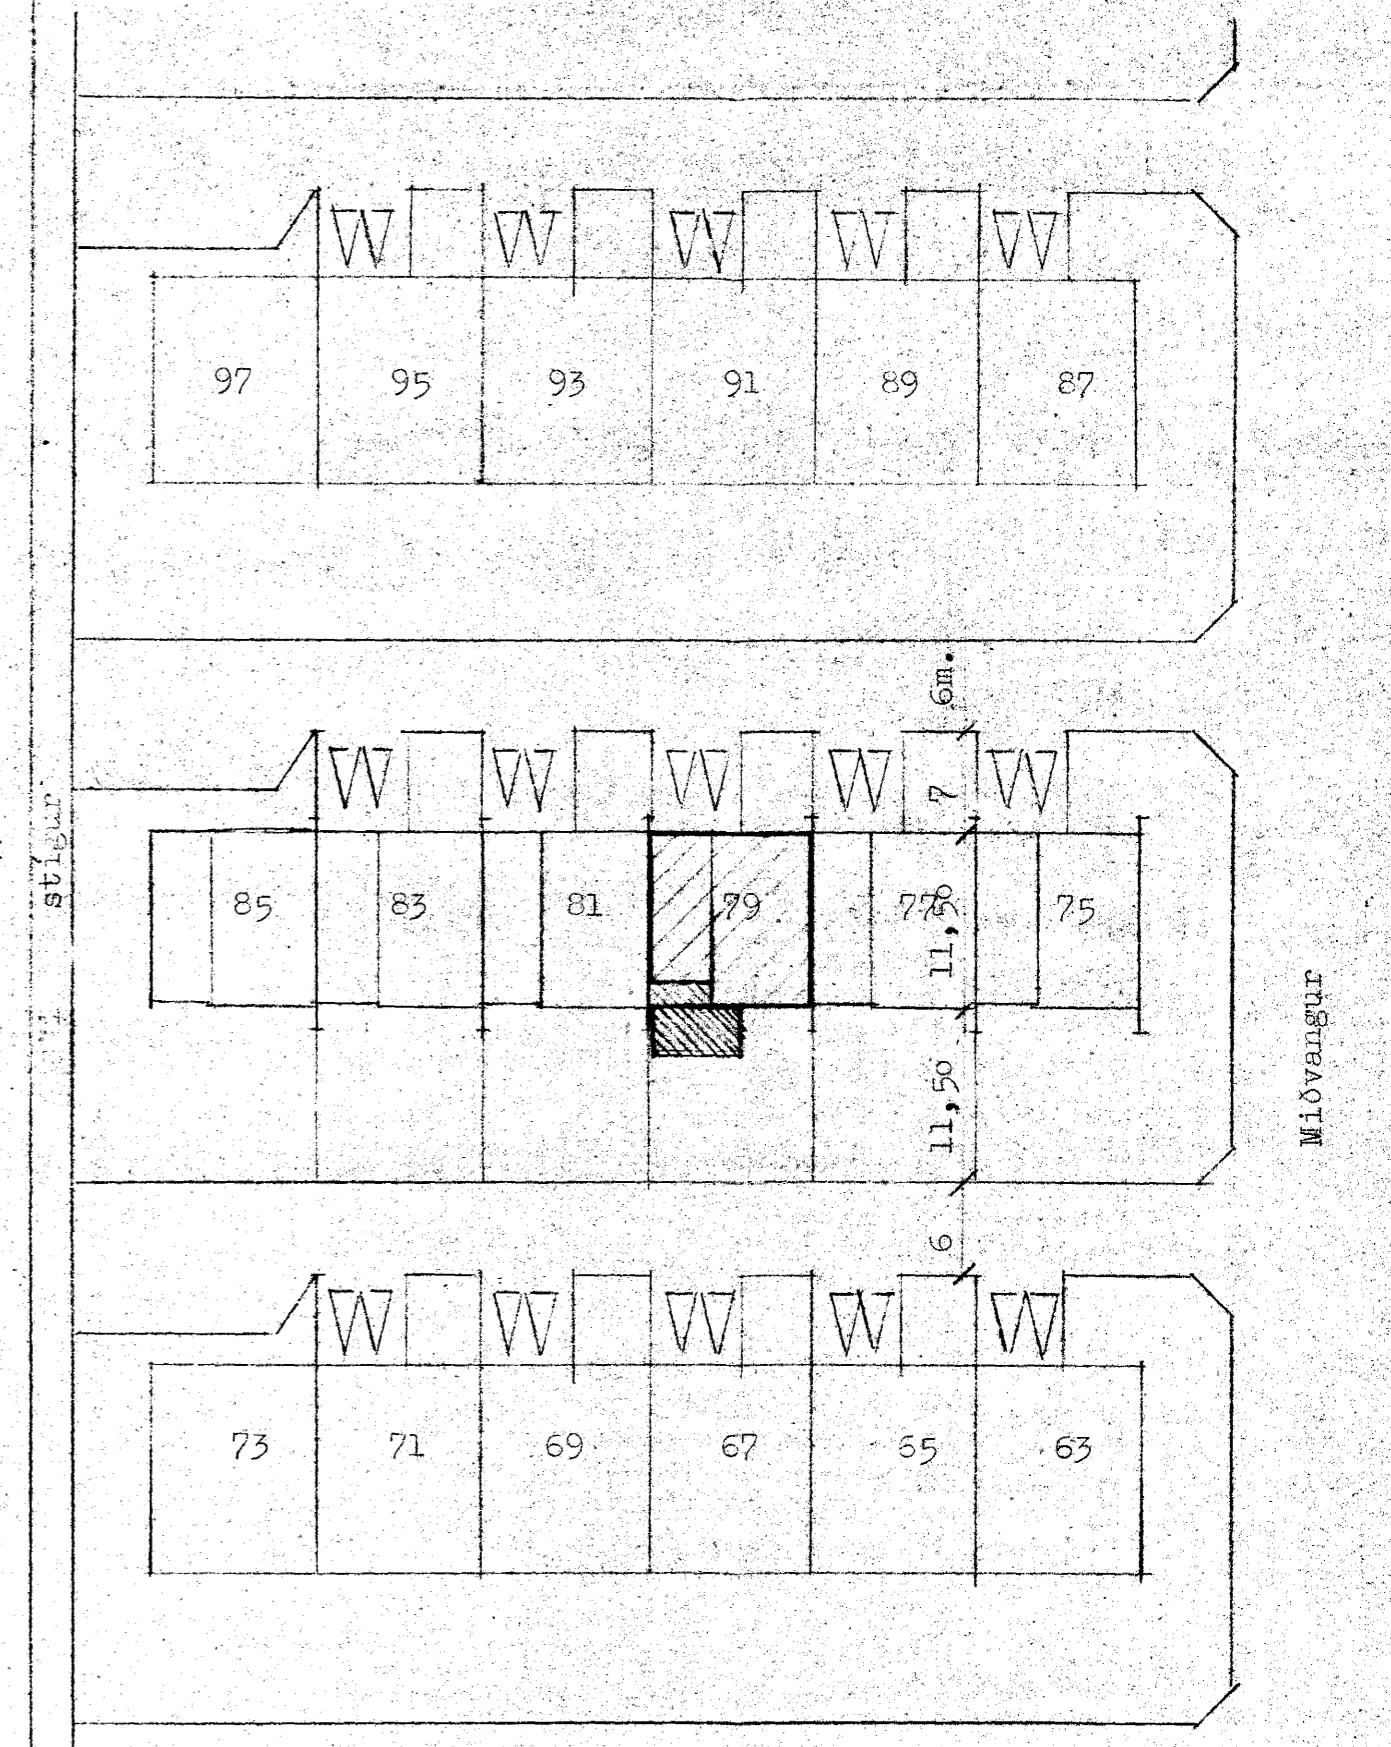

Afstöðumynd 1:500

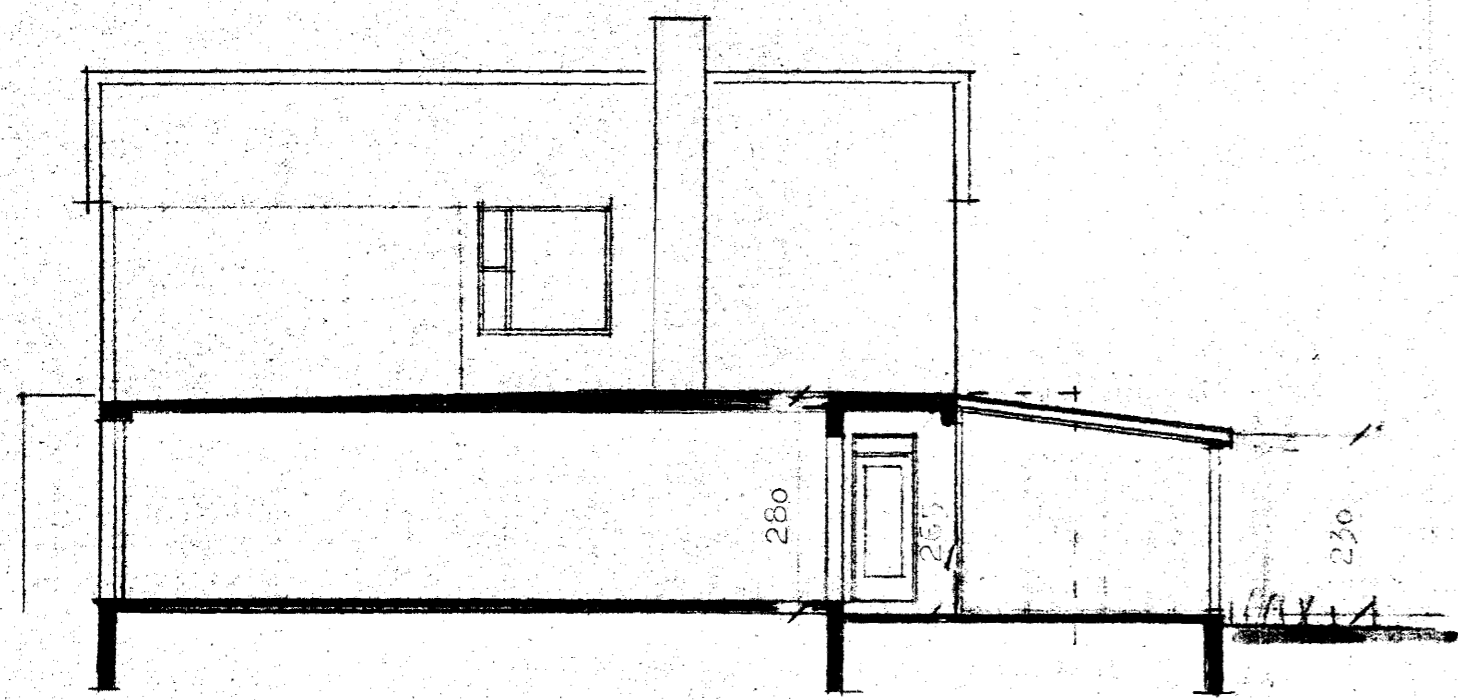

Snið A-A

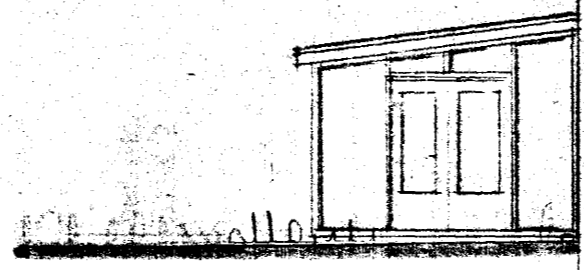

Austur

Skýringar:
stærð 27,89m² brúttó
71,7 m³ -"-
sökkjar og gólfplata steypd.
veggir gler og timbur, steypa í vesturgafli.
þak plexigler.

1.Br. 8.2.88. mjókkun úr 4 í 3,5 m. *[Signature]*
ÞORHALLUR ADALSTEINSSON BYGGINGAFRÆÐINGUR MBF
SELVAKKAU 23 - RÚPANGI - SIMT 43504
VERK Miðvangur 79 Hafnarfirði
Garðstofa
Útlit-grunnmynd-snið-afstöðumynd.
MÁL 1:100 +1:500
DAGS. Jan 1988. TEKN NR. 01. *[Signature]*