TAFLA BL 1-9

60cm Brunnur

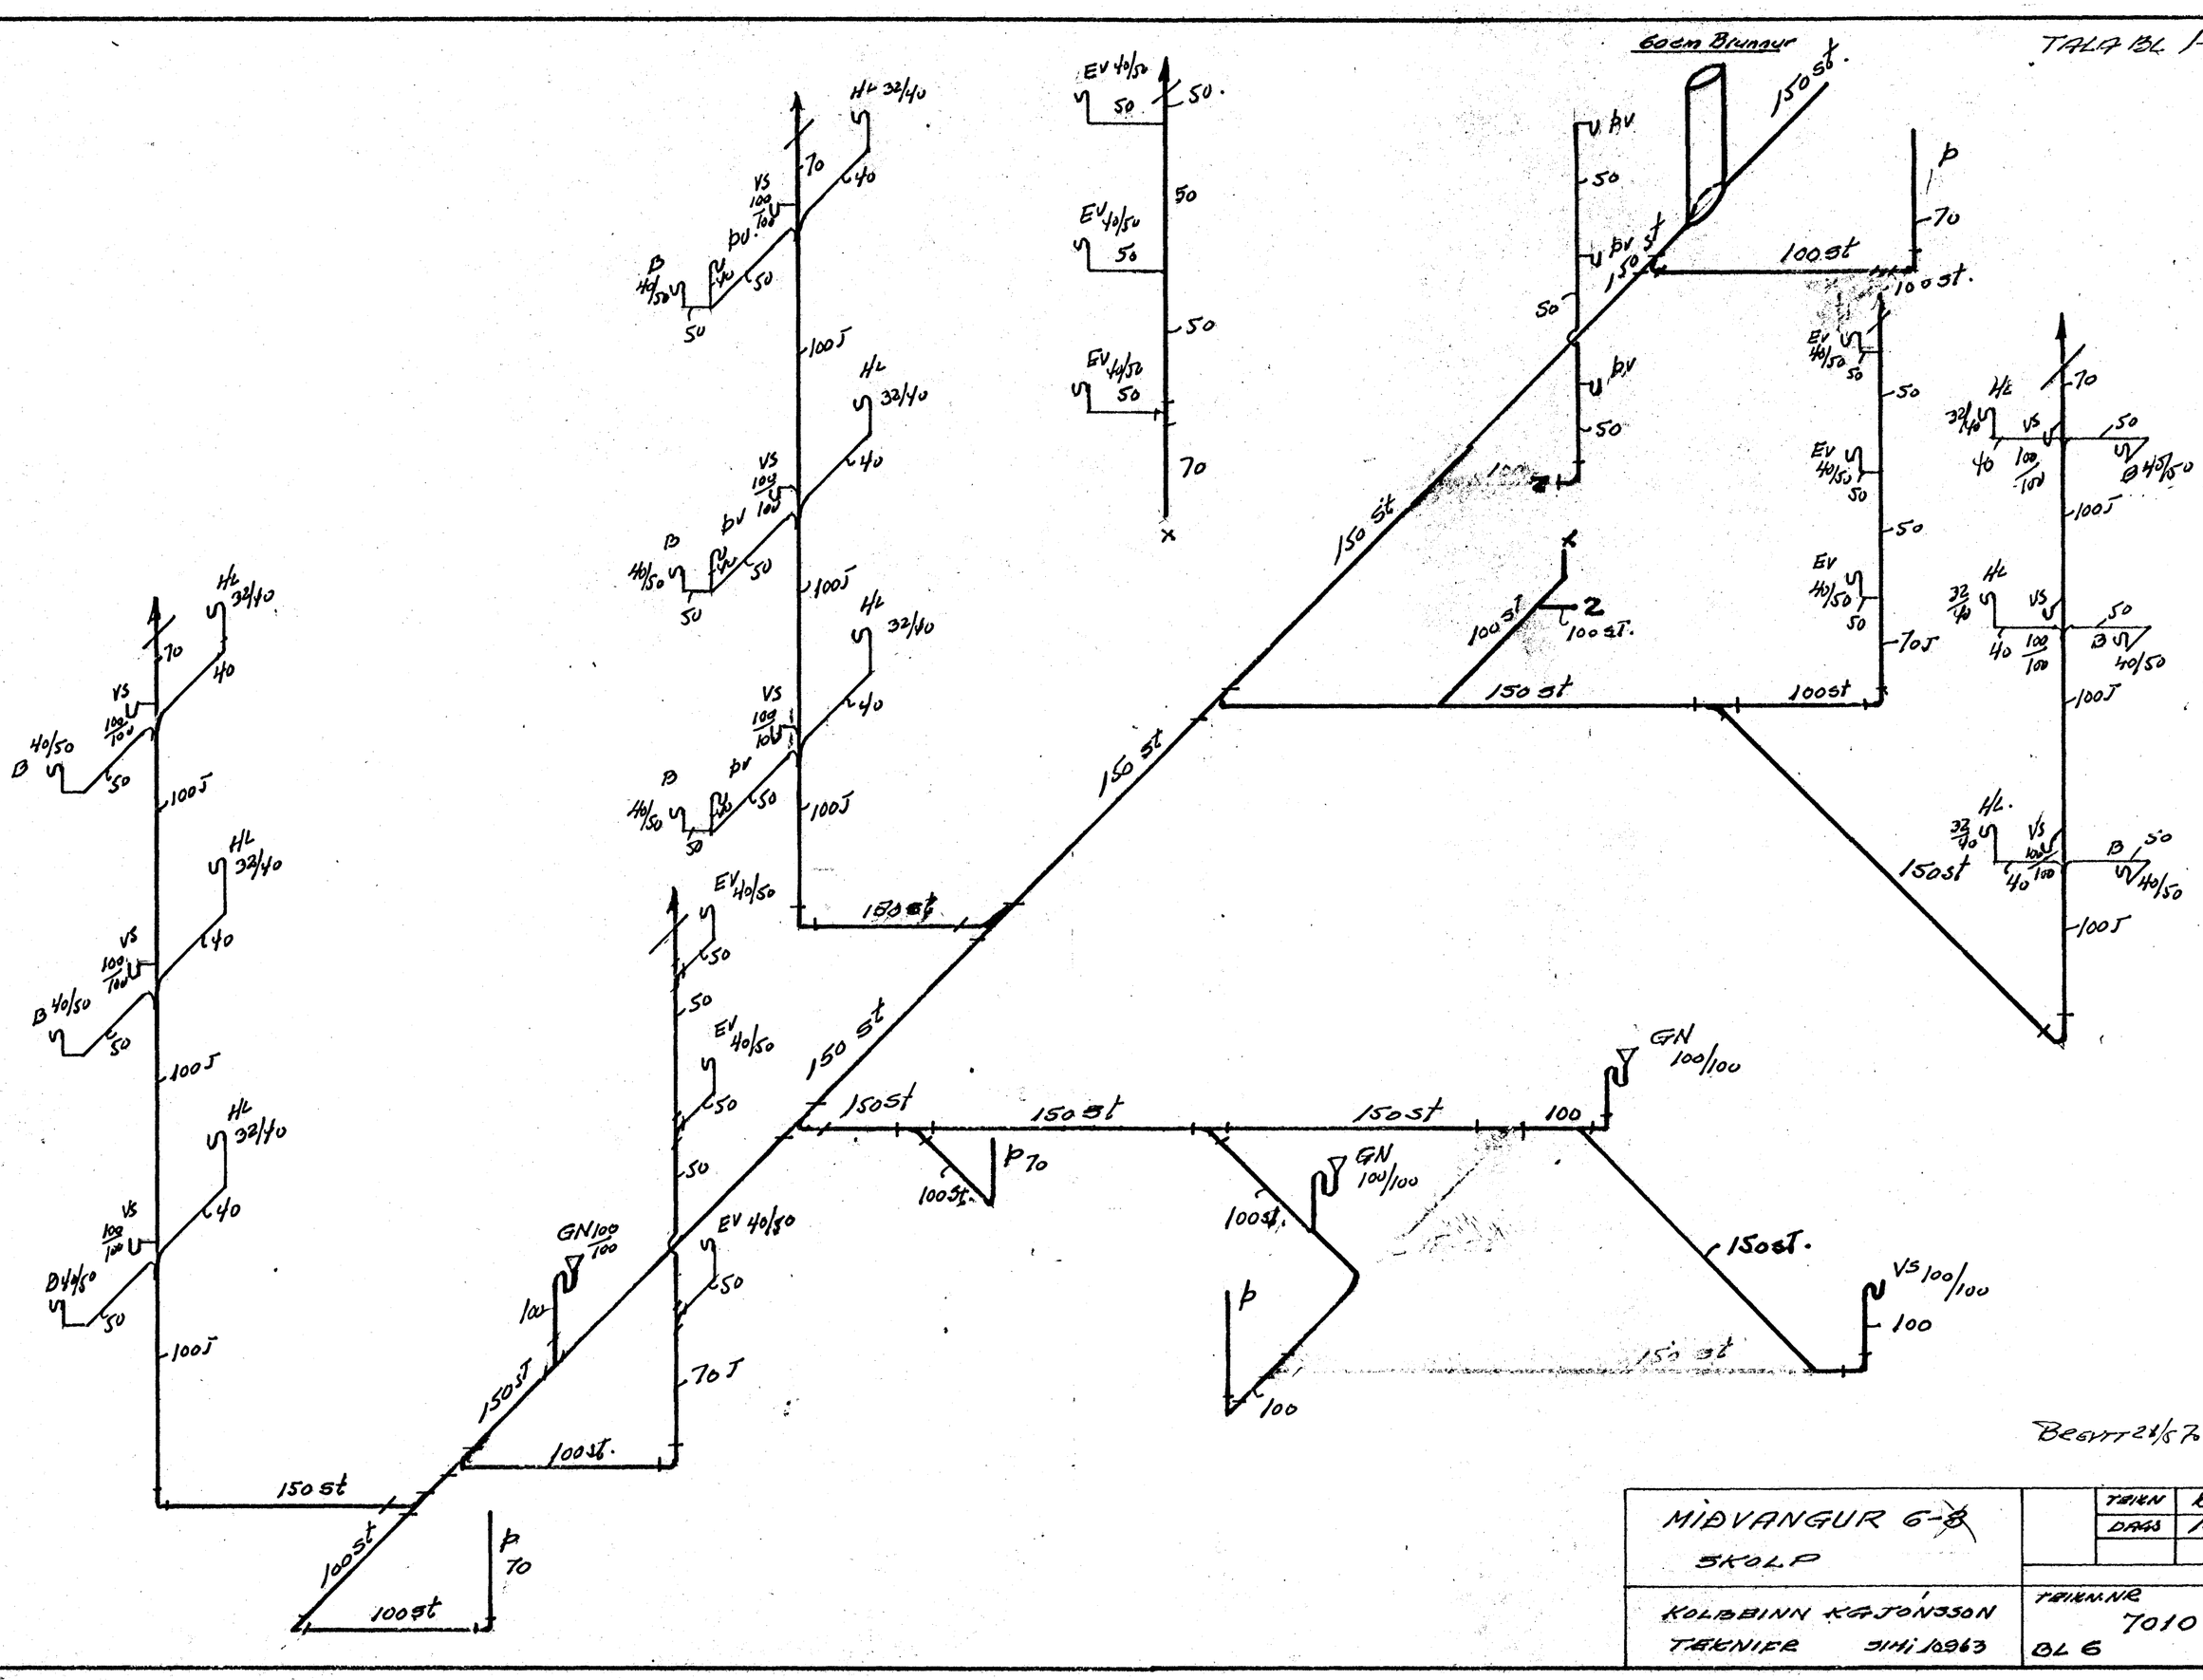

MIÐVANGUR 6-8 SKÓLP	TEIKN	KÓLG
	DAGS	10/5
KOLBEINN KRISTJÓNSSON TÆKNIFR. SÍMI 10963	TEIKN.NR. 7010 BL 6	