


þaknf. í gipibæli.

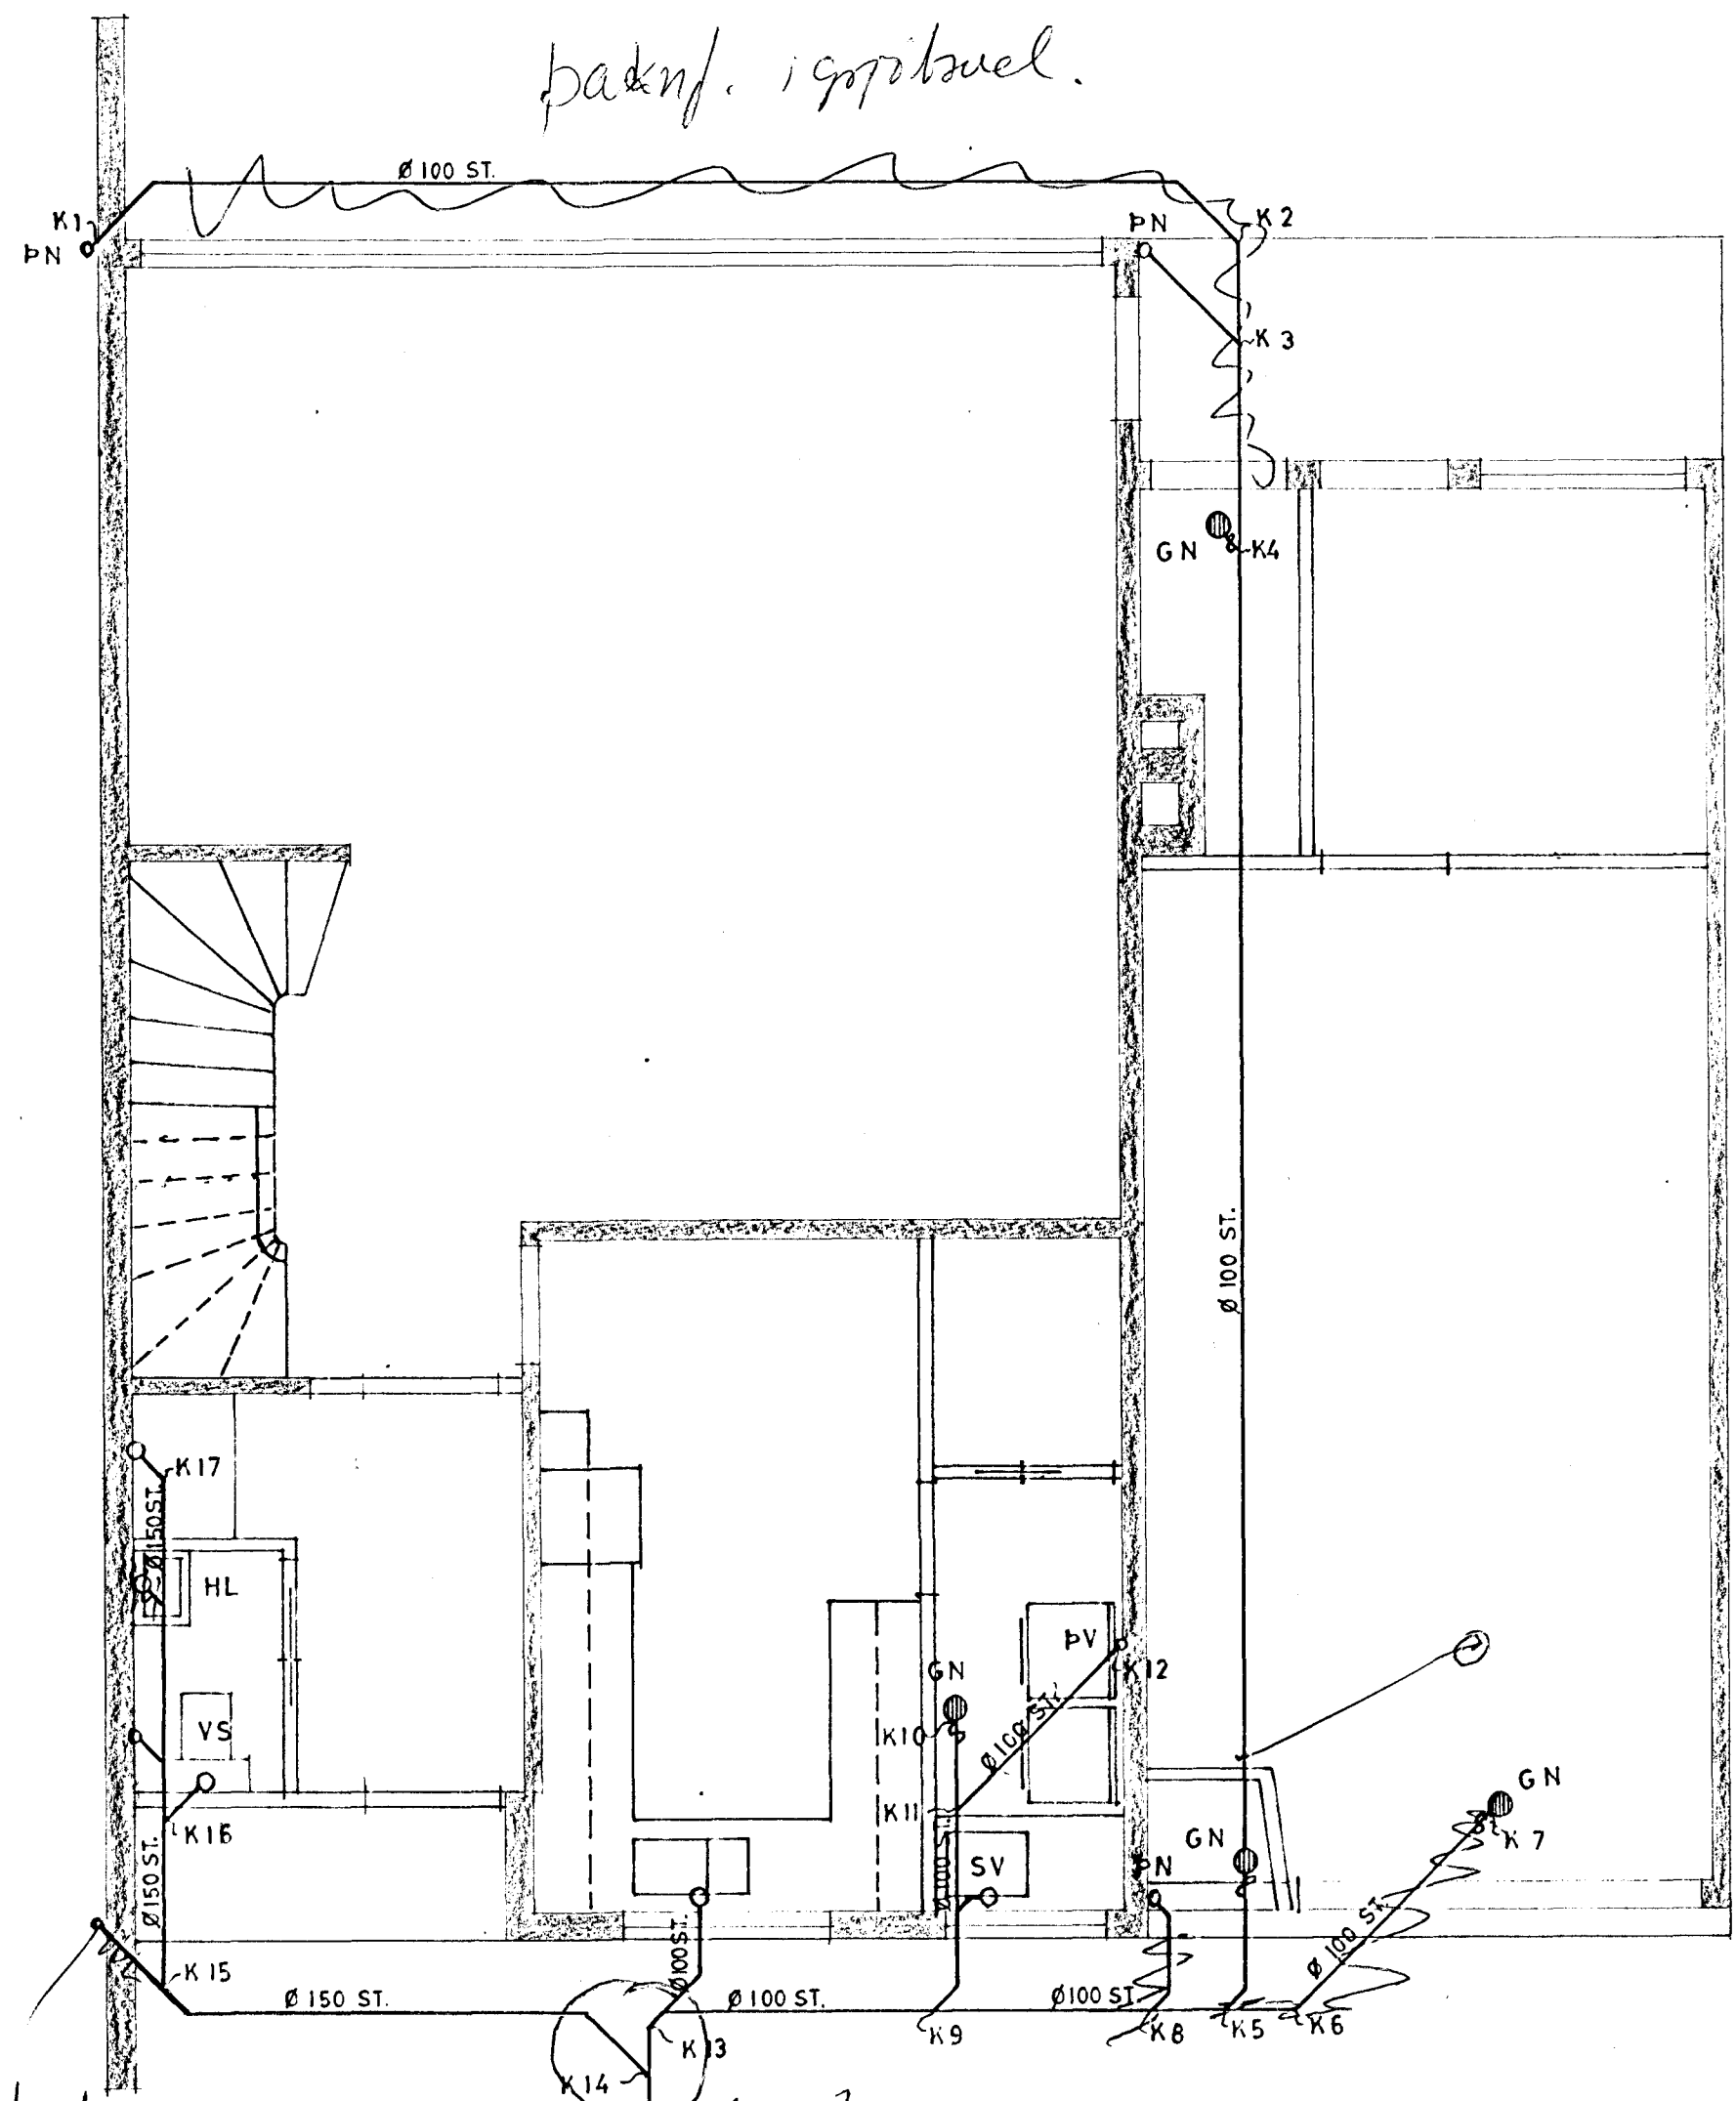


í gipibæli


600 brunnur

GRUNNMYND 1. HÆÐ

KÓTAR : SJÁ TEIKN.NR. 502

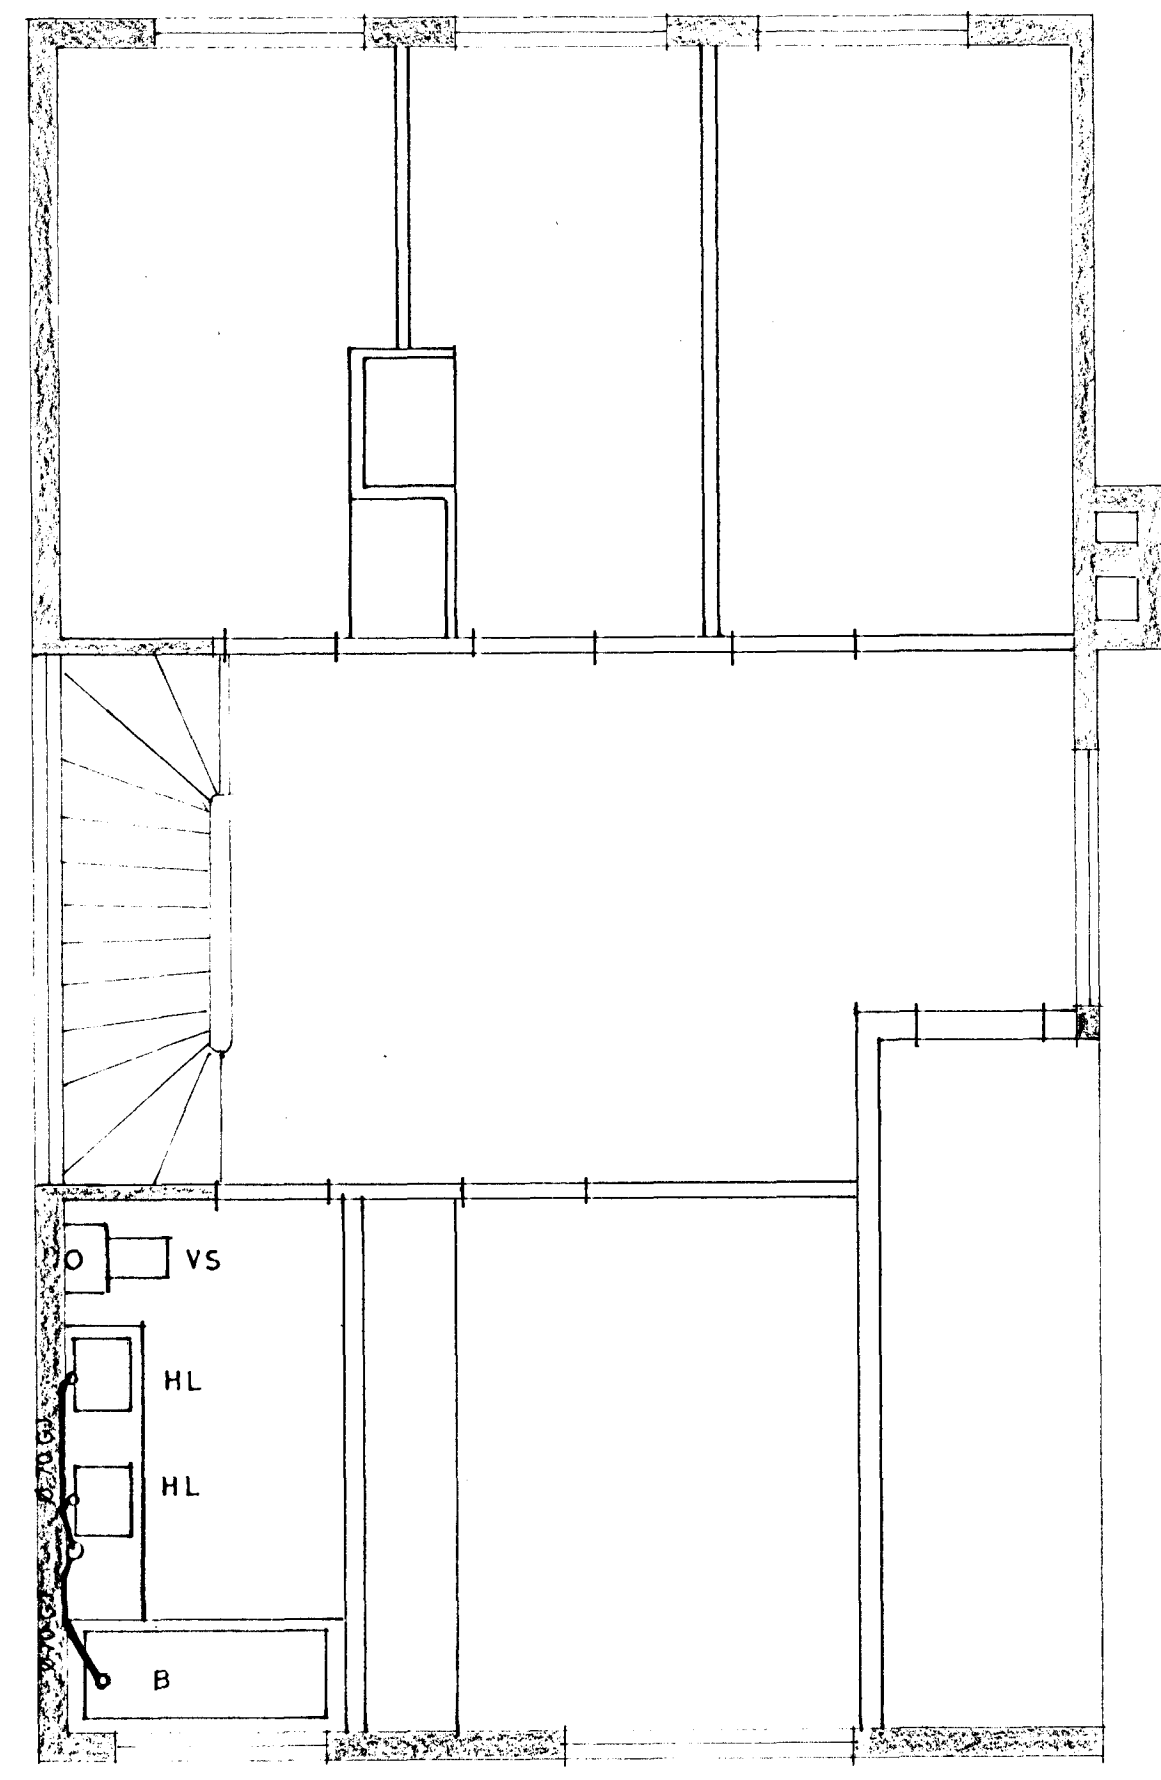

GRUNNMYND 2 HÆÐ

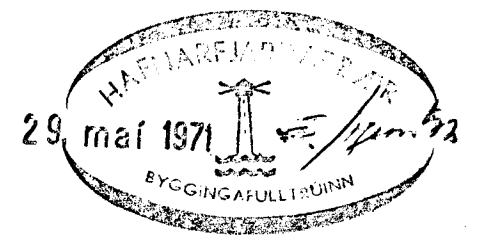

| | | |
|--|---------------------|----------------|
| VERKEFNI | MÁL | TEIKNING NR. |
| MÍÐVANGUR 75 - 85 | 1:50 | 501 |
| FRÁREINSLISLÖGN - GRUNNMYNDIR. | T. 75. R. 75. DAGS. | JÚLÍ '69 |
| | SAMP. | Jón Sigurdsson |
| JÓN SIGURÐSSON F.T.F.Í. BÓLSTAÐARHLÍÐ 37, SÍMI 34668 | | 1 |