


GRUNNMYND 1. HÆÐ

KÓTAR : SJÁ TEIKN.NR. 502

~~VIÐ~~ Breyting 1/12 77

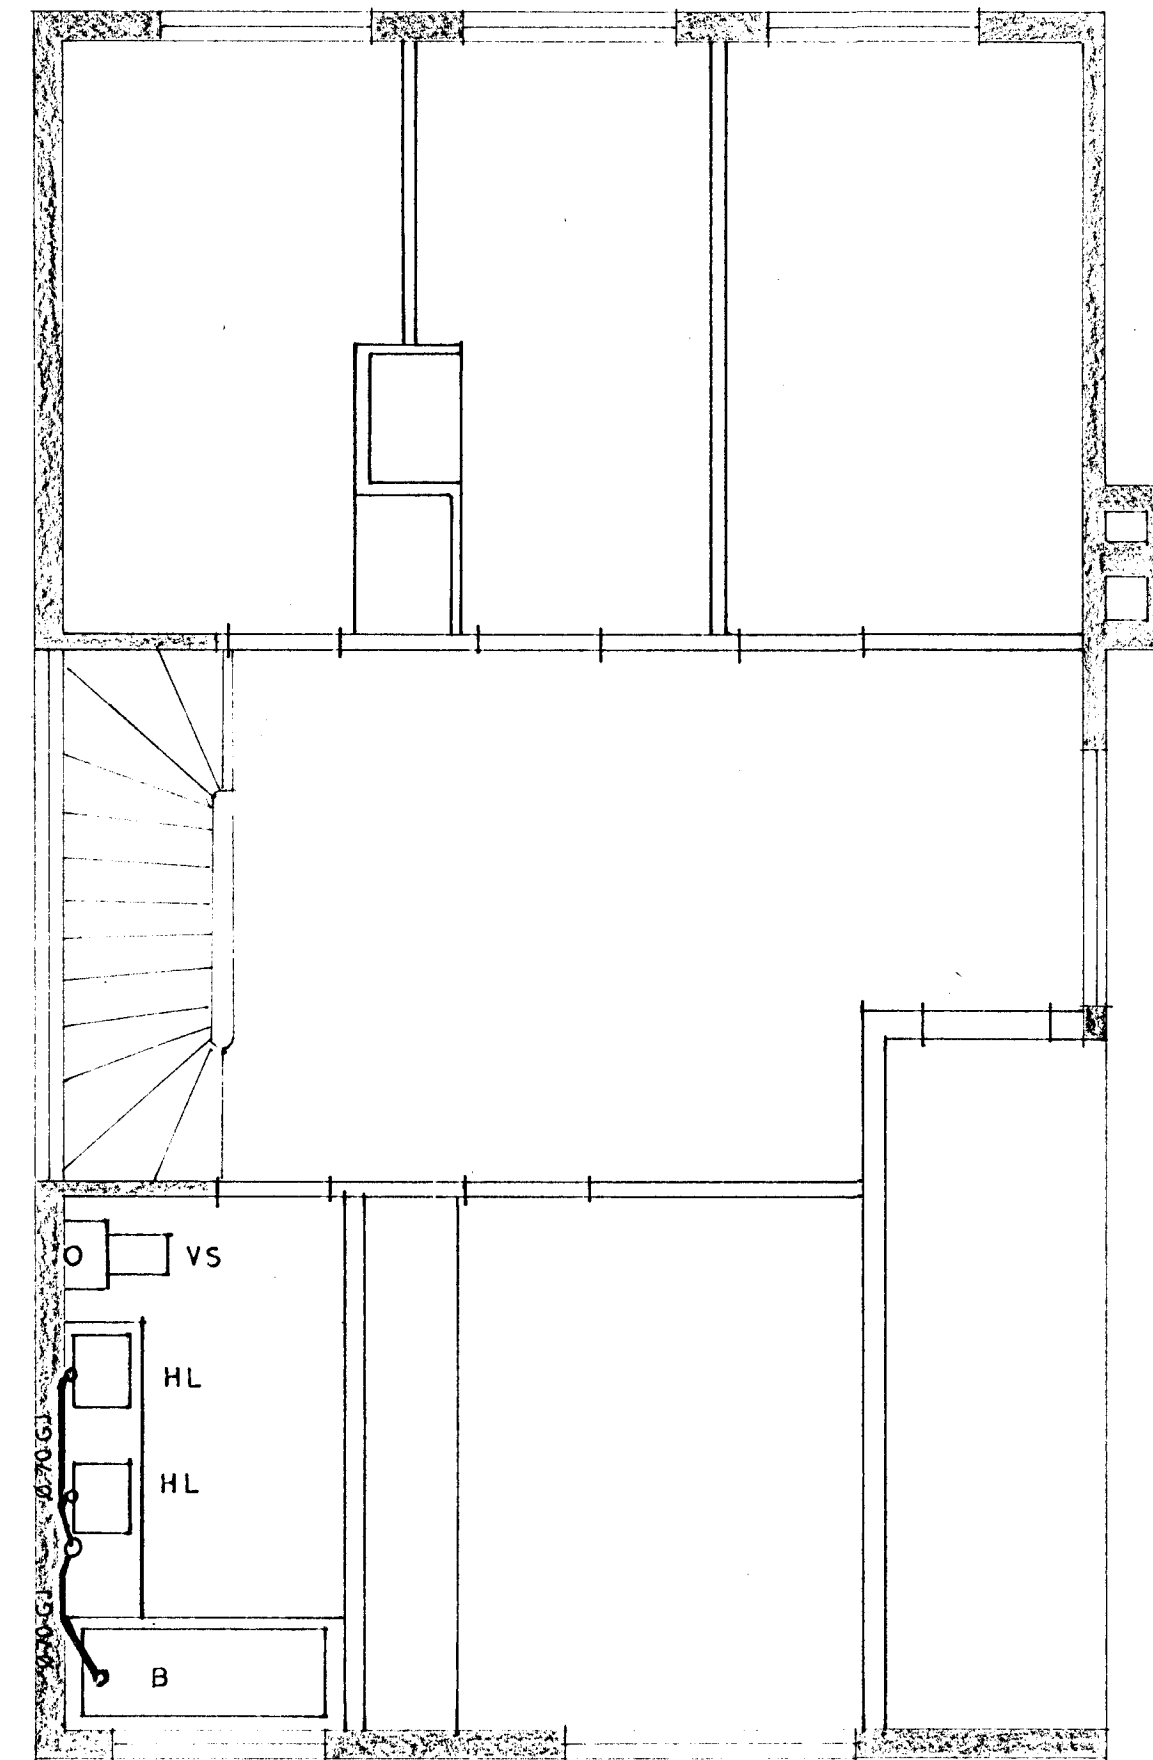

GRUNNMYND 2 HÆÐ

VERKEFNI	MÁL	TEIKNING NR.
MÍÐVANGUR 75 ~ 85	1:50	501
FRÁREHNSLISLÖGN - GRUNNMYNDIR.	T. 25.	R. 25. DAGS. JÚLÍ '84
	SAMB. Jón Sigurdsson	
JÓN SIGURDSSON F.T.F.Í. BÓLSTADARHLÍÐ 37, SÍMI 34668		