



SNEIDING.

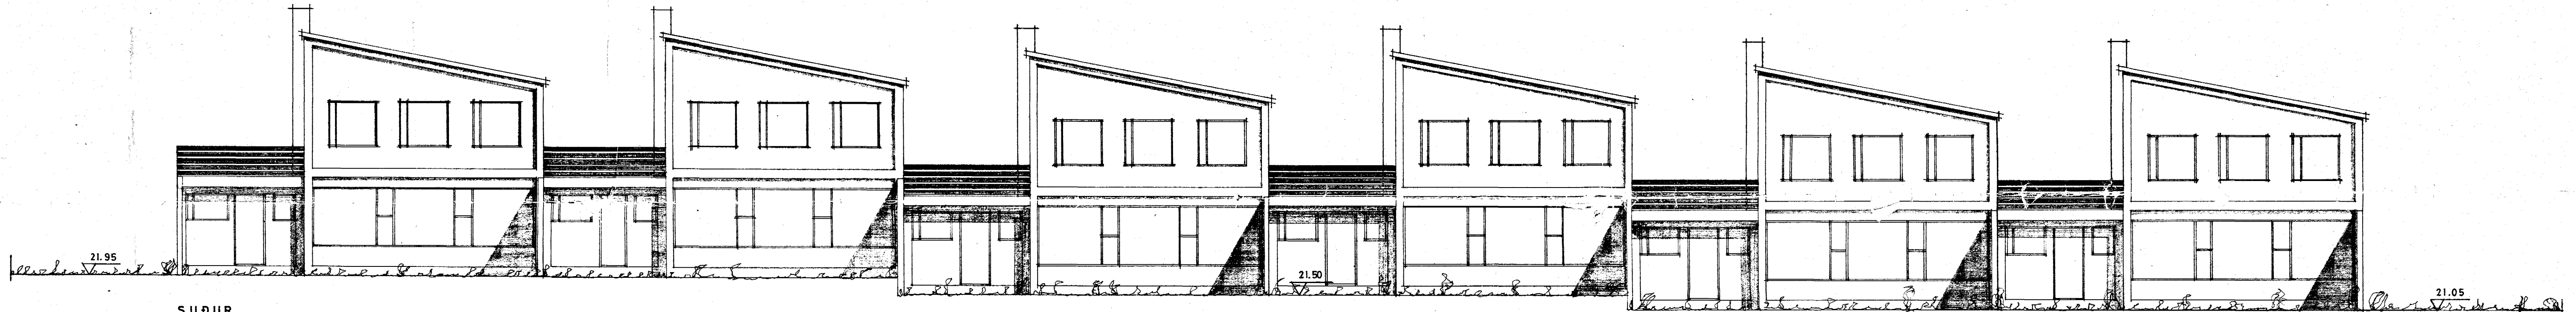

SUÐUR.

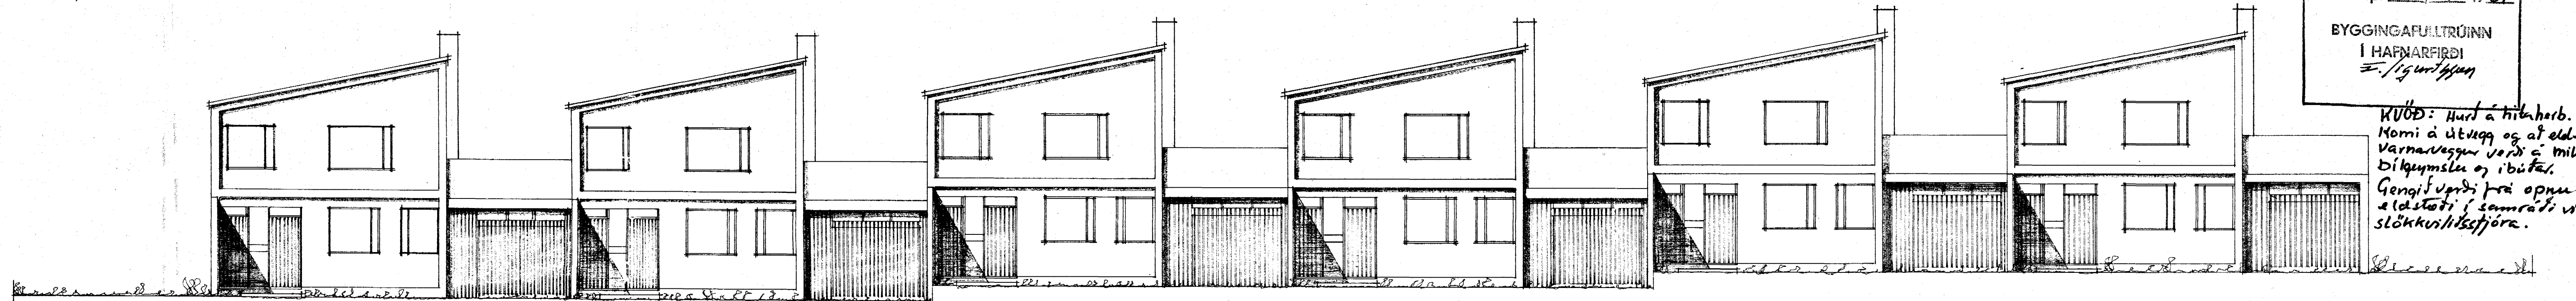

NORÐUR.

Sampykkt á fundi bygginga-
nefndar þ. 23/4 1969
BYGGINGAFULLTRÚINN
I HAFNARFIRÐI
E. Sigurðsson

KVBD: Húf á hitaherb.
Momi á útveg og af eld-
varnarvegum verði á milli
bilgymslu og íbúta.
Genqif verði þrá opnu
e laustoti í samráði við
slökkuvélisgjóra.

VERKEFNI:	MÁL N 100	TEIKNING NR.
MÍÐVANGUR 75, 77, 79, 81, 83 OG 85 HAFNARF.	T. R.	102
ÚTLITSMYNDIR, SNEIÐING.	SAMP.	DAGS. APRÍL 1969
JÓN SIGURÐSSON F.T.F.I.		BÓLSTAÐARHLÍÐ 37. SÍMI 34668 HRINGBRAUT 121. SÍMI 10600