samþykkt á fundi byggingarnefndar þ. 5/6 1985
BYGGINGAFULLTRÚINN
Í HAFNARFIRÐI
Kristján Sveinsson

Allt þak og veggir úr gleri

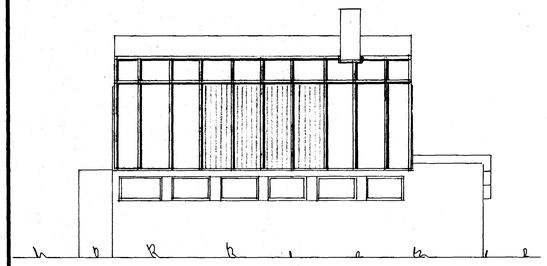

VESTURR

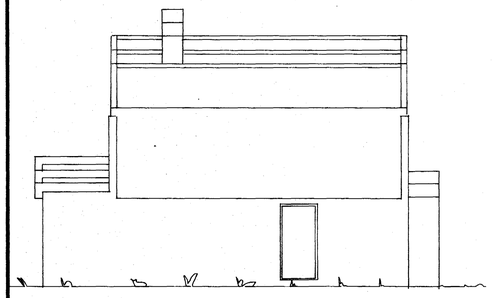

AUSTURR

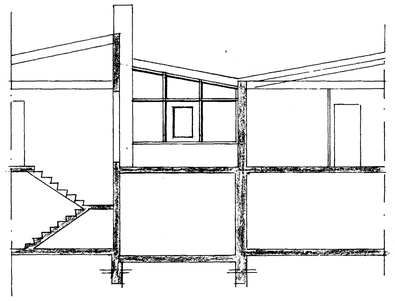

SNIÐ A - A ~ 1:100

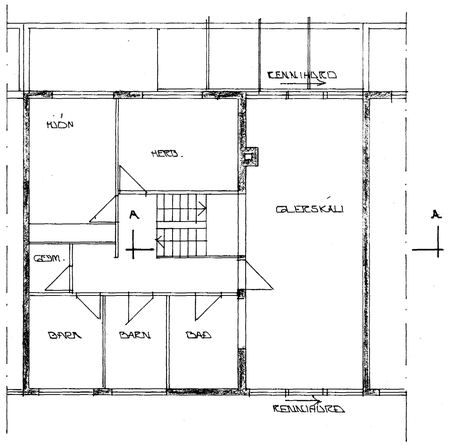

GRUNNMYND 1:100

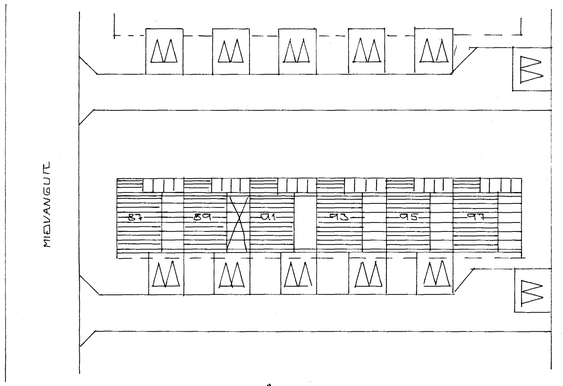

AFSTÖÐUMYND 1:500

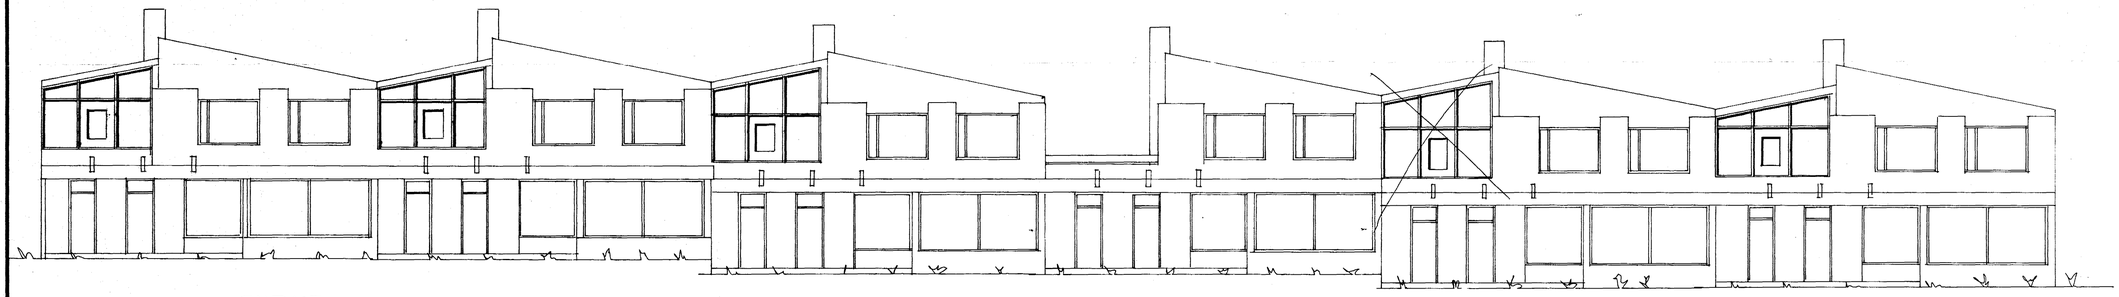

SUÐUR

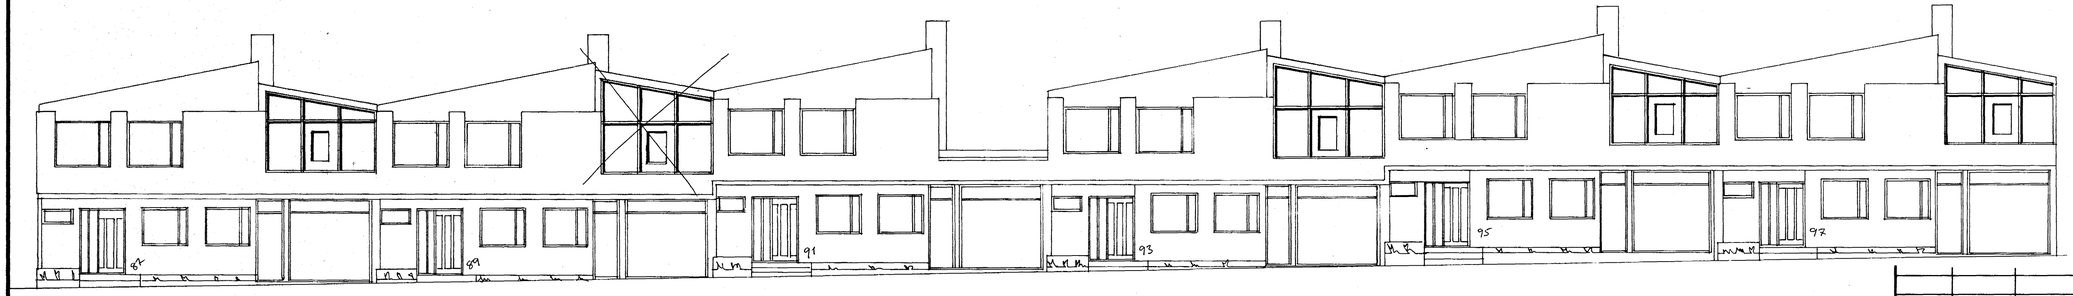

NORÐUR

3,8 × 9,9 = 37,6 m²
× 3,2 = 120 m³
Hver skáli

SKÝRINGAR:

LIÐHÆFLEGA TEIKNAÐ AF KORTANISUÐURSSYNI
Í MARZ 1970. HÆÐ Í GLERSKÁLA ÆÐLIST
AÐ HLUTA AF HÆÐ GRANNHÚSS
SJÁ TEIKN. K. SVEINS.

BR.NR.	DAGS	EÐLI BREYTINGAR	SIGN.

MIÐVANGUR 87 - 97 HAFNARFIRÐI

VIÐBYGGING GLERSKÁLA.

MÆLIKV. ~ 1:100

SIGURÐUR ÞORLEIFSSON TÆKNIFRÆÐINGUR F.T.Í.
STRANDGÖTU 11 HAFNARFIRÐI SÍMI 54751

DAGS.	FEBR. '85
HANNAÐ	
TEIKNAÐ	
VERK NR.	8503
BLAÐ NR.	0-01