




GRUNNMÝND 2. HÆÐ 1:100

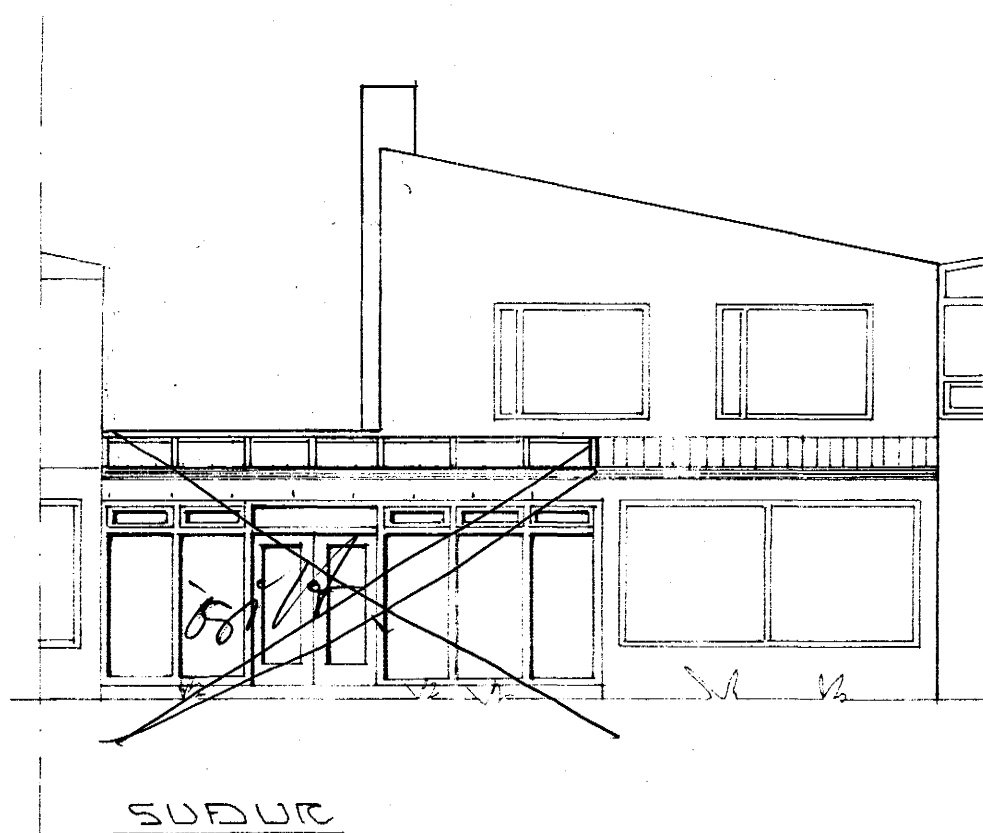

SÚÐUR

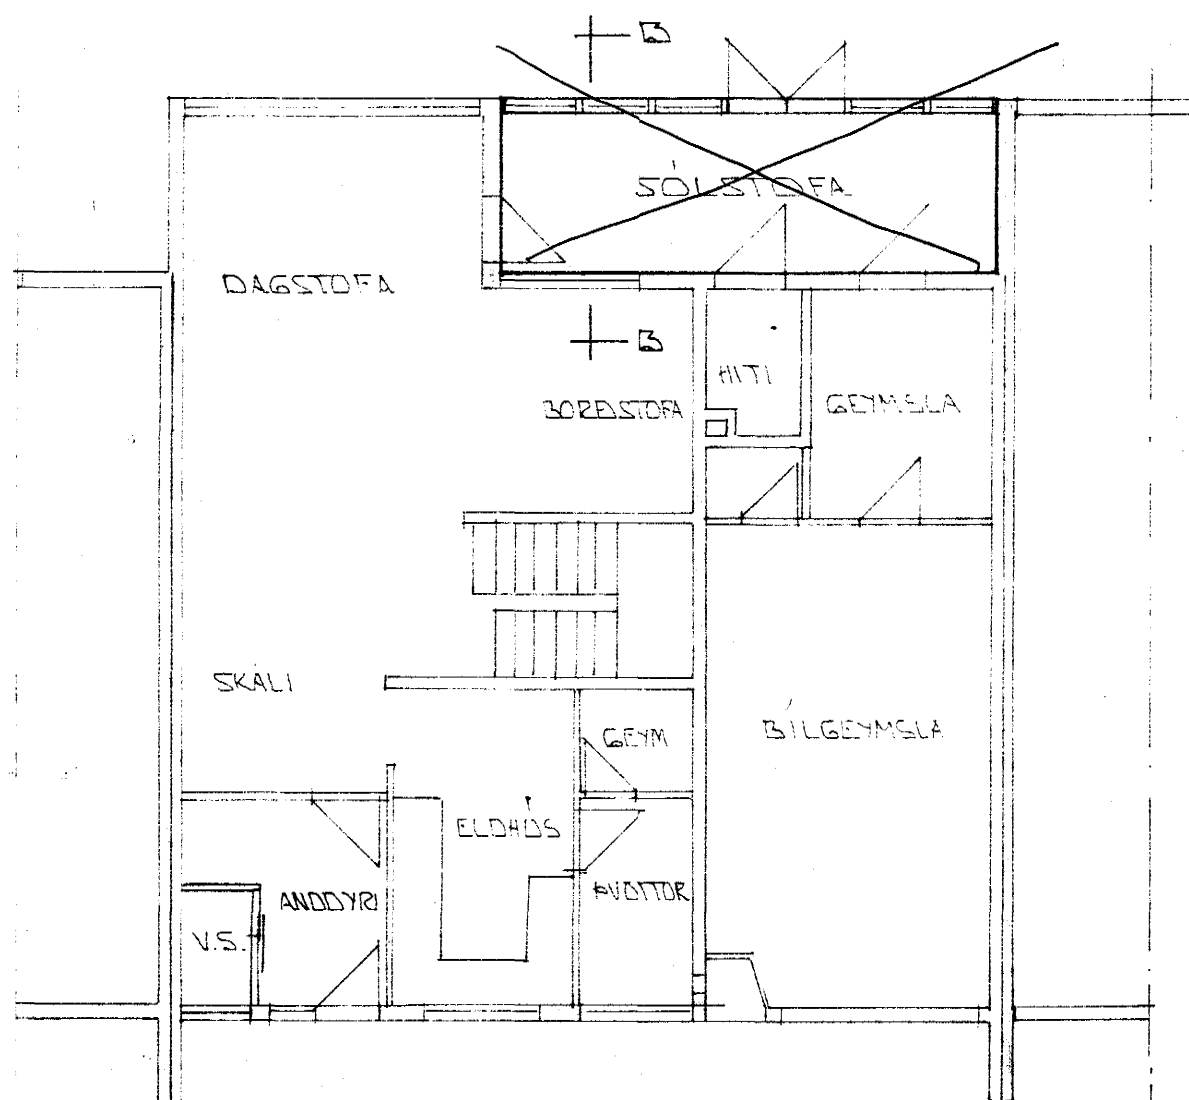

GRUNNMÝND 1. HÆÐ 1:100

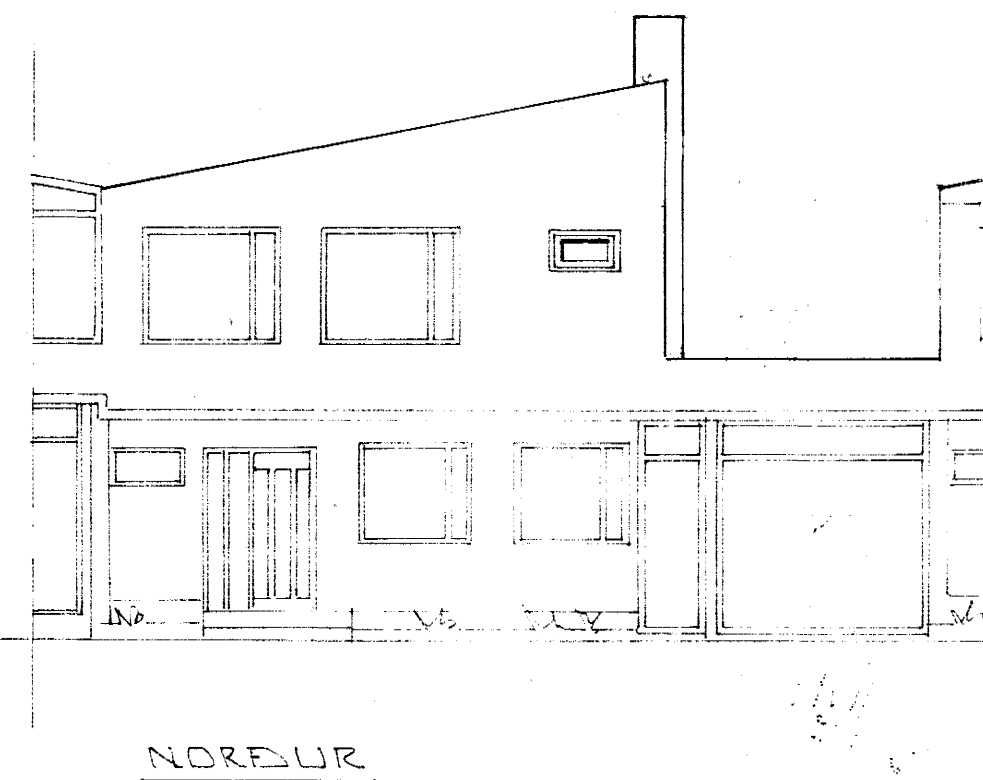

NORÐUR


SAMÞYKKTUR BREYTINGA Á HÚSI NR. 89 SAMKV. TEIKNINGU

NR. 87 *Guðna Þorgeirsdóttir*
 NR. 91
 NR. 93 *Hilmarsson*
 NR. 95 *Höfnir Sigurðsson*
 NR. 97 *Jóhannes Þóroddsson*


Samþykkt á fundi bygginga-
nefndar þ. 26.15 1993.

BYGGINGAFULLTRÚINN
Í HAFNARFIRÐI

Sigurður Þóroddsson

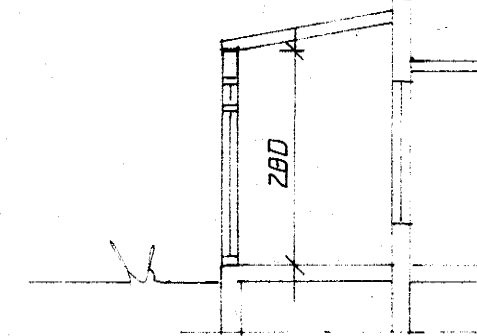

SNID B - B 1:100

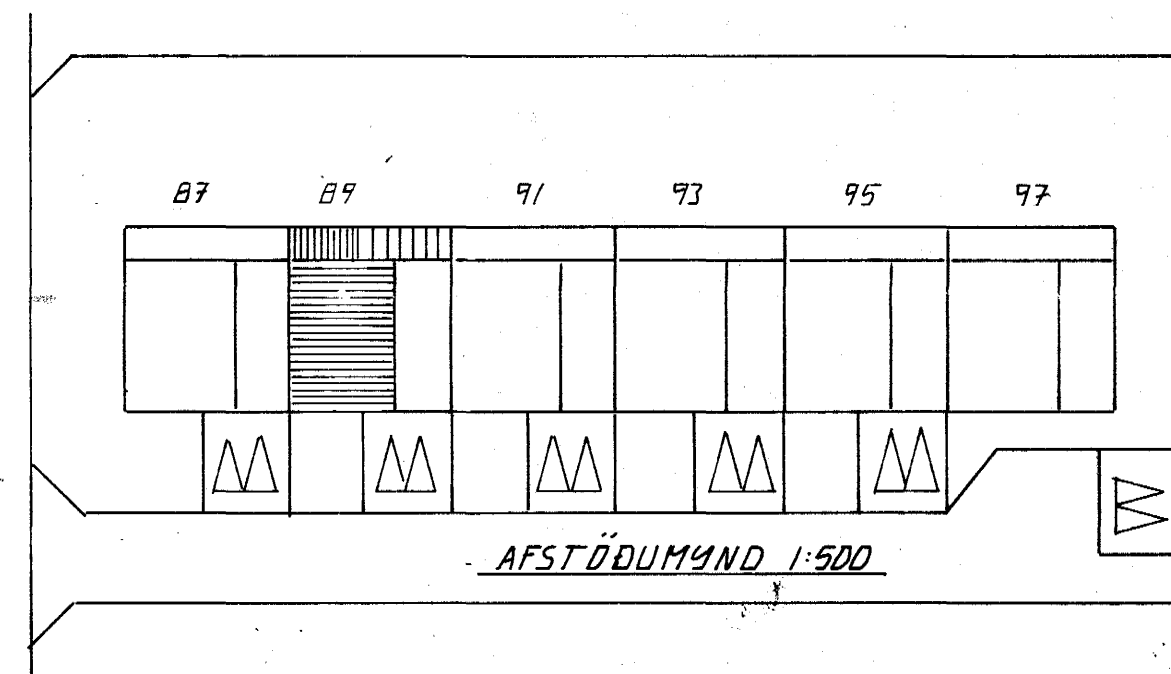

AFSTÖÐUMÝND 1:500

SKYRINGAR:

HÚS UPPHAFLEGA TEIKNÆÐ AF KJARTANI SVEINSSYNI
Í MAÍ 71. HÆÐ Í GLERSKÁLA RÆÐST AÐ HLUTA
AF HÆÐ GRANNHÚSS. SJA TEIKN. KS.
HÚS KLÆDIST MEB STEINI KLÆDNINGU

BR. NR.	DAGS	EDLI BREYTINGAR	SIGN.
MÍÐVANGUR 89	HAFNARFIRÐI		
	SOLSTOFA 1. HÆÐ.		
MÆLIKV. 1:100			
SIGURÐUR ÞORLEIFSSON	TEIKNIFRÆÐINGUR F.T.F.I.		
STRANDGÖTU 11	HAFNARFIRÐI	SÍMI 54751	
			DAGS MARS. 93
			HANNAÐ 97%
			TEIKNÆÐ
			VERK NR. 8502
			BLAD NR.