


MÍÐVANGUR NR. 87-89-91-93-95-97


GRUNNMYND 2. HÆÐ

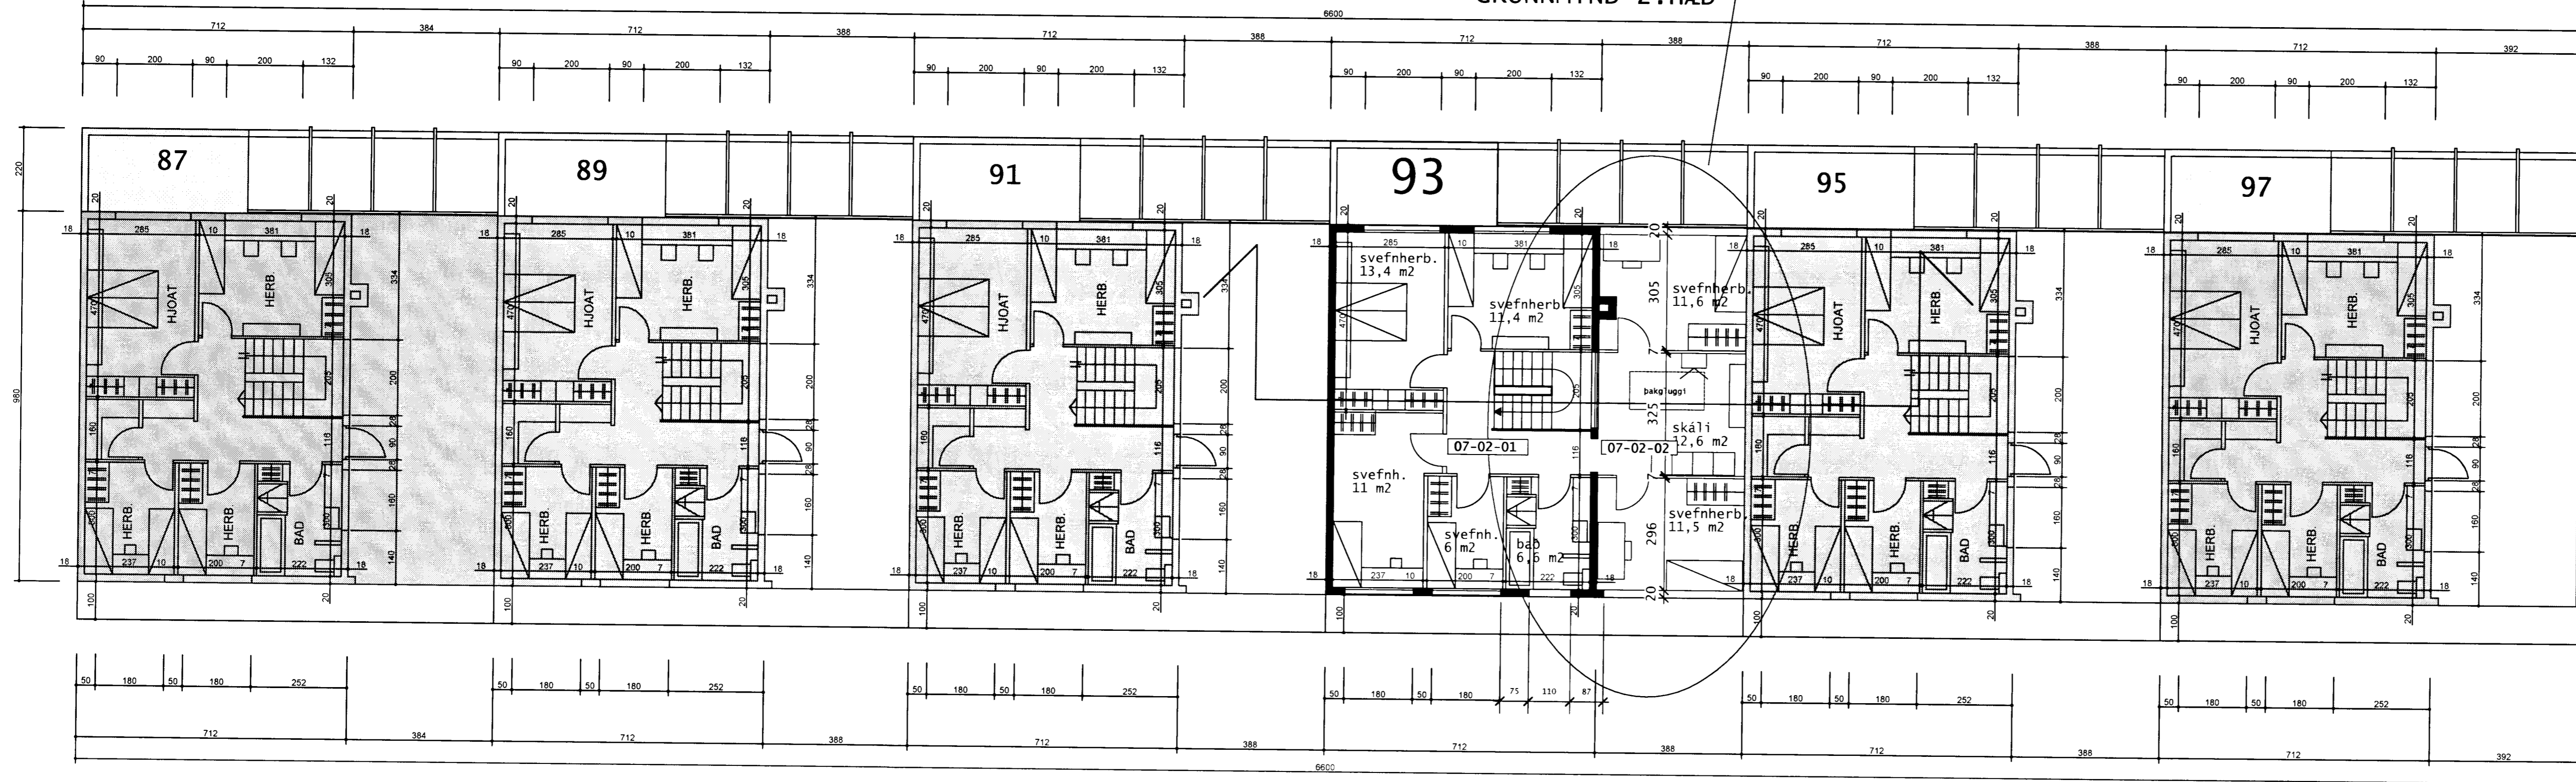

breyting

GRUNNMYND 2. HÆÐ

GRUNNMYND 1. HÆÐ

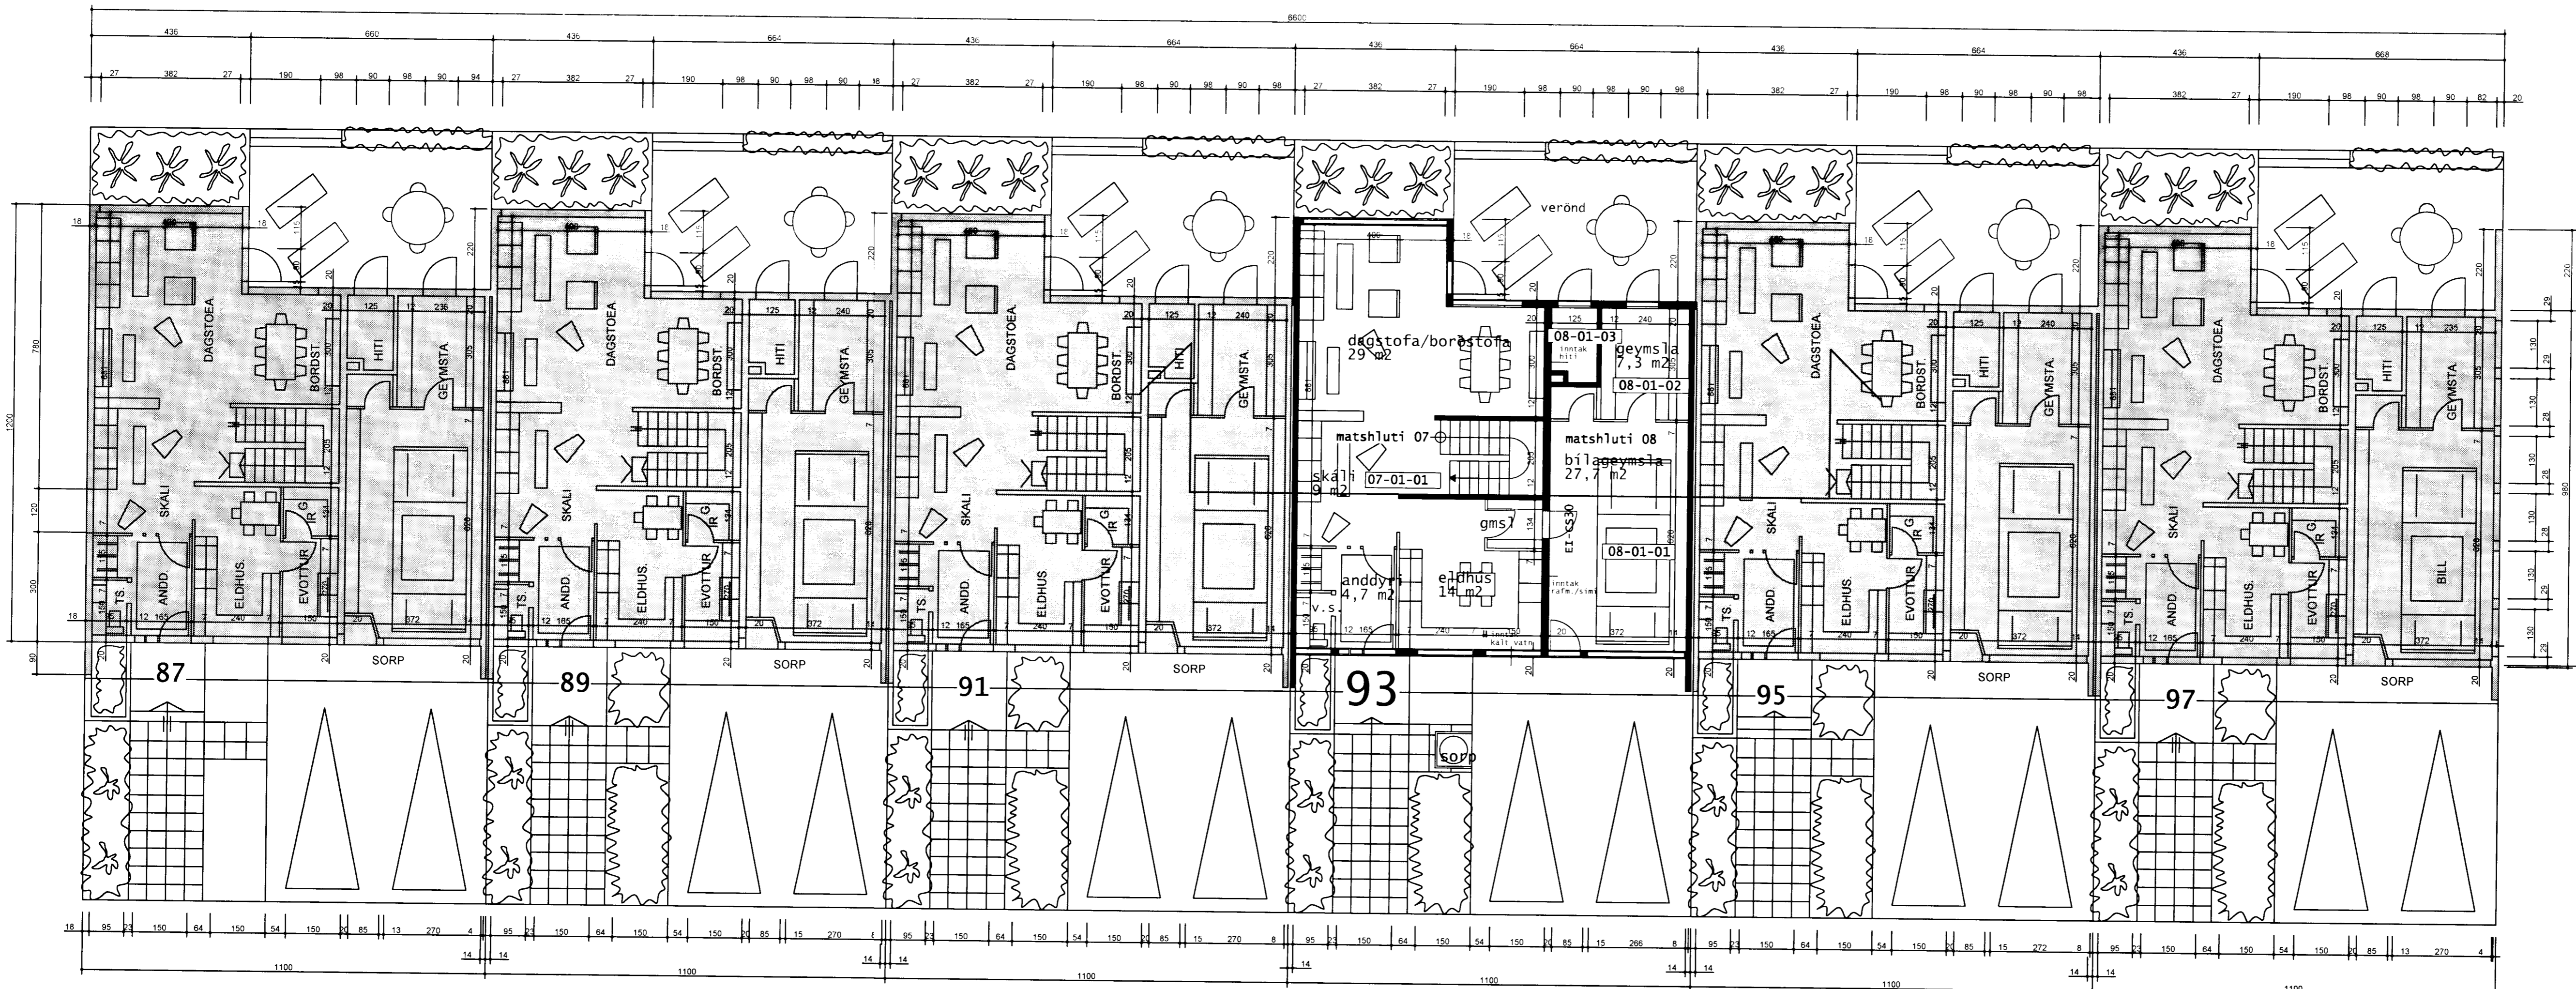

GRUNNMYND 1. HÆÐ

stimpireitur

Samþykkt þann
25 AUG. 2003

Byggingafultrúinn í Hafnarfirði
F.h. Kristján Þórarinnsson

KJP

höfundur húsalengjunnar er
Kjartan Sveinsson
teikningar áritaðar í mars 1970


verk MIDVANGUR 93, HAFNARFIRÐI
BREYTINGAR

efni Grunnmyndir 1. og 2. hæðar

hannað AV
teiknað AV
mælikvarði 1:100
dagsetning 15. ágúst 2003

Guðlaugur Vellíða
arinnbjörn viltjónsson arkitekt

gata ehf arkitektabjónusta hlíðargarði 19 108 reykjavík
s 562 6686 fs 895 9881 nf.gata@gata.is

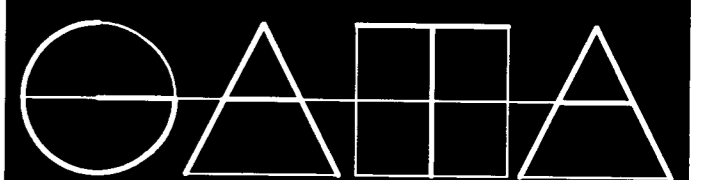

verk nr.

teikning nr.