


Samþykki húseiganda.

Hús 87: Jóna Ludvíg Elisdóttir 300167-3969
Hús 89: Jóhanna Arnadóttir kt061165-4609
Hús 91: Bryndís Elva Björnsdóttir 2603416-2598
Hús 93: Helga Bj. Magnúsd. 190173-4619
Hús 97: Sigrún L. Magnúsd. 0210632159


Samþykkt þann

12. sep. 2018

Byggingafulltrúinn í Hafnarfirði

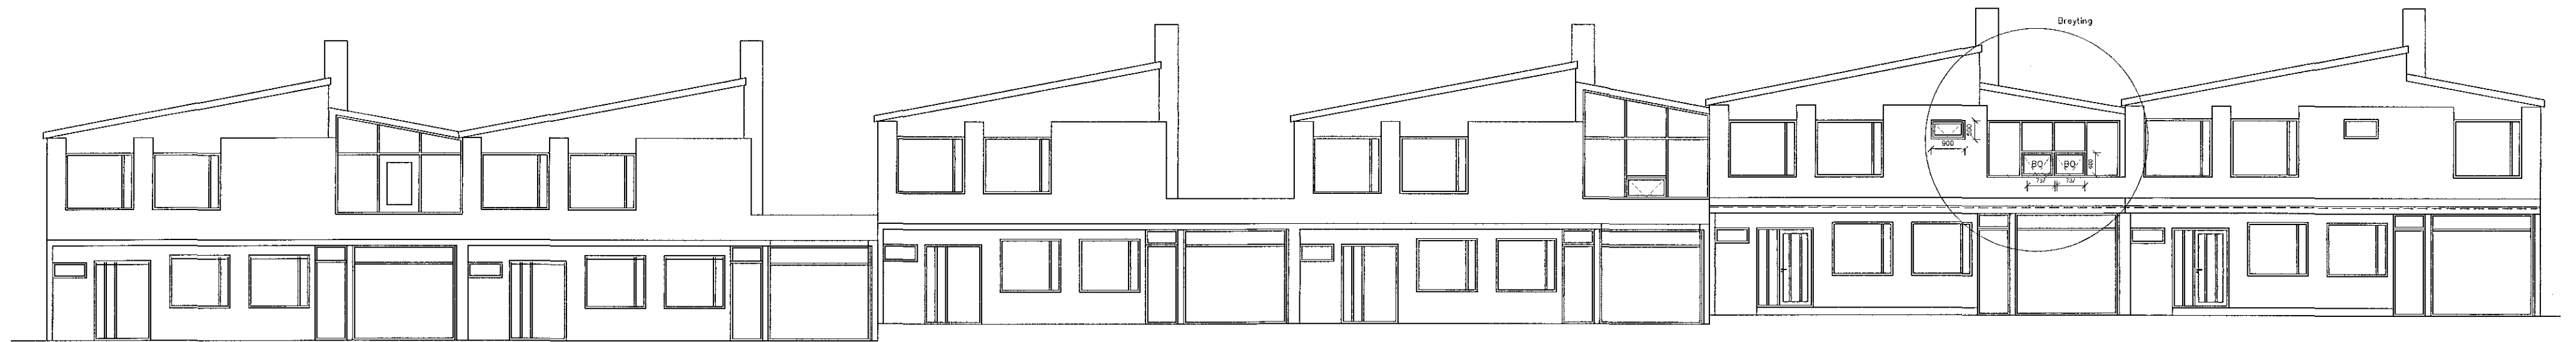

Norðurhlíð
1 = 125 mm

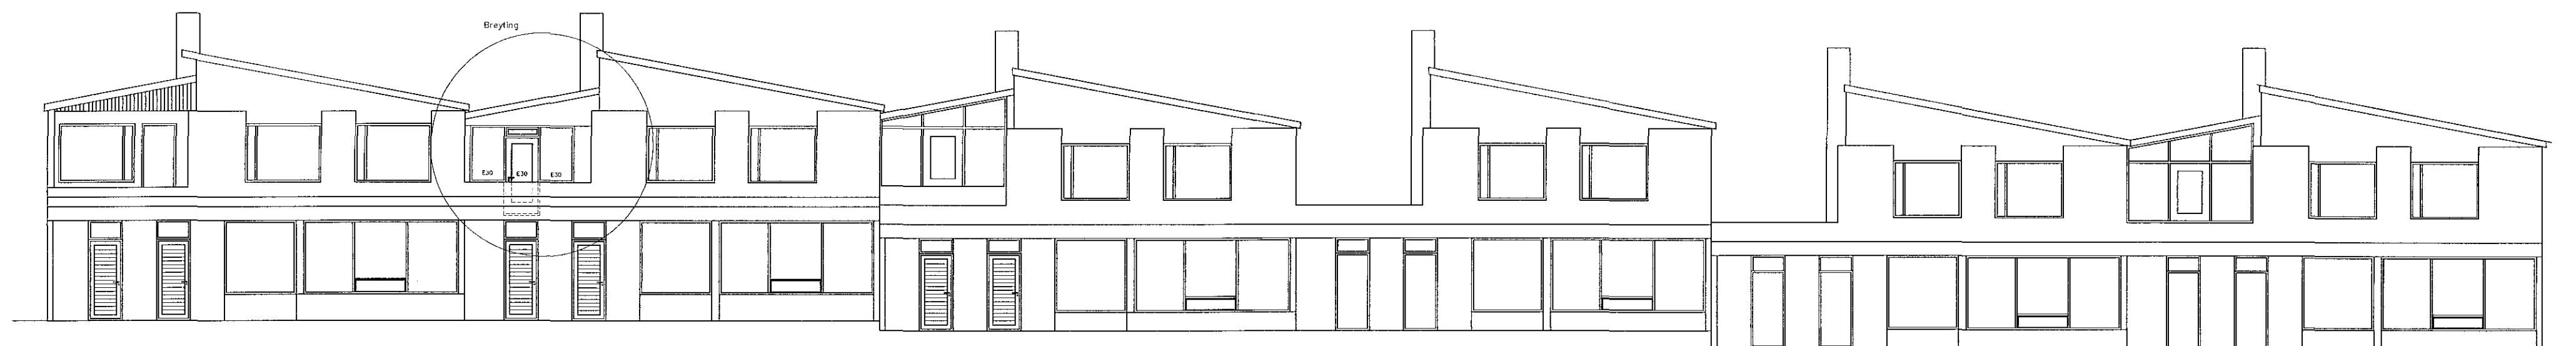

Suðurhlíð
1 = 125 mm

A	Verkeikning	JMK	17.05.2018
Ötg. Nr.	Breytingar	Hönnuður	Dags

Verkeikning

Miðvangur 95, Hafnarfirði

Strendingur ehf. Verkfæðipjónusta Tjarnargata 15-17 220 Hafnarfirði Sími: 565 5649, Fax: 565 5641 strendingur@strendingur.is	Heildarútlit raðhúsa nr. 87-97 Norður- og Suðurhlíð
Hönnuður <i>Jóhann Magnús Kristjánsson</i> Jóhann Magnús Kristjánsson kt.060662-5689	Dags 17.05.2018
Meðhöfundur	Teknað / Hannað af JW/JMK
Málkvarð 1:125	Hönnuð / Teknað af 102
	Útgáfa A