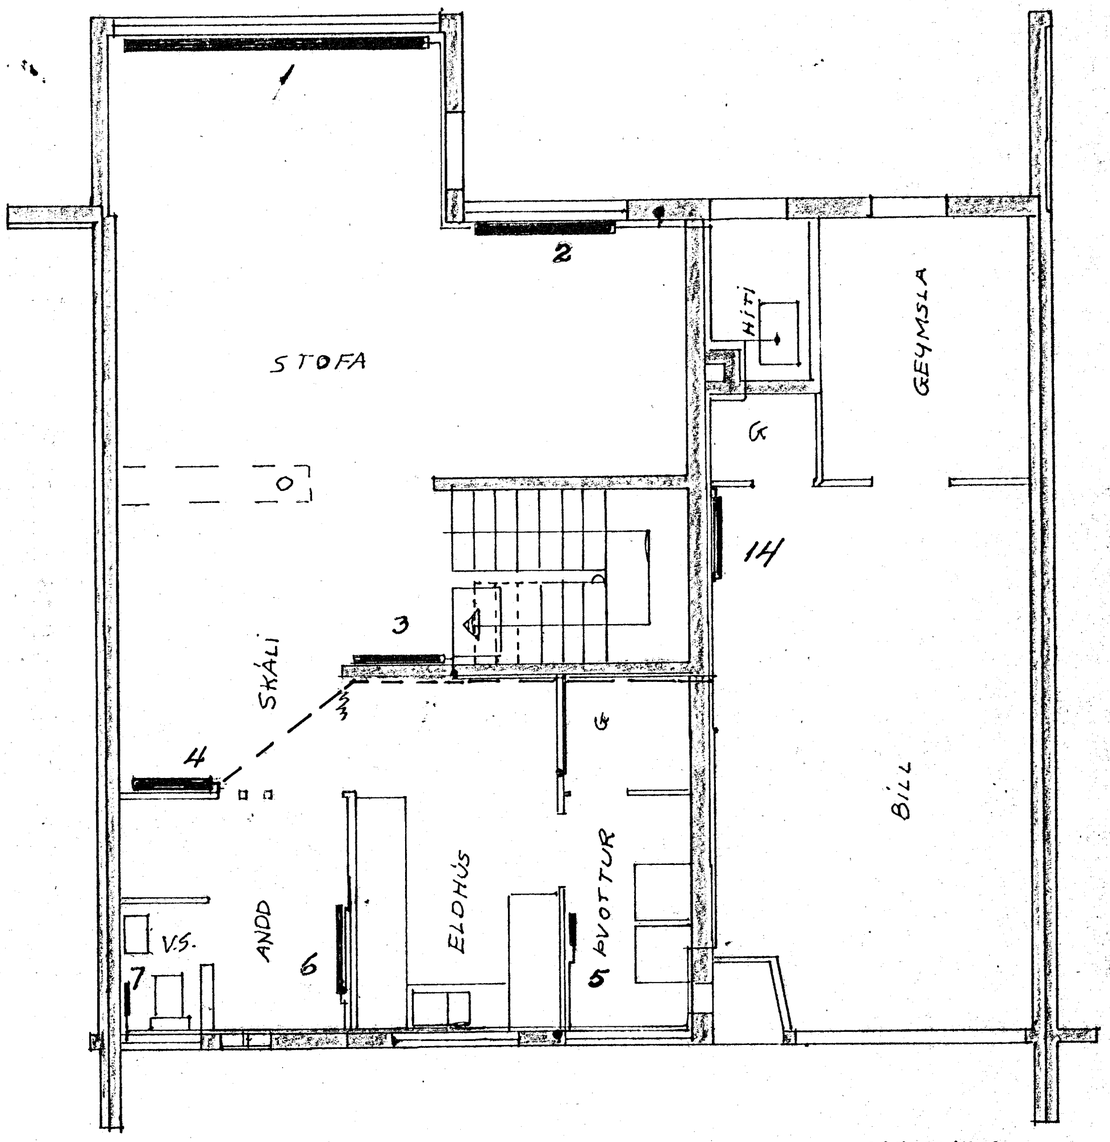

JARÐHÆÐ

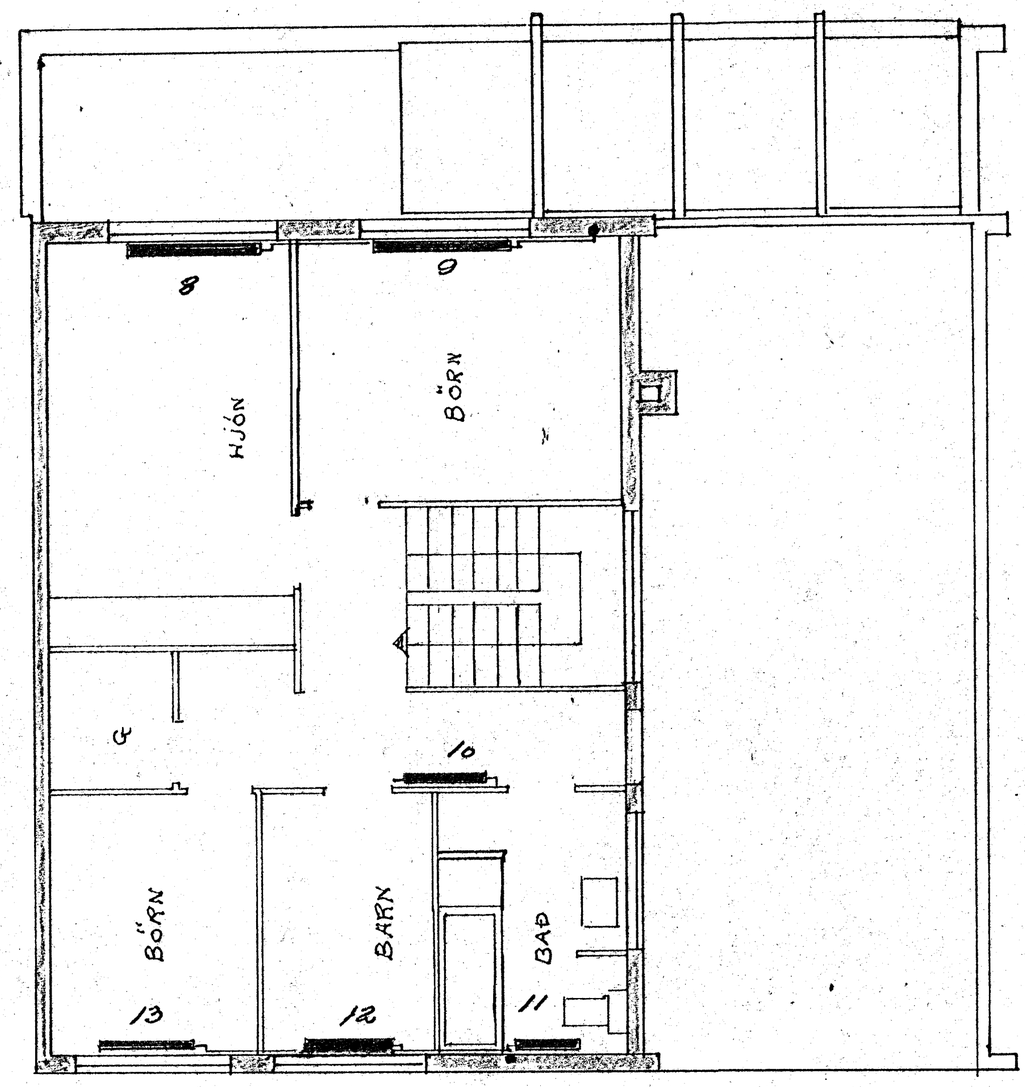

EFRI HÆÐ

BREVIT 28.8.72
OFNAR. Kab.

MIÐVANGUR. 97 HITALAGNIR	H 1:50	TEIKN. DAGS.	Kab. 28.8.71
KOLBEINN K.G. JONSSON TÆKNIFR. HTFI	TEIKN. NR. 7220		
	BL. 4		