



Samblykt á fundi bygginga-  
nefndar p. 20.12.1991  
BYGGINGAFULLTRÚINN  
(HAFNARFIRÐI)  
*[Signature]*


ÁSKAÐ AD PÓSTLÍKI P SKRÁVAU  
VERD I BREYTT.

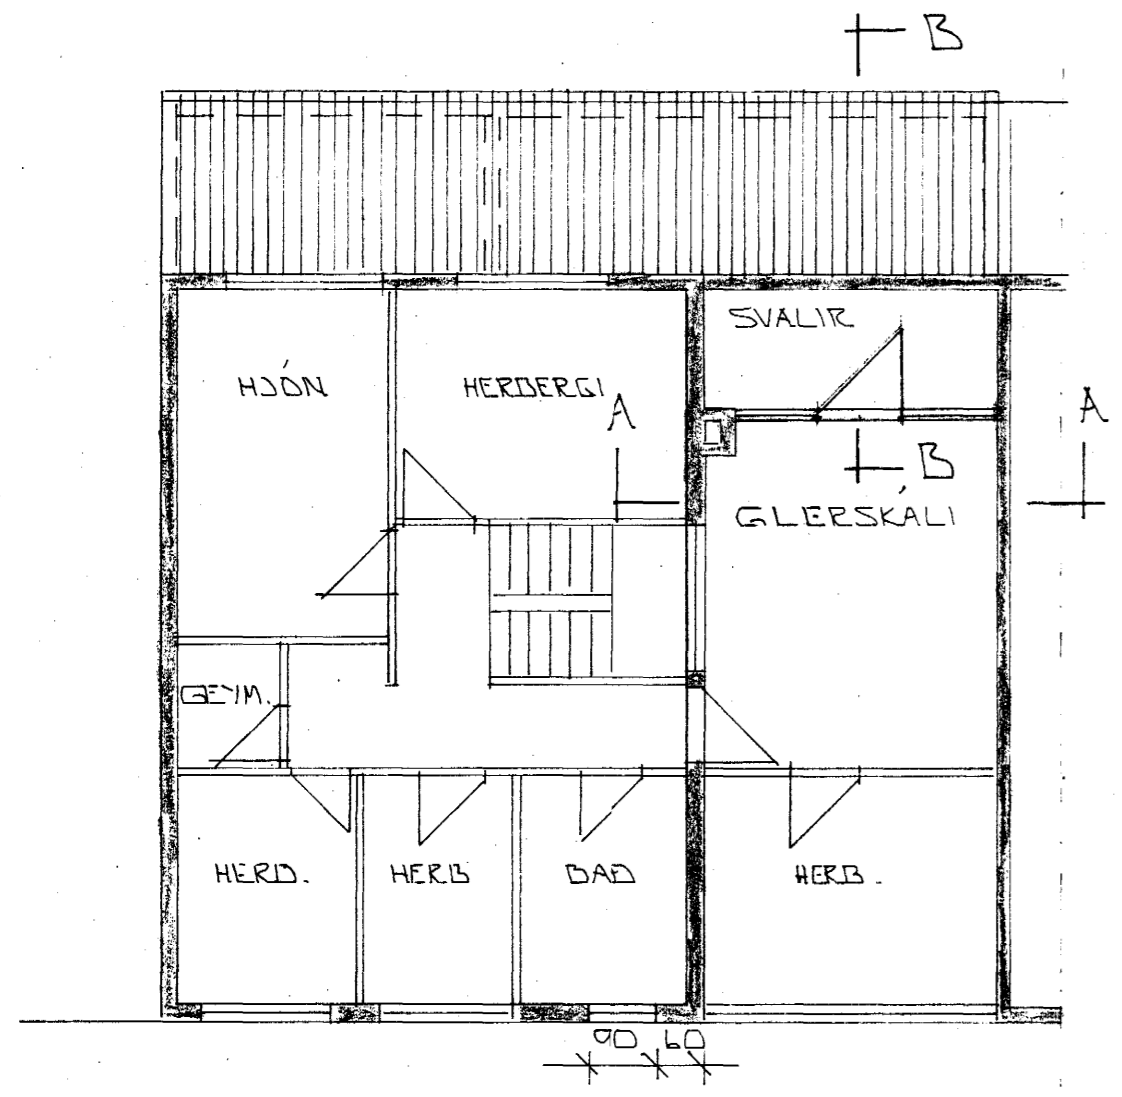


GRUNNMYND 2. HÆÐ. 1:100

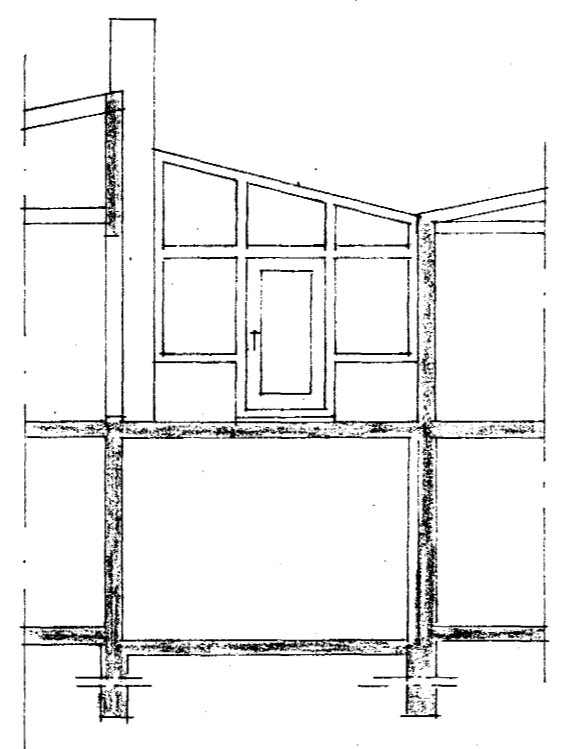

SNID A - A 1:100

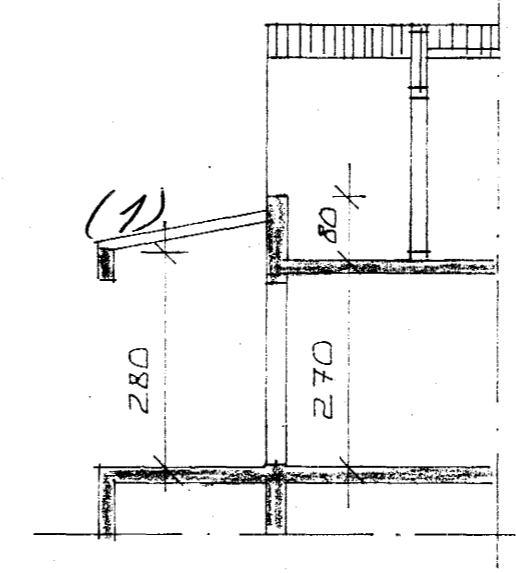


SNID B - B 1:100

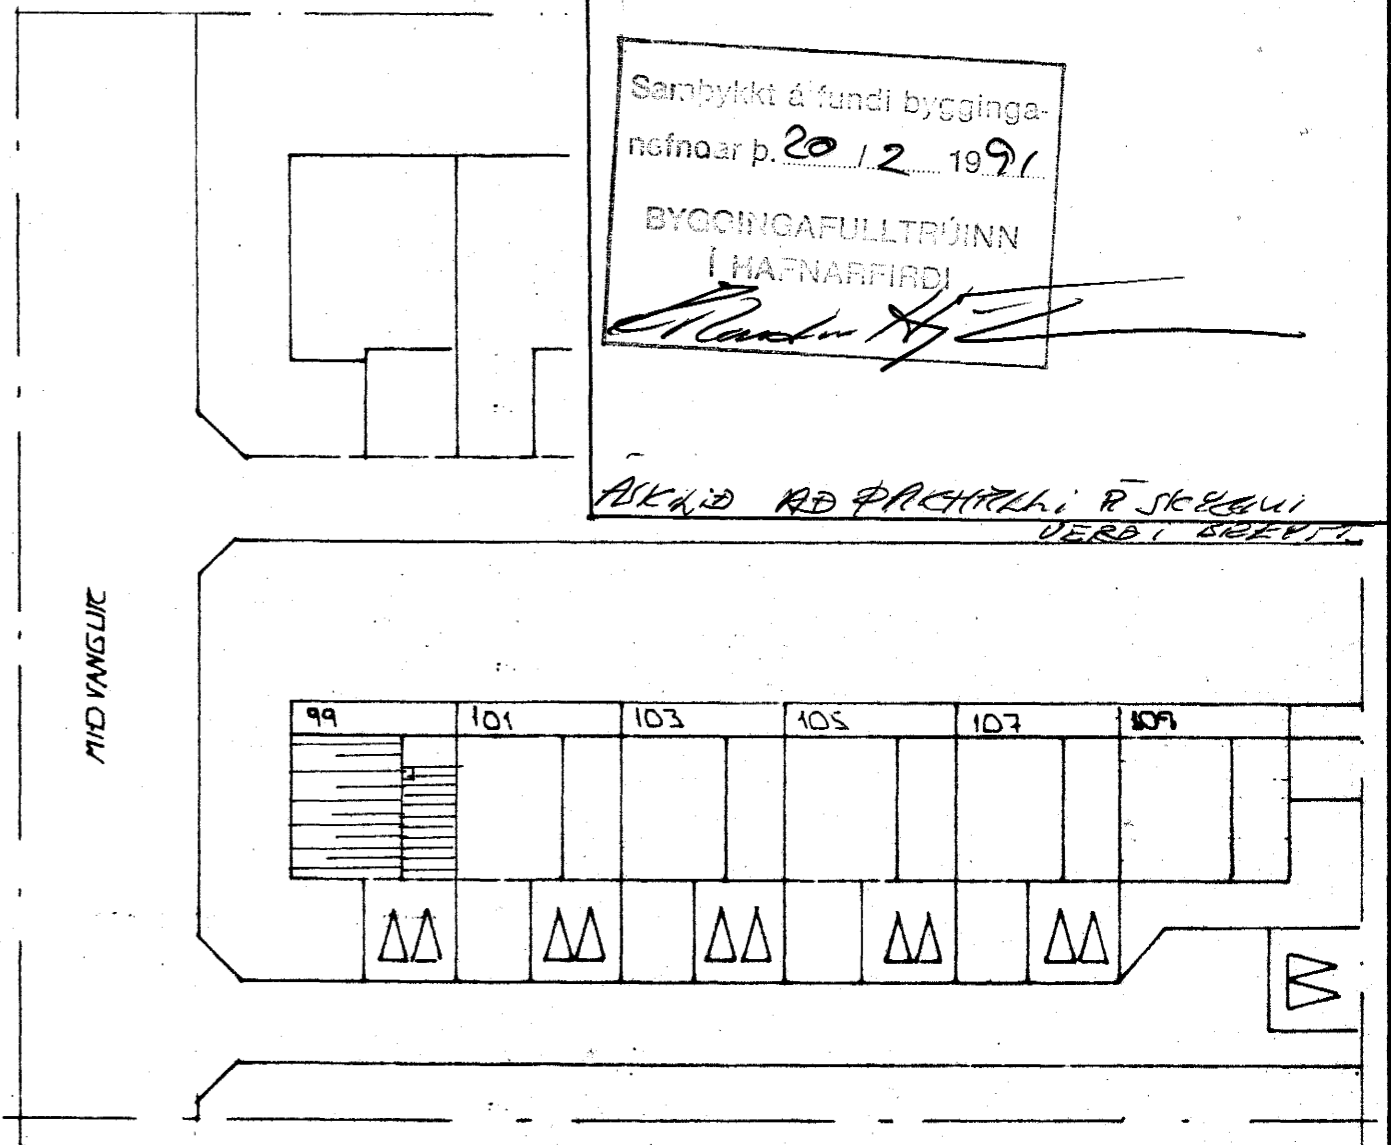


AFSTÖÐUMYND 1:500

*Þessi fyrirvara um  
ad halli (1) á þaki  
verdi minnkaður  
verulega.  
[Signatures]*

SAHVAKKIR FEA-MANUR. BUREYTIÐGOM  
NR 109 *[Signature]*  
NR 101 *[Signature]*  
NR 103 *[Signature]*  
NR 105 *[Signature]*  
NR 107 *[Signature]*

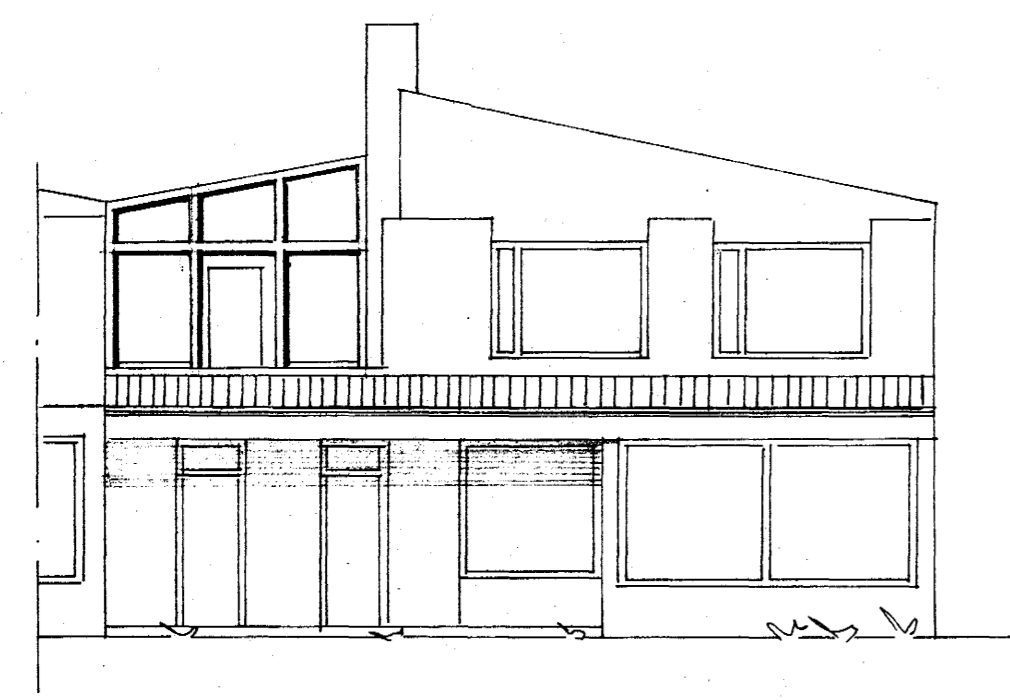

SUDUR

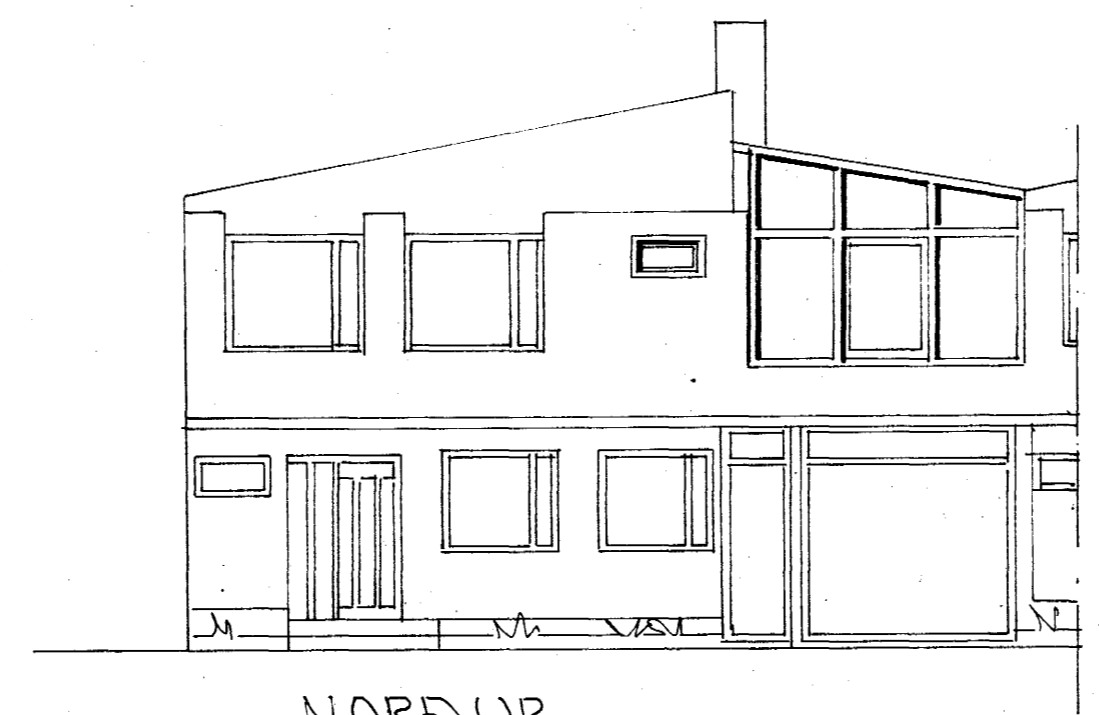

NOREÐUR

SKÝRINGAR:

HÚS UPPHAELEGA TEIKNÆÐ AF KJARTANI SVEINSSYNI  
Í MAÍ 71. HÆÐ Í GLERSKÁLA RÆÐST AD HLUTA  
AF HÆÐ GRANNHÚSS. SÁ TEKN KS.

BR.NR.	DAGS	EDLI	BREYTINGAR	SIGN.
MÍÐVANGUR 99			HAFNARFIRÐI	
GLERSKÁLI 2. HÆÐ - SVALIR				DAGS. FEBR. 91
MÆLIKV. 1:100 1:500				HANNAÐ
SIGURÐUR ÞORLEIFSSON			TEKNIFRÆÐINGUR F.T.F.I.	TEIKNÆÐ
STRANDGÖTU 11			HAFNARFIRÐI	VERK NR.
			SÍMI 54751/54255	9109
				BLADNR.
				001