




Samþykkt á fundi bygginga-
nefndar þ. 20/2 1991
BYGGINGAUFULLTRÚINN
HAFNARFIRÐI

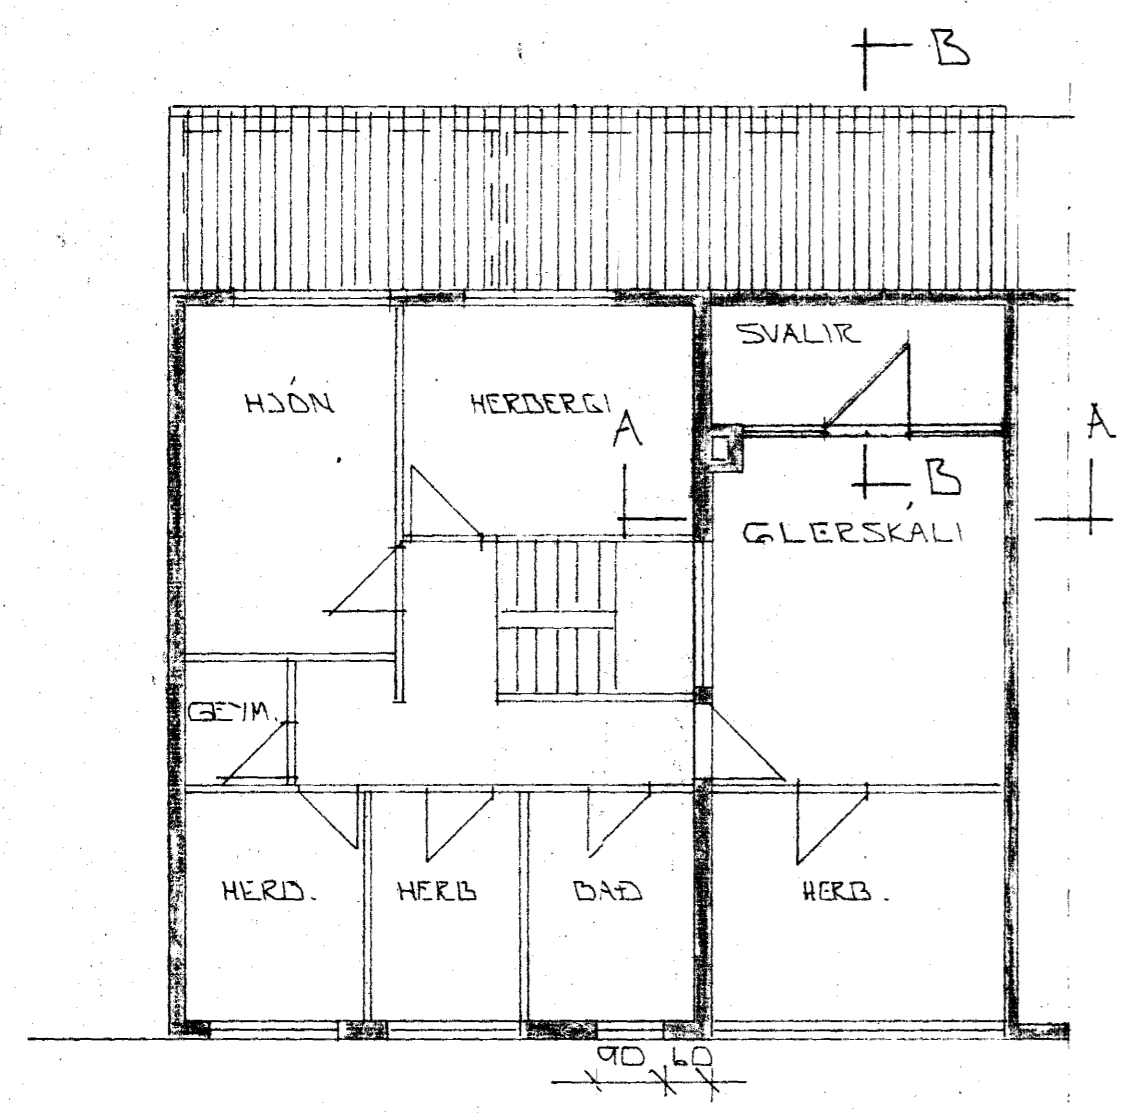


GRUNNMYND 2. HÆÐ 1:100

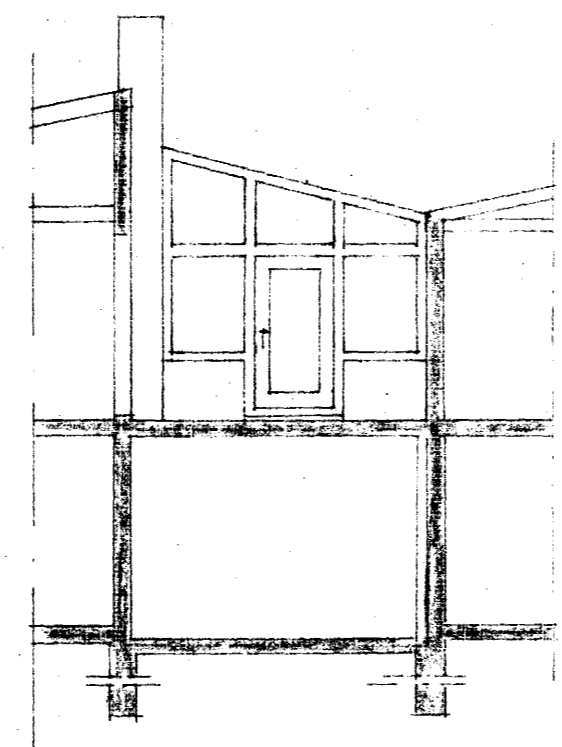

SNID A - A 1:100

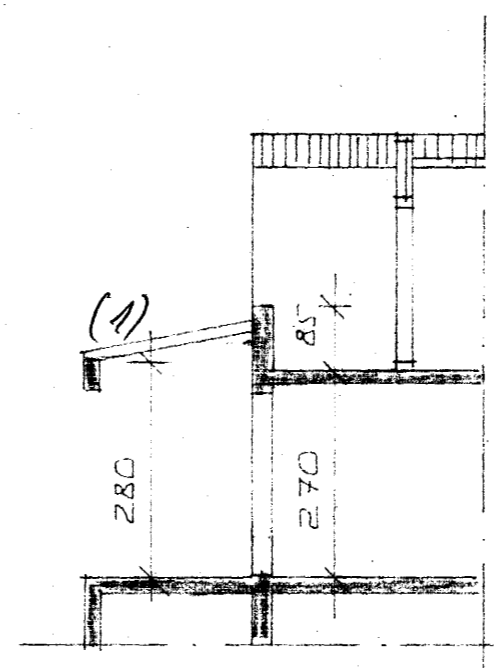

SNID B - B 1:100

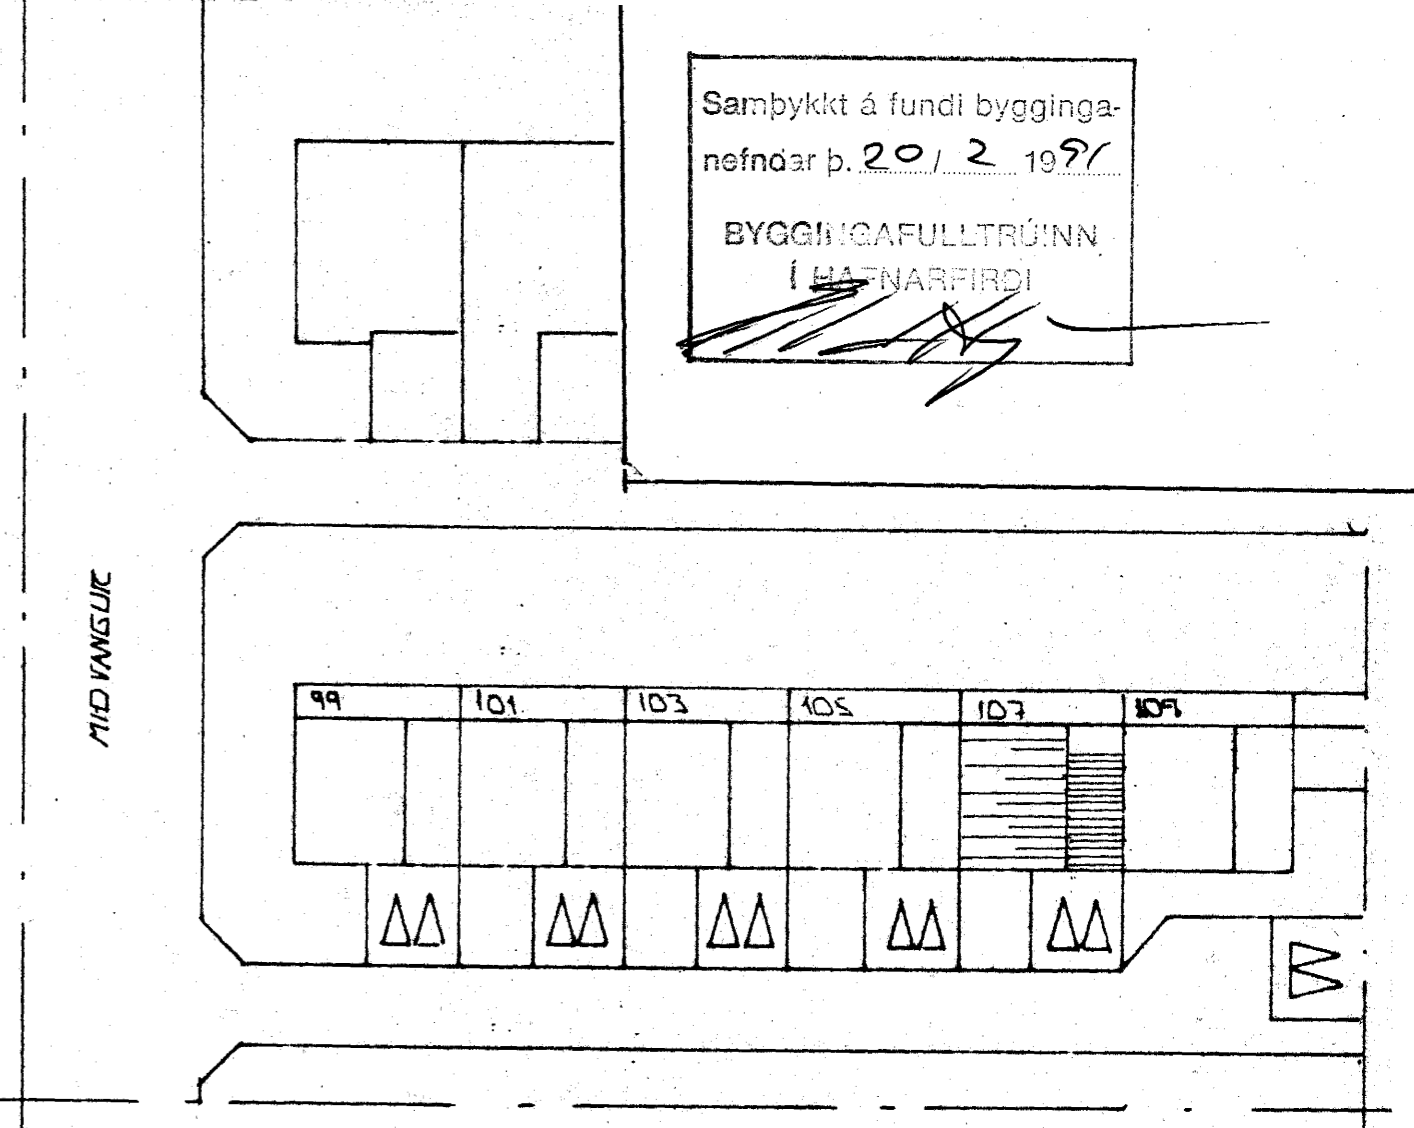


AFSTÖÐUMYND 1:500

*Með fyrirvara um
að halli (1) á þaki
verði minnkadur verulega*


*AS
Svein
S.P.
Em A
BB*

SAMVÖKUR FRAMMUR TILREYTLINGUM

NR 99	Órn Þorunnars
NR 101	Svein Sigmundsson
NR 103	Svein Sigmundsson
NR 105	Svein Sigmundsson
NR 109	Svein Sigmundsson

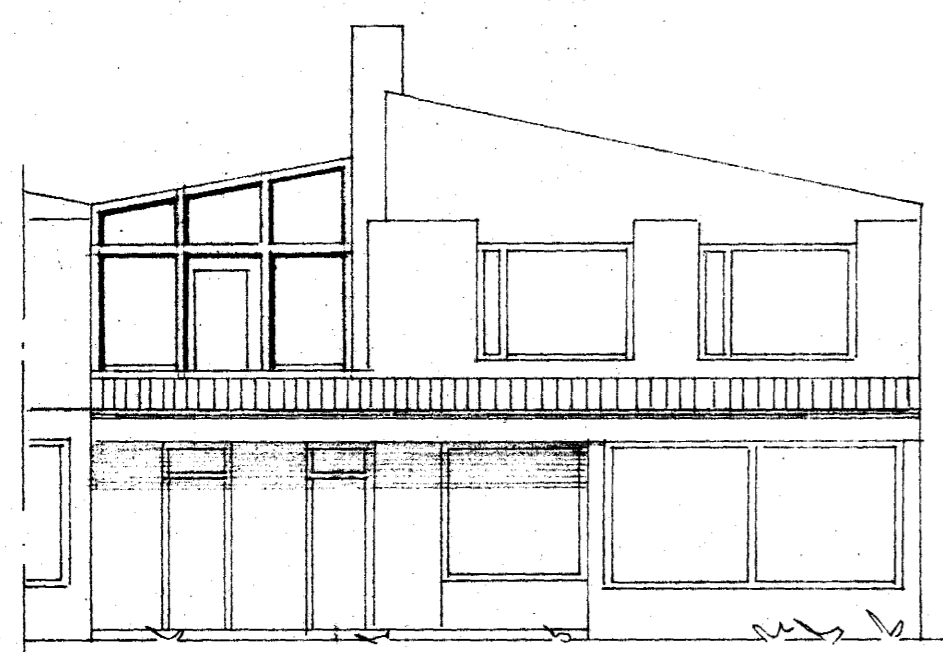

SUDUR

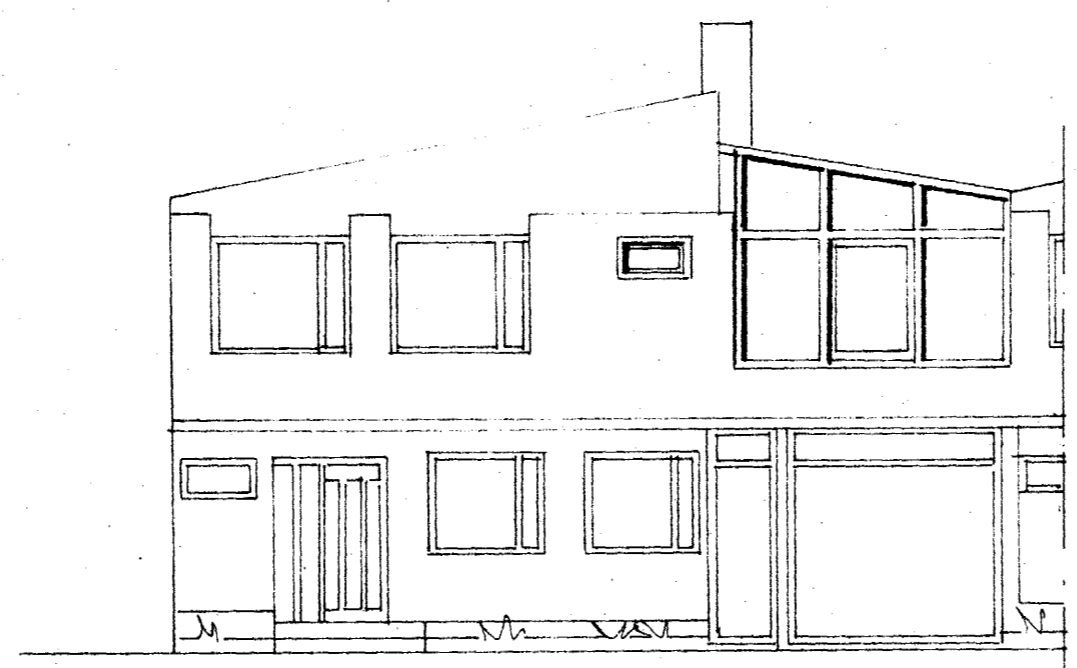

NORÐUR

SKÝRINGAR.

HÍÐS UPPHAELEGA TEIKNÆÐ AF KJARTANI SVEINSSYNI
Í MAÍ 71. HÆÐ Í GLEPSKÁLA RÆÐST AÐ HILTA
AF HÆÐ GRANNHOSS. EÐÁ TEKN KS.

BR.NR.	DAGS	EDLI BREVTINGAR	SIGN.
MÍÐVANGUR 107	HAFNARFIRÐI	GLEPSKÁLI 2. HÆÐ - SVALIR	DAGS FEBR. 91
MÆLIKV. 1:100 1:500	SIGURÐUR ÞORLEIFSSON	TEKNIFRÆÐINGUR	HANNAÐ
STRANDGÖTU 11	HAFNARFIRÐI	SÍMI 54751 54255	TEIKNÆÐ
			VERK NR. 9109
			BLAD NR. 001