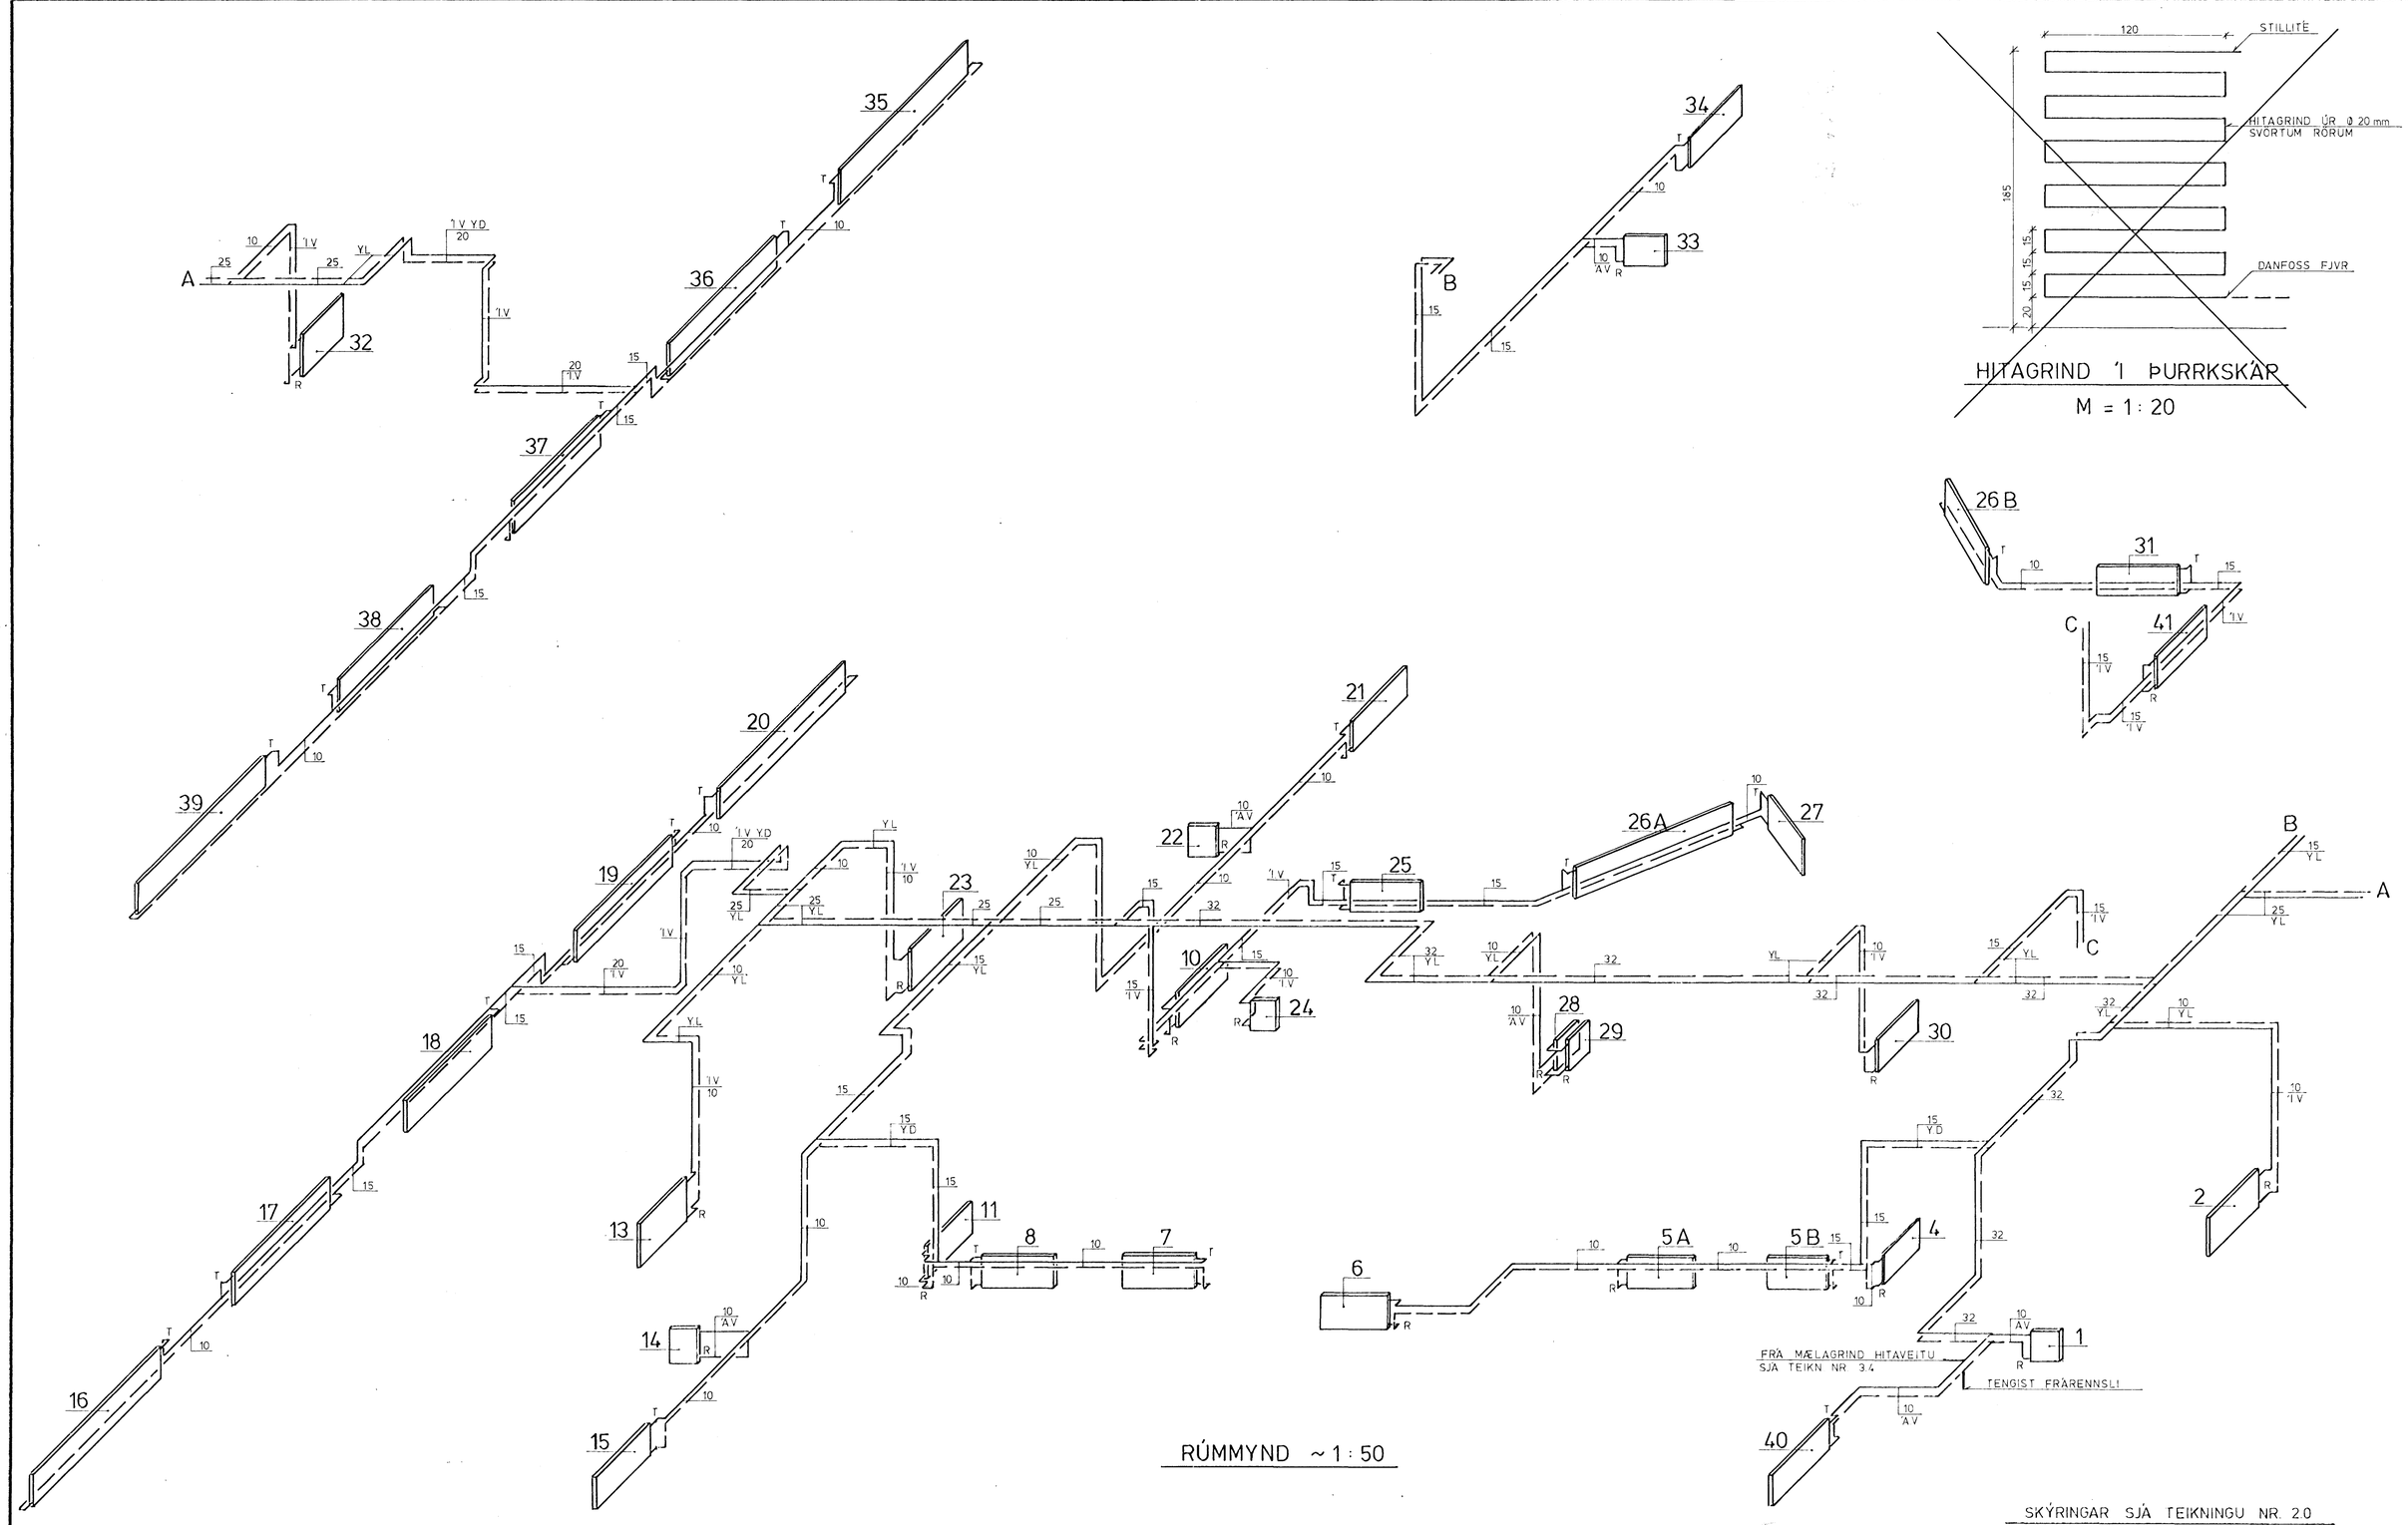


SKÝRINGAR SJÁ TEIKNINGU NR. 2.0

ATH.

T = DANFOSS TÚR LOKI Á FRAMRÁS

R = DANFOSS RETUR LOKI Á BAKRÁS

GÓLFHITI OG SNJÓBRÆÐSLA SJÁ TEIKN. NR. 3.3

**ÁSKILIÐ, ELDRI TEIKNING ÓGILD**

HAFNARFJARÐARBÆR A.S.P. BYGGINGAFULLTRÚI

18 OCT 1993

| | |
|---|---|
| HAGVIRKI - KLETTUR<br>VERKTAKI VERKHÖNNUN SKUTAHRAUN 2 220 HAFNARFIRÐI SÍMI 53999 | Verk nr. KH 9 |
| LEIKSKÓLI VIÐ MIKLAHOLT HAFNARFIRÐI | Teikning nr. 3.2 |
| HITALÖGN RÚMMYND | Mælikvarði ~ 1 : 50 |
| | Dagsetning FEB '93 |

VS OG ÞURRKSKÁP BREYTT SEPT '93

Hannað | Teiknað | Yfirfarið | Samþykkt