


SNJÓBRÆDSLULÖGN OG HITI '1 GÖLFI SJÁ TEIKNINGU NR. 3.3

INNTAK HITAVEITU

GRUNNMYND 1 : 50

SKÝRINGAR SJÁ TEIKNINGU NR. 2.0

ÁSKILIÐ, ELDRI
TEIKNING ÓGILD

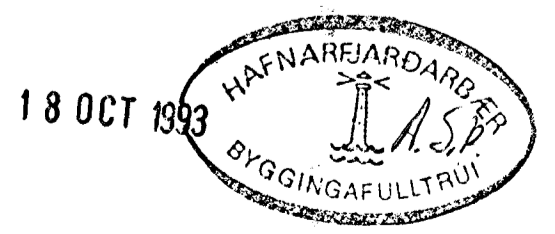

18 OCT 1993

HAGVIRKI - KLETTUR		Verk nr	KH 9
LEIKSKÓLI VIÐ MIKLAHOLT HAFNARFIRÐI		Teikning nr	31
HITALÖGN GRUNNMYND		Mælikvæði	1 : 50
		Dagsetning	FEB '93

VS OG ÞURRKSÁP BREYTT SEPT. 93
 Hönnað Teiknað Yfirfarið Sámbýkt
Hannadur Sigu-Elisson