


Slp. 3/4/48

Breiting á húsinu
nr 13 við Mjósund


Kvarði 1:100

Samþykkt á fundi bygginga-
ráðs nr 3/4 1948


BYGGINGAFULLTRÚJINN
I HAFNARFIRÐI
Sylvia Arnard.

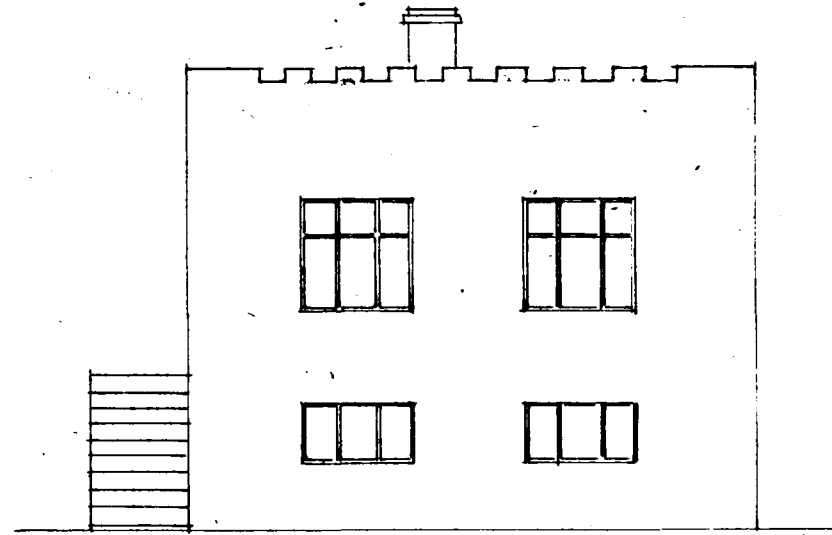

Mjósund

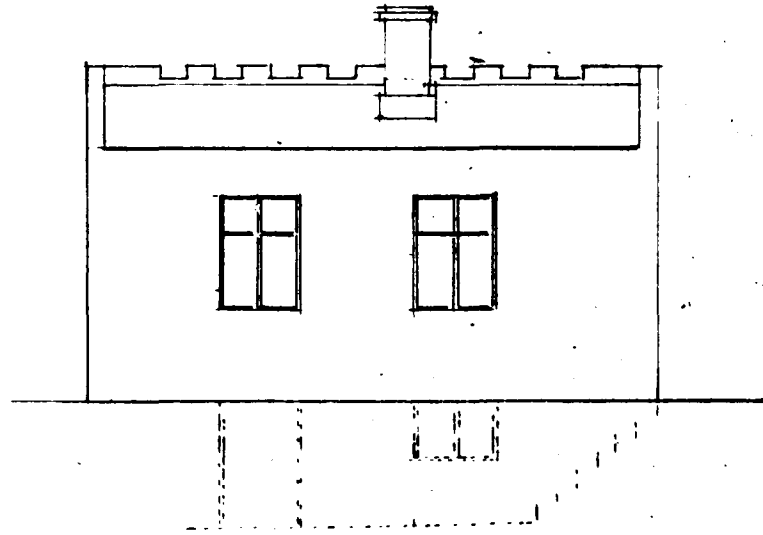


Norður

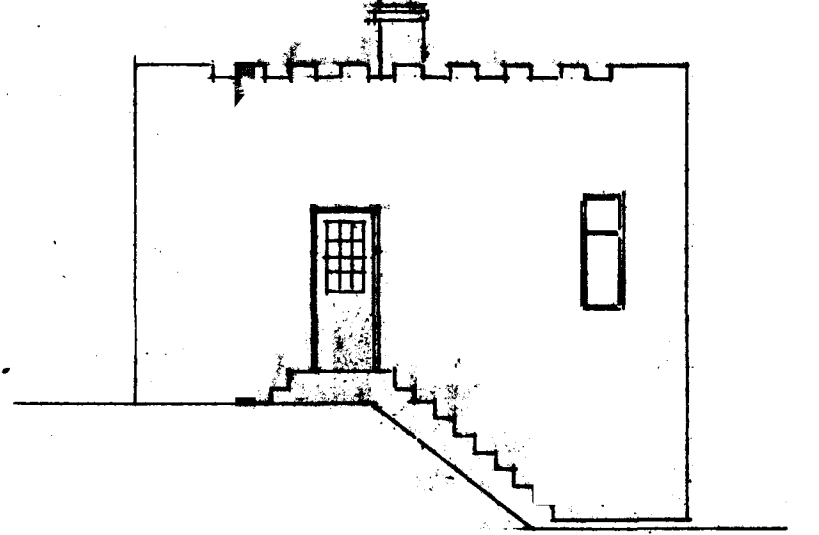


Vestur

Fyrir breitingu

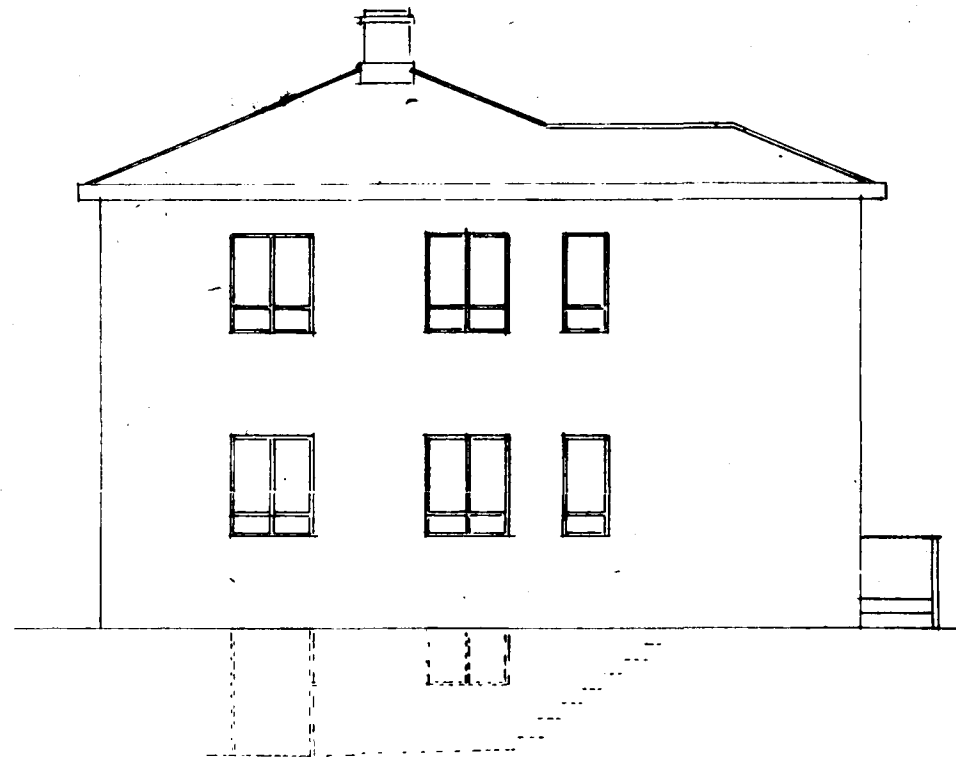


Norður

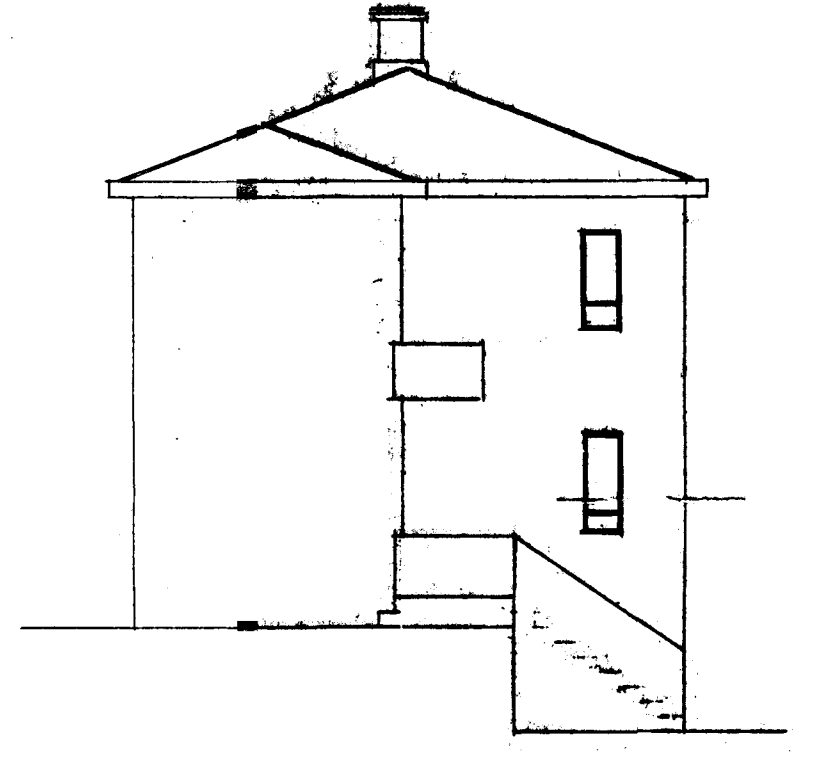

Vestur


Eftir breitingu

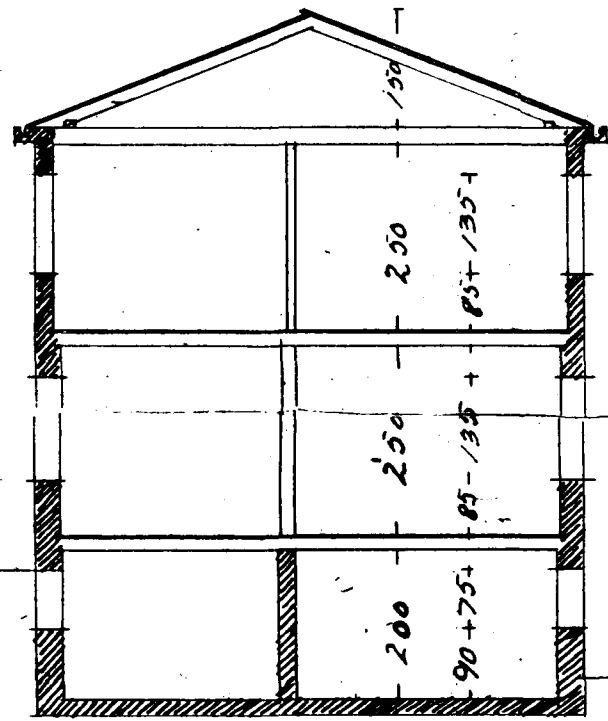


SKLÝÐLÝ A.A.




Mjósund

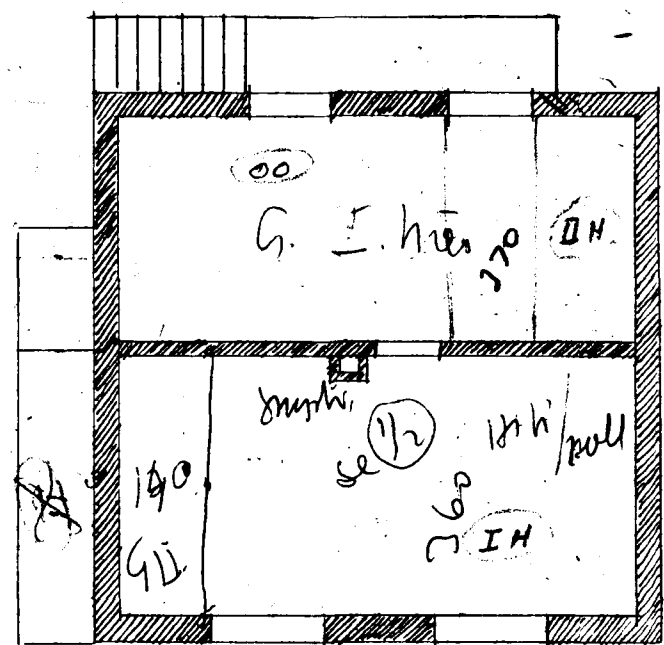


Kjallari

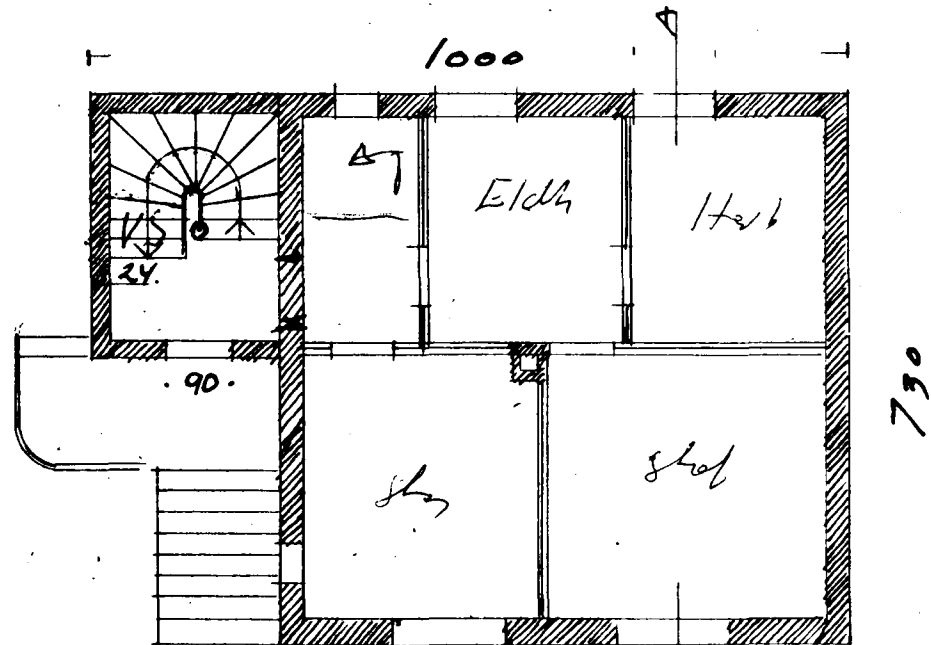

1. hæð

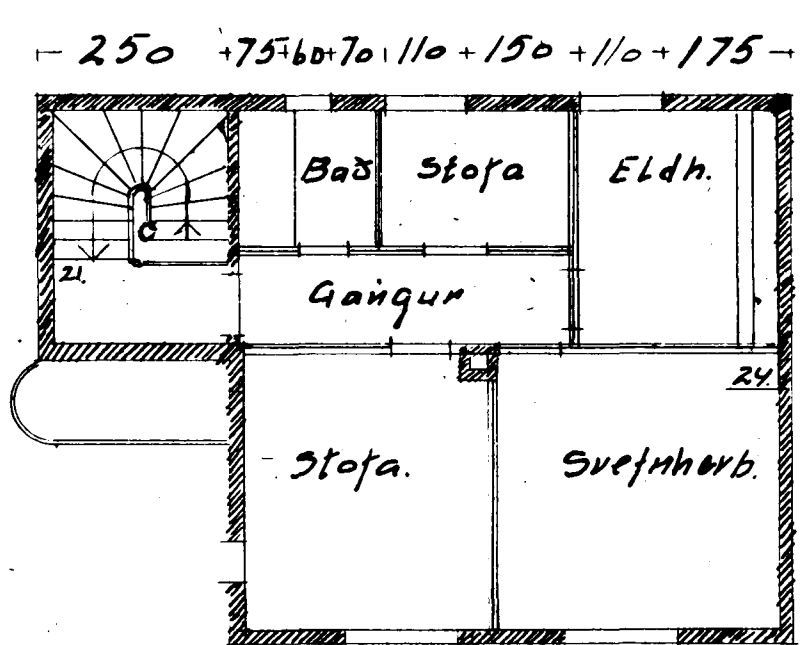

2. hæð

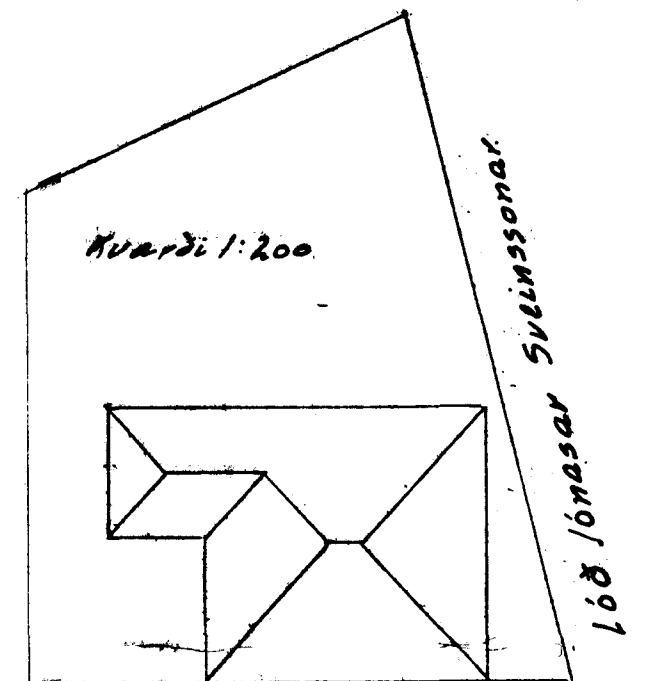

Mjósund

Hafnarfirðismars 1948
Dagfinn Sigurðsson